


GRUNNMYND 1:50

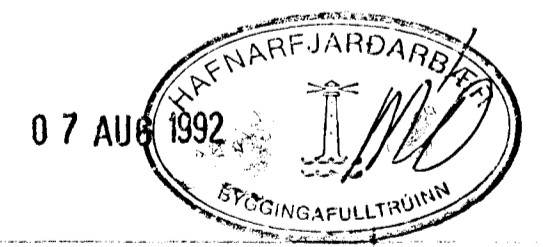

DA	ÁGÚST 92	BÆTT VIND OFAN 10115 OG LEGU LAGNA 15	GH
BRUK	DAGS	EDLI BREVTINGAR	SIGN
LEKJARBERG 26 HAFNARFJÖRÐI			DAGS
HITA OG VATNSLAGNIR. GRUNNMYND.			NOV, 95
MÆLIKV. 1:50			TEKNAK.
SIGURÐUR ÞORLEIFSSON			VEK 8915
STRANDGÖT. 41 HAFNARFJÖRÐI S.M. 8108.			BLAÐ
			200