


RÚMMYND VATNSLAGNA 1:50

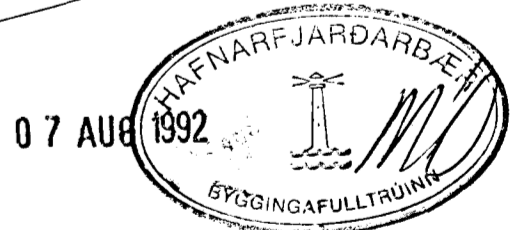

01	AGÚST 92	LEGU LAGNA BR. BÆTT VIÐ SV.	GH
BR.NR.	DAGS	EDLI BREVTINGAR	SIGN.
LEKJARBERG 26 HAFNARFIRDI			DAGS. JUNI '89
RÚMMYND VATNSLAGNA			HANNAÐ
MÆLIKV. 1:50			TEIKNAD
SIGURÐUR ÞORLEIFSSON TEKNIFRÆÐINGUR F.F.F.I.			VERK NR. 8915
STRANDGÖTU 11 HAFNARFIRDI SÍMI 54751			BLADNR. 2-05