
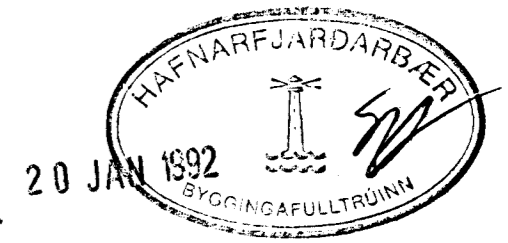


GRUNNMYND 1. HÆÐ 1:50

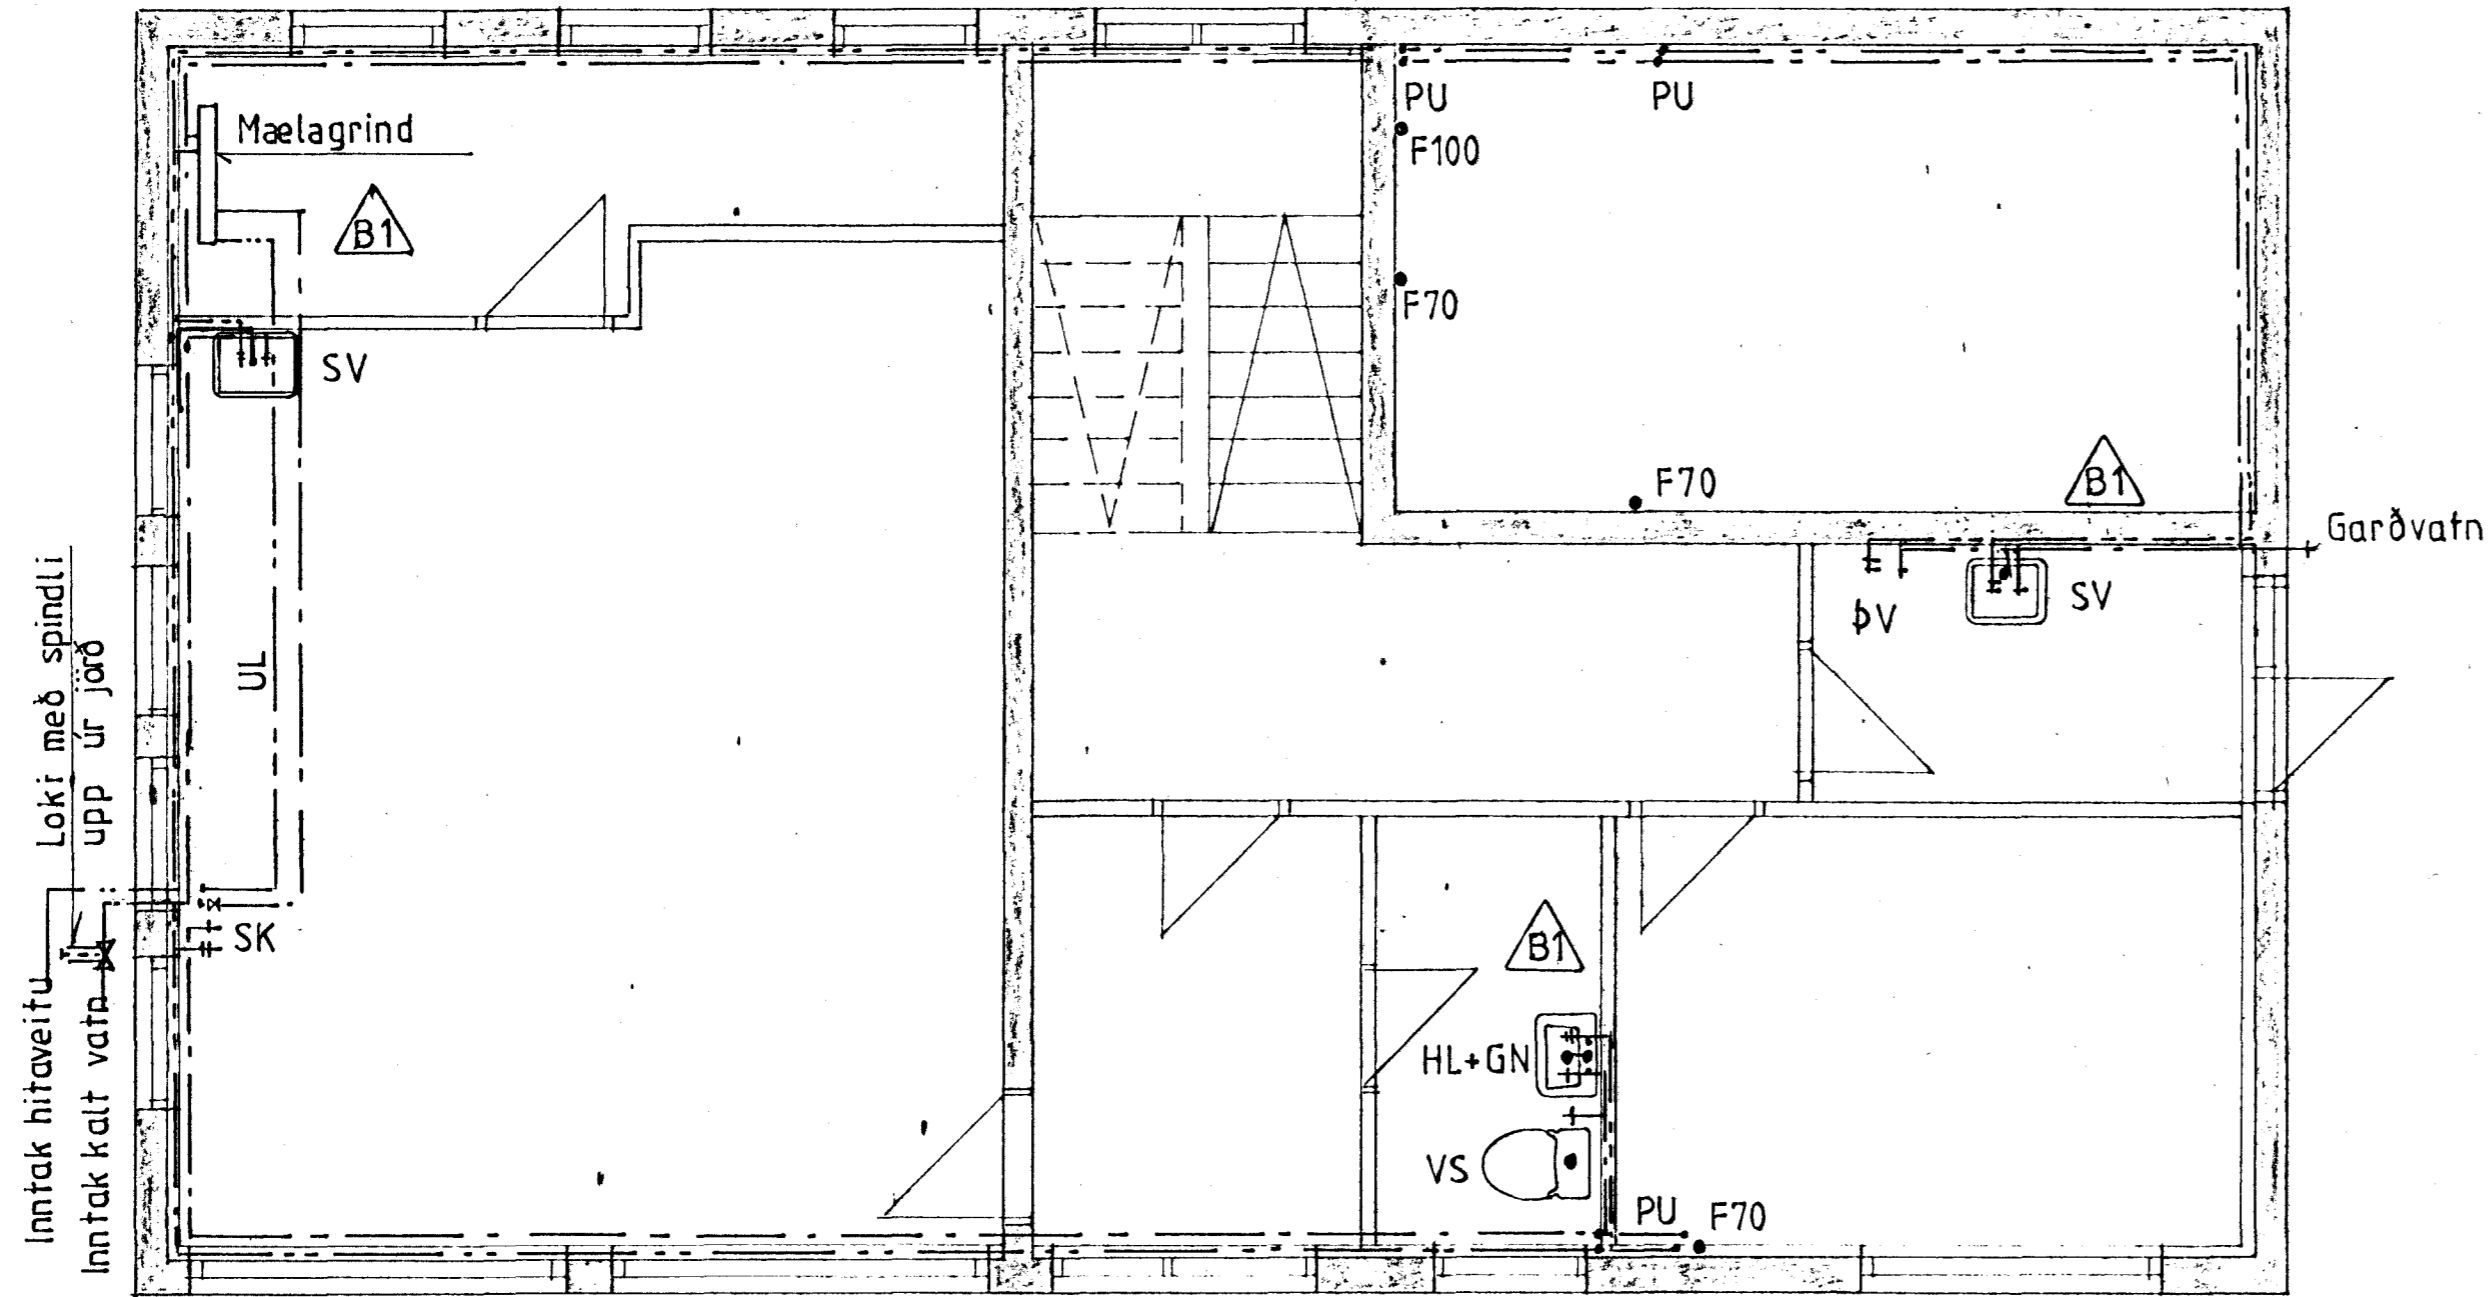

				ADALSTEINN PÁLSSON VERKFRÆÐINGUR				LÆKJARBERG 29, HAFNARFIRÐI							
				GRUNDARTANGA 26, 270 MOSFELLSBÆ.				HREINLÆTISLAGNIR							
				SÍMI 66 68 02.				1. HÆÐ							
		B1	JAN 92	Staðs. mælagrind og lagna											
Teikn nr.	Tilvisun á teikningu	Br.	Dags.	Eðli breytingar	Br.	Yf.	Samþ.	Hannað AP	Teiknað AP	Yfirfarið	Samþykkt <i>Adalsteinn Pálsson</i>	Dagsetning	OKTÓBER 1991	Verk nr. 91.01	Teikn nr. 2.06