
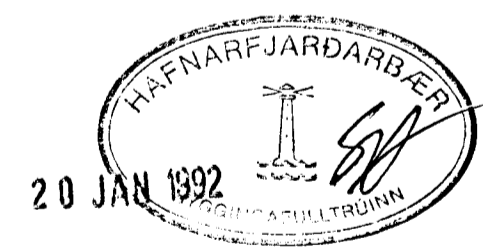


GRUNNMYND 2. HÆÐ 1:50

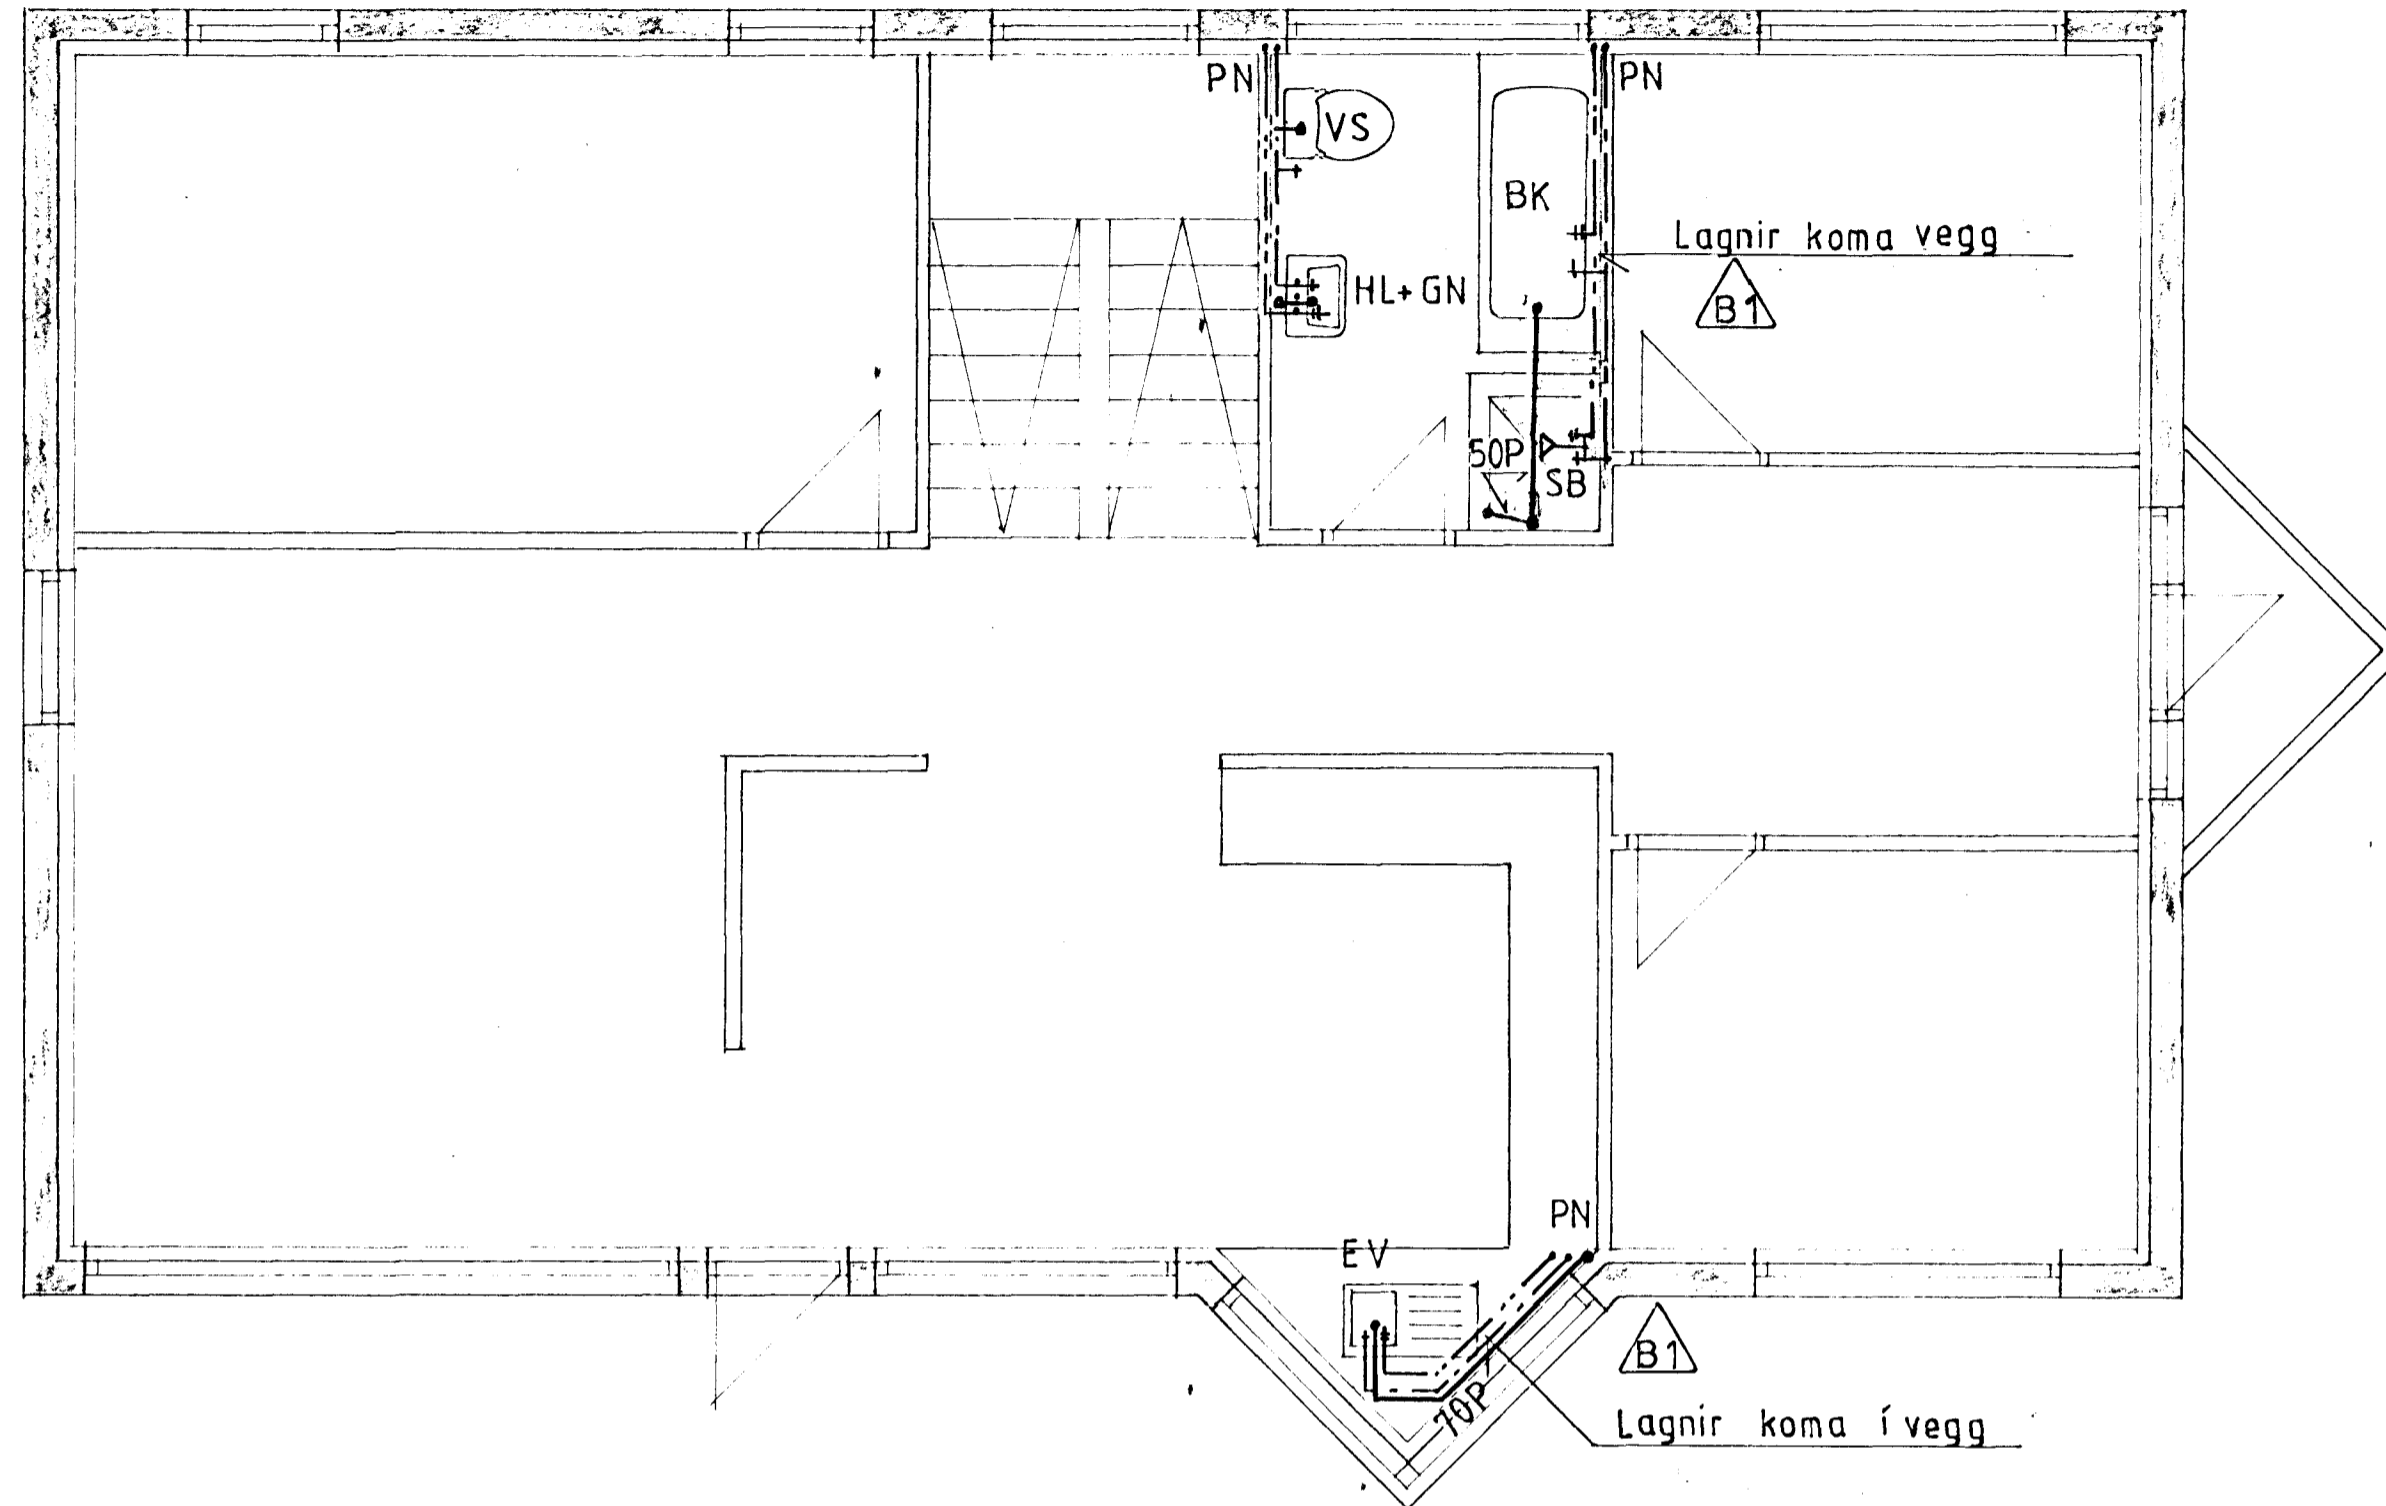

						ADALSTEINN PÁLSSON VERKFR.ÉDINGUR GRUNDARTANGA 26, 270 MOSFELLSB.É. SÍMI 66 68 02.		LÆKJARBERG 29, HAFNARFIRÐI HREINLÆTISLAGNIR 2. HÆÐ					
		△ B1 JAN '92	Staðs. lagna										
Teikn nr	Tilvisun á teikningu	Br	Dags	Eðli breytingar	Br	Yf	Samb	Hannað AP	Teiknað AP	Yfirlit Hannes Pálsson	Dagsetning OKT. 1991	Verk nr 91,01	Teikn nr 2.07