
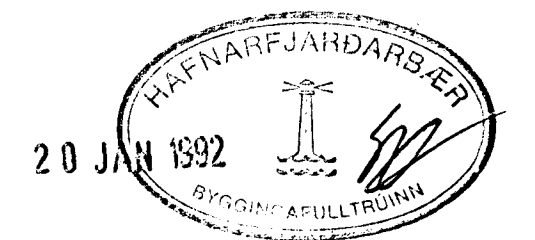


KERFISMYND 1:50

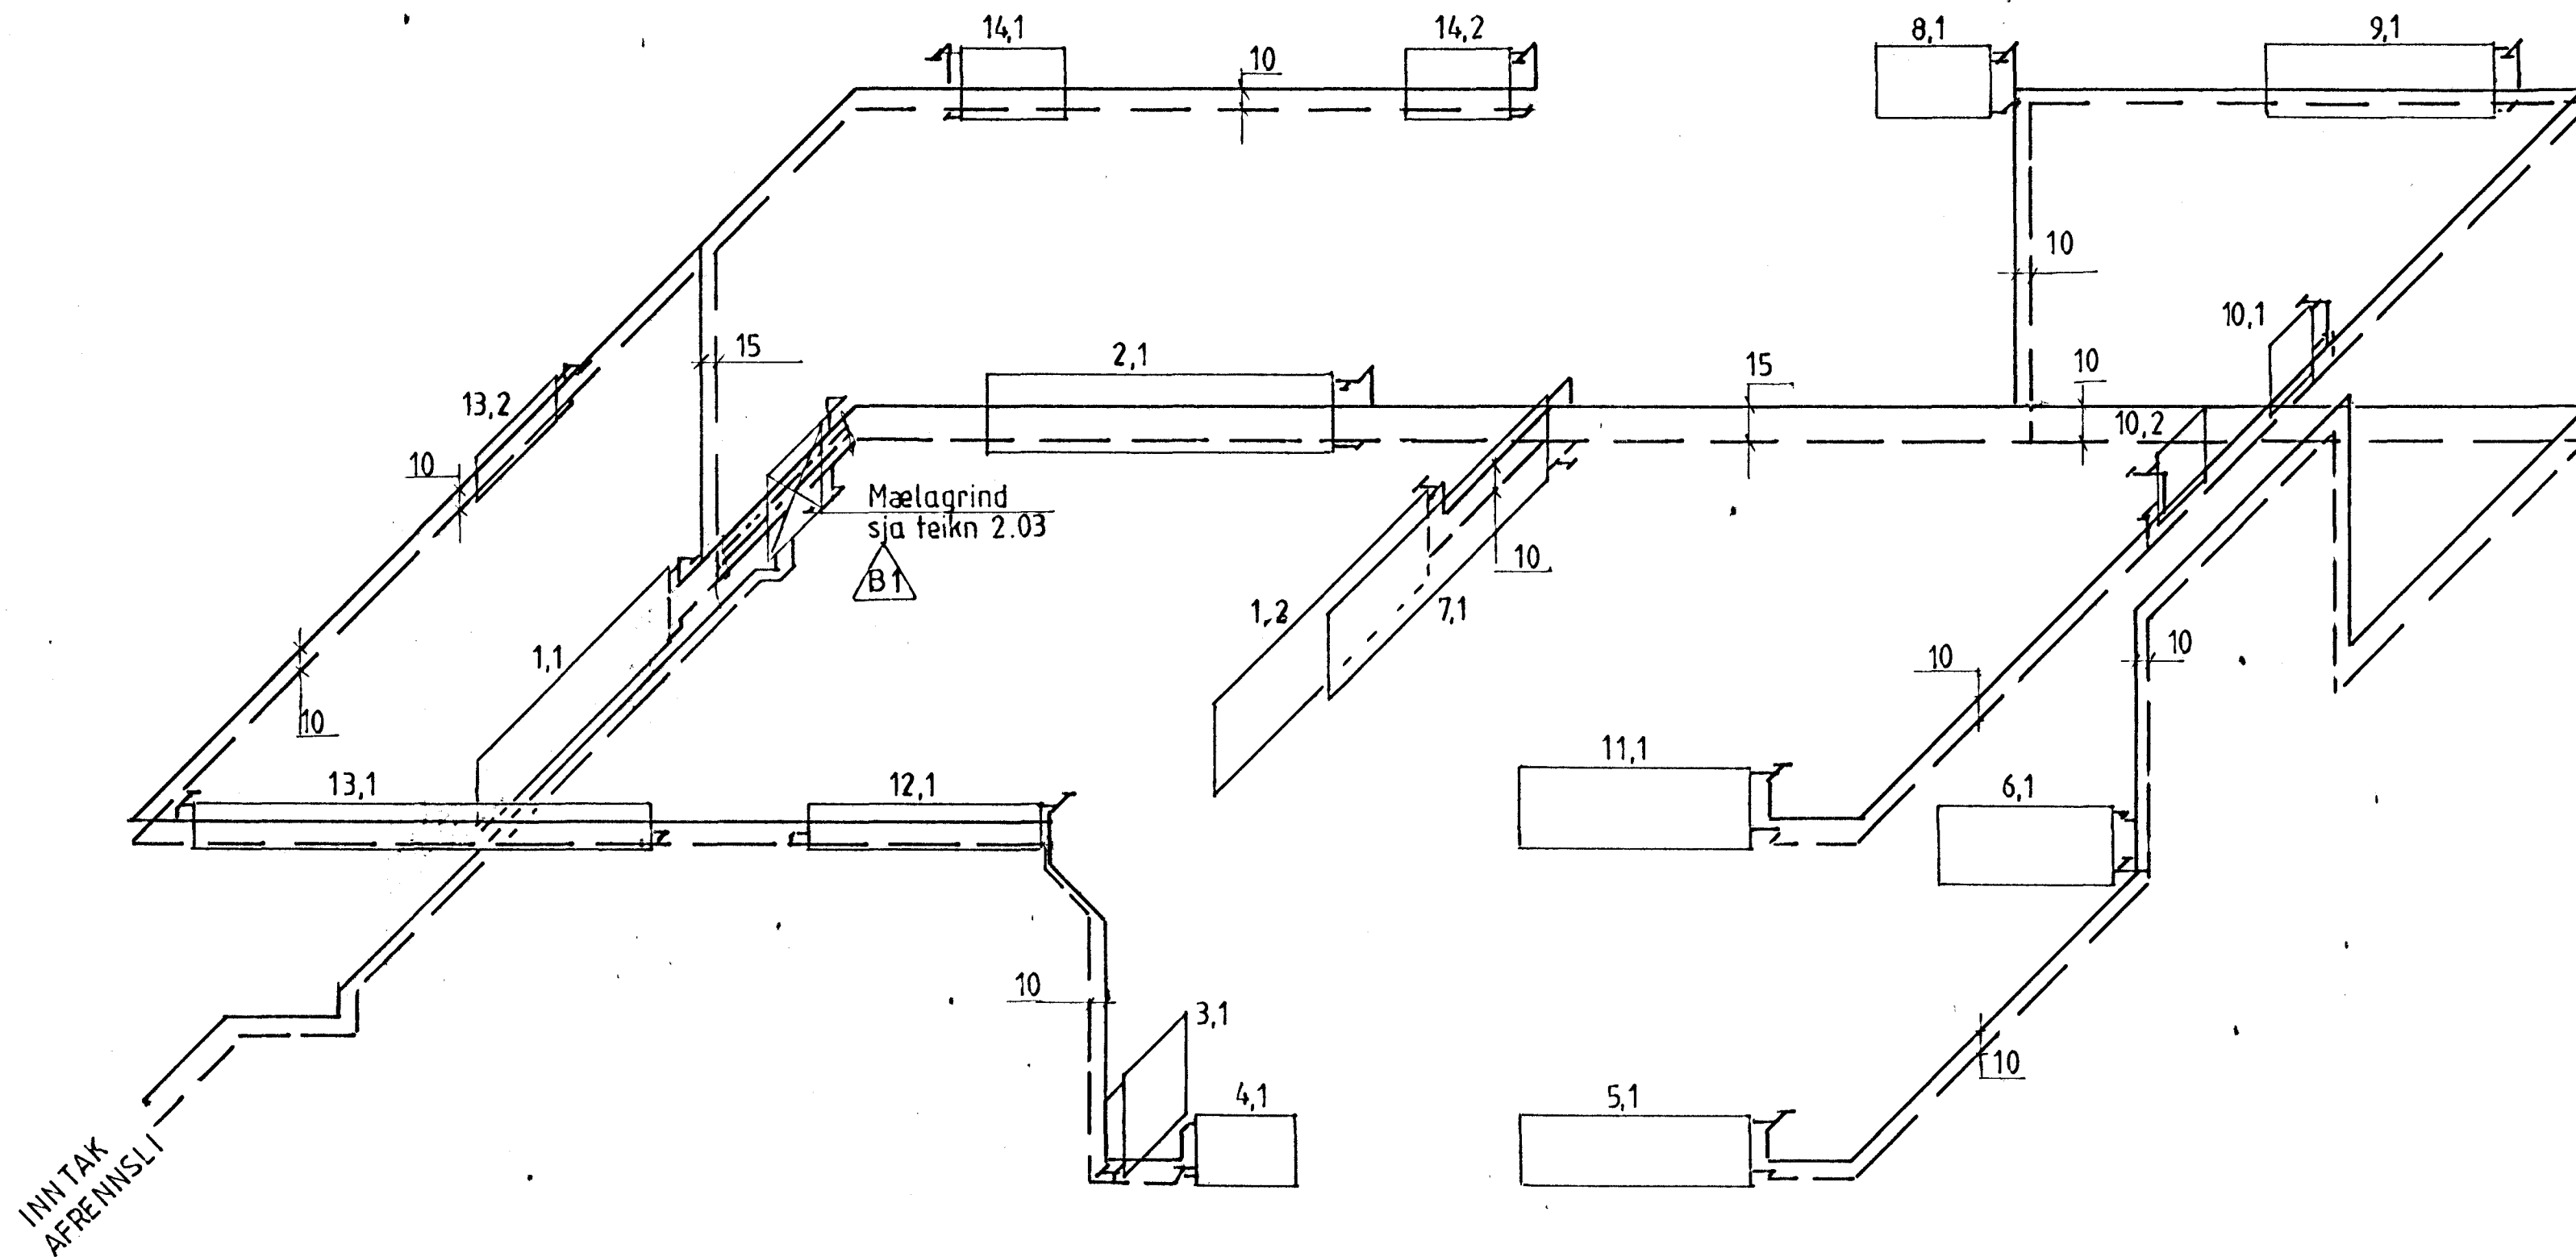

				ADALSTEINN PÁLSSON VERKFRÆÐINGUR				LÆKJARBERG 29. HAFNARFIRÐI						
				GRUNDARTANGA 26, 270 MOSFELLSB.Æ. SÍMI 66 68 02.				HITALAGNIR KERFISMYND						
				B1 JAN '92 Staðs. á mælagrind										
Teikn.nr.	Tilvísun á teikningu	Br.	Dags.	Eðli breytingar	Br.	Yf.	Samþ.	Hannað AP	Teiknað AP	Yfirfarið	Samþykkt Adalsteinn Pálsson	Dagsetning OKTÓBER 1991	Verk nr. 91.01	Teikn. nr. 2.05