KERFISMYND 1:50

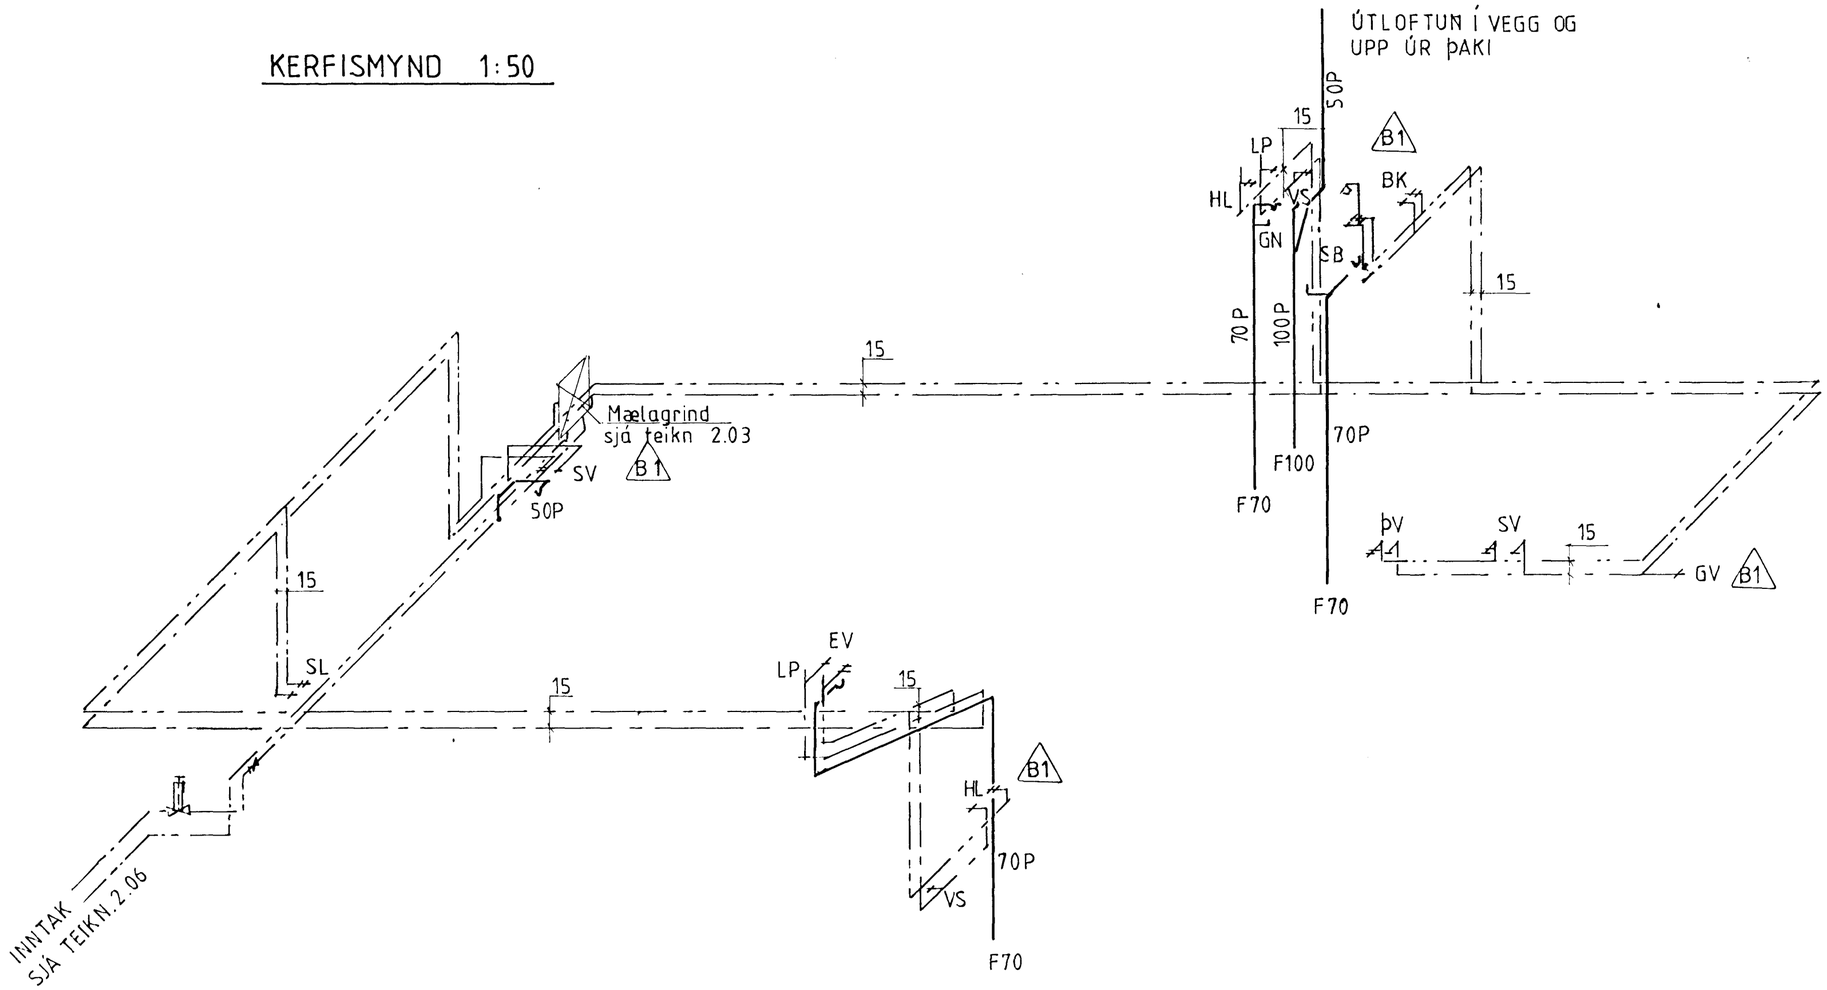

HAFNARFJARÐARBÆR
20 JAN 1992
BYGGINGAFULLTRÚINN

Teikn.nr.	Tilvísun á teikningu	Br.	Dags.	Eðli breytingar	Br.	Yf.	Samþ.
		B1	JAN '92	Staðs. á mælagrind og lagnir			

AÐALSTEINN PÁLSSON VERKFRÆÐINGUR
GRUNDARTANGA 26, 270 MOSFELLSBÆ.
SÍMI 66 68 02.

Hannað	Teiknað	Yfirfarið	Samþykkt
AP	AP		Aðalsteinn Pálsson

LÆKJARBERG 29, HAFNARFIRÐI
HREINLÆTISLAGNIR
KERFISMYND

Dagsetning	Verk nr.	Teikn. nr.
OKTÓBER 1991	91.01	2.08