


Sannþykkt á fundi bygginga-
nefndar þ. 26.16.1991.
BYGGINGAFULLTRÚINN
Í HAFNARFIRÐI


BLAÐ 3/3



SÚDVESTUR MKV. 1:100

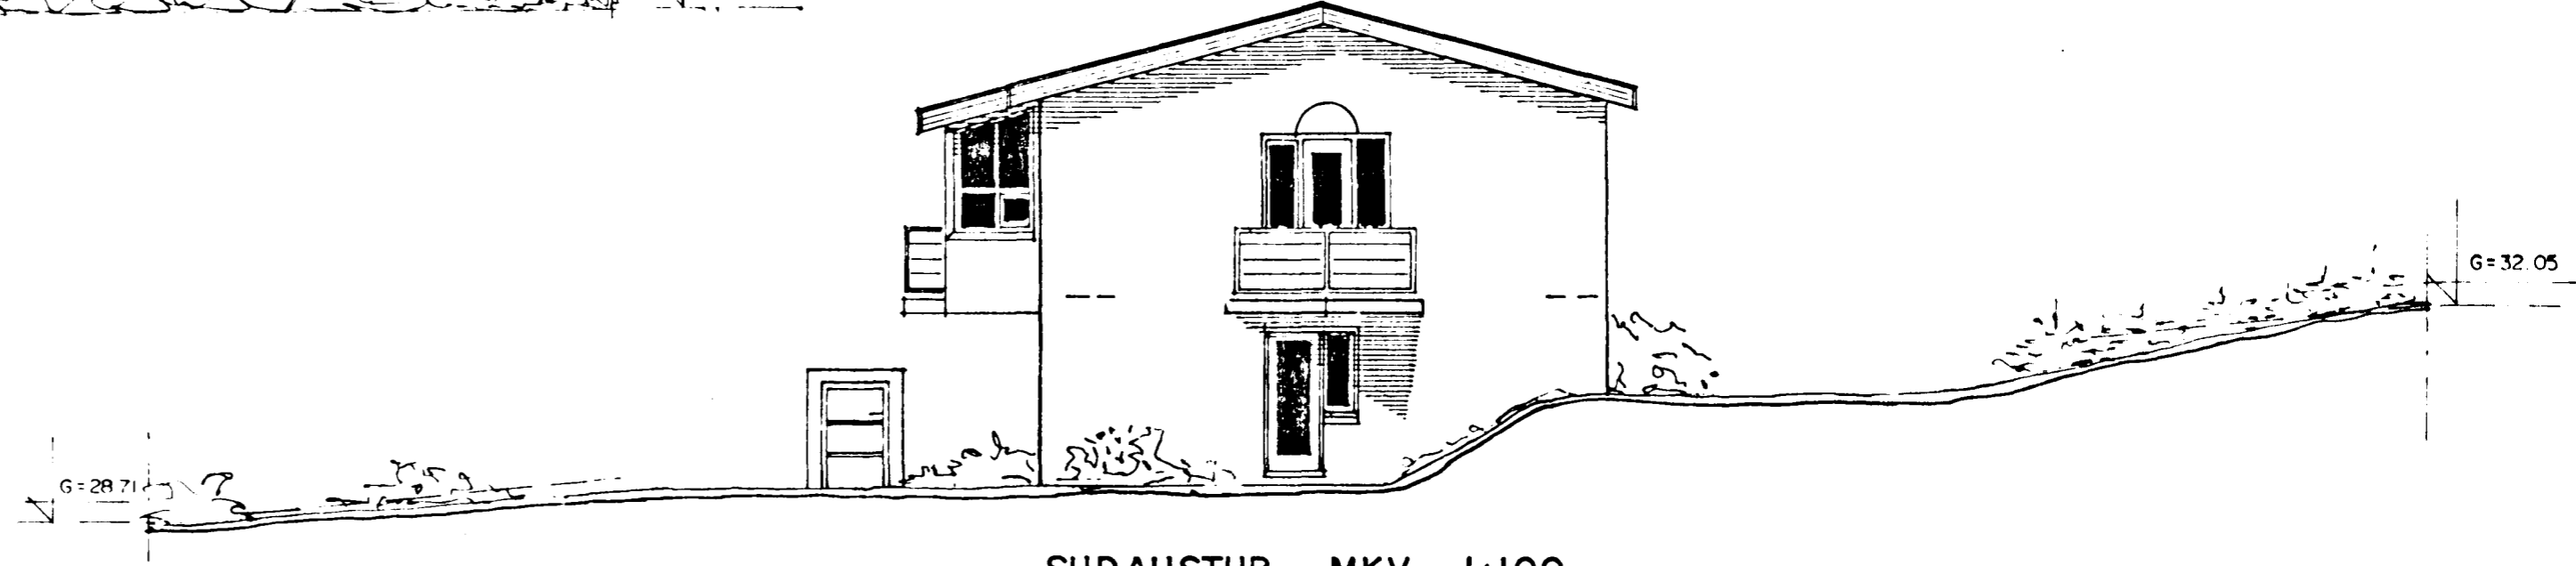

SÚDAUSTUR MKV. 1:100

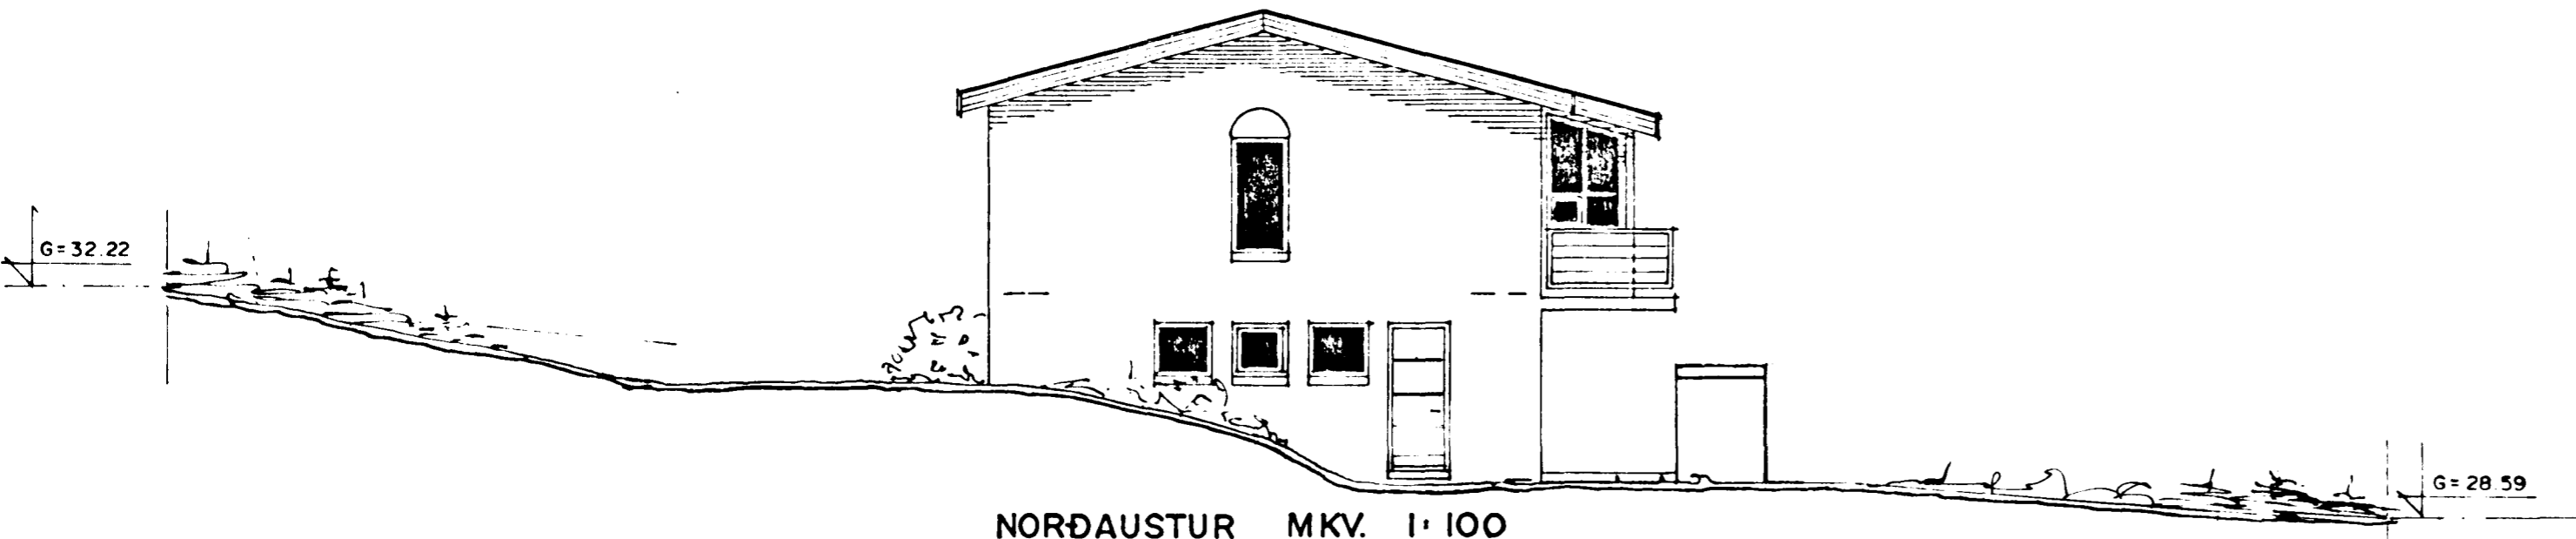

NORÐAUSTUR MKV. 1:100



NORÐVESTUR MKV. 1:100

STAÐSETNINGU HÚSS Á LÓÐ BREYTT
Í JÚNI 1991
BREYTT HURÐ Í BÍLGEYMSLU 21/6/91