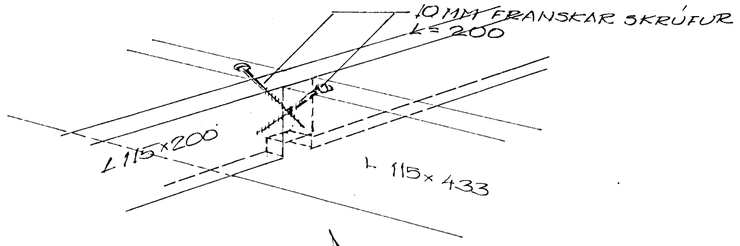

SNIÐ C - C
1:20

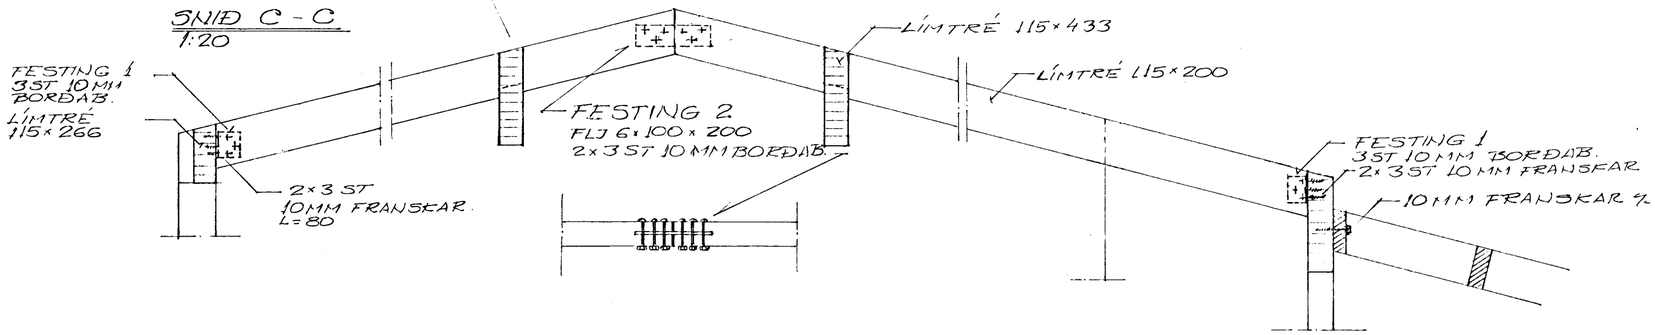

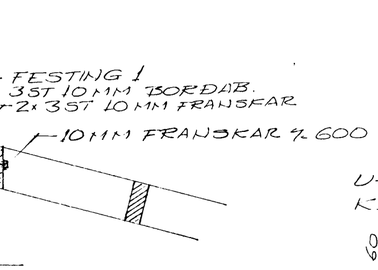

SNIÐ E - E

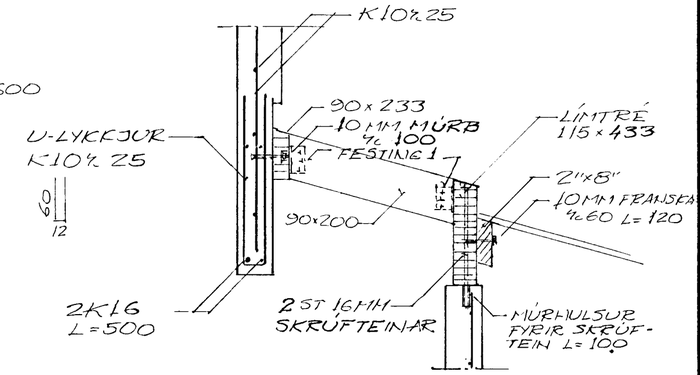

SNIÐ D - D
1:50

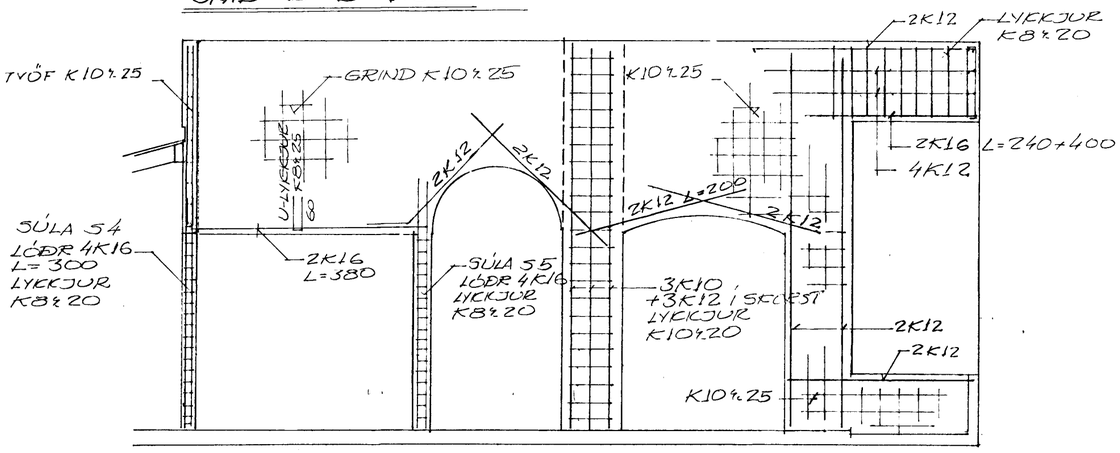

SNIÐ G - G
1:20

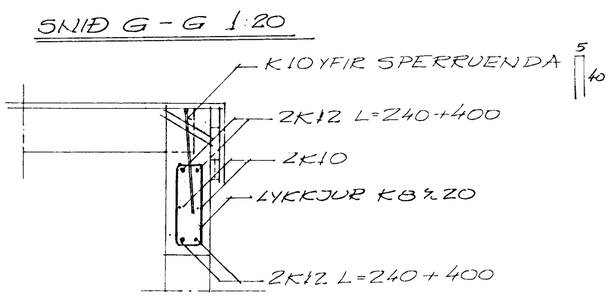

Áskilið er að skilað verði inn uppdráttum er sýna lausn varðandi útloftun þaks skv. grein 3.3 eða nánar tilekið 3.3.1 í Byggingareglugerð.

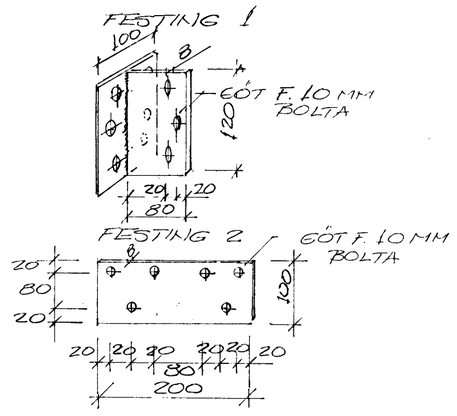

SNIÐ K - K

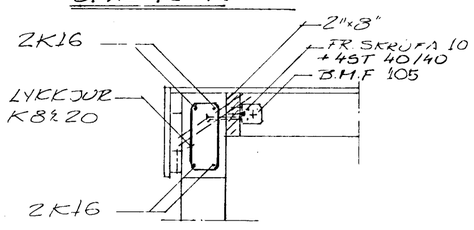

SNIÐ H - H
1:20

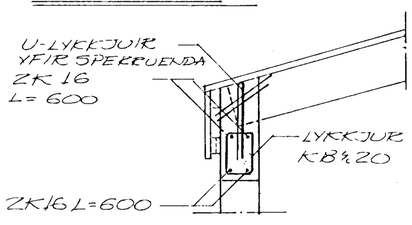

HAFNARFJARÐARBÆR
08 OCT 1993
A.S.Þ.
BYGGINGAFULLTRÚINN

BR.	DAGS.	BREYTING

LÆKJARBERG 2
HAFNARFIRÐI
SNIÐ

TÆKNIÞJÓNUSTAN SF
LÁGMÚLA 5 - 108 REYKJAVÍK - SÍMI 813844 - FAX 814740

HANNAÐ	SO.	KVARÐI	1:20 / 50
TEIKNAÐ	SO.	DAGS.	12-9-93
YFIRFARIÐ		NR.	BL. AF. 4