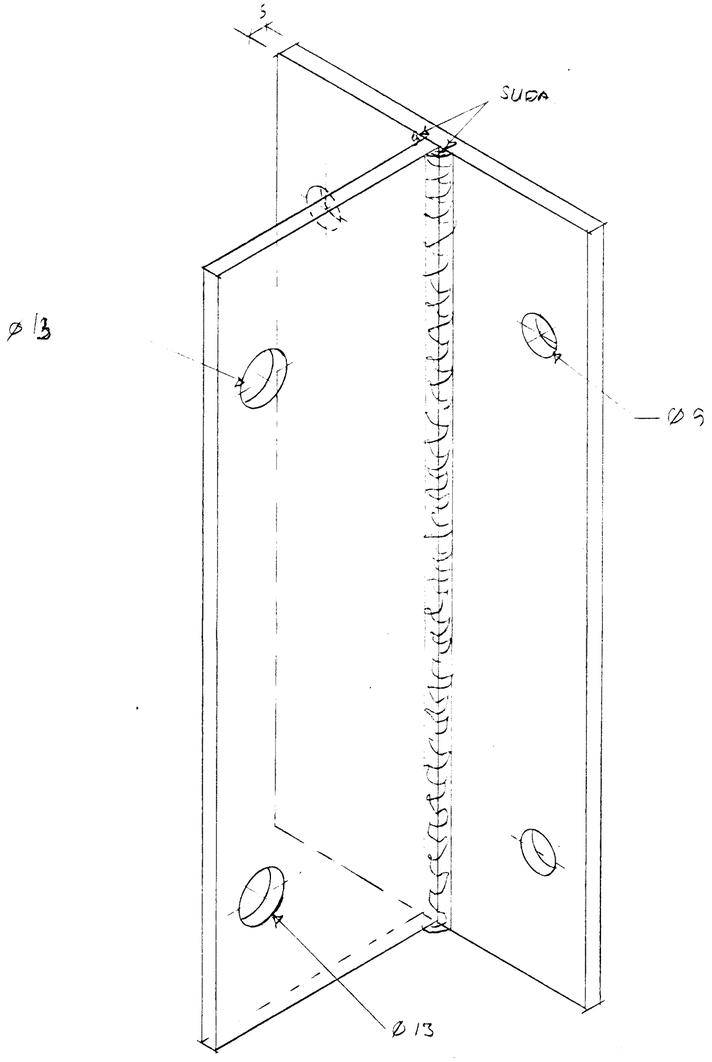

ÍSOMETRÍA 1:1

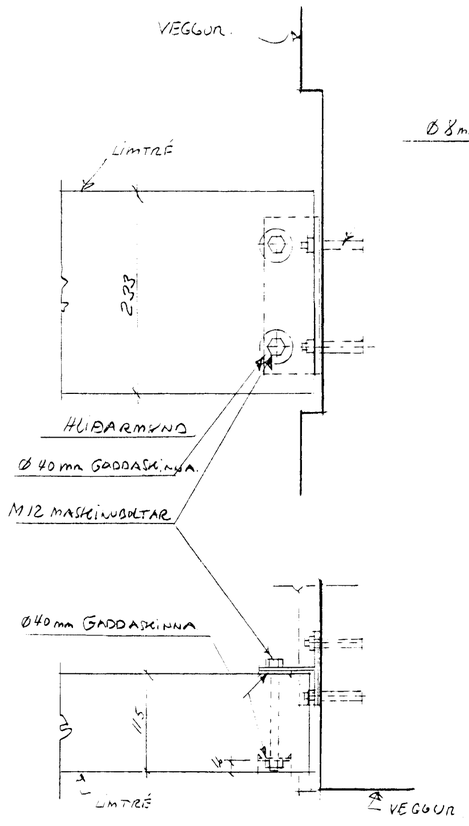

GRUNNMYND

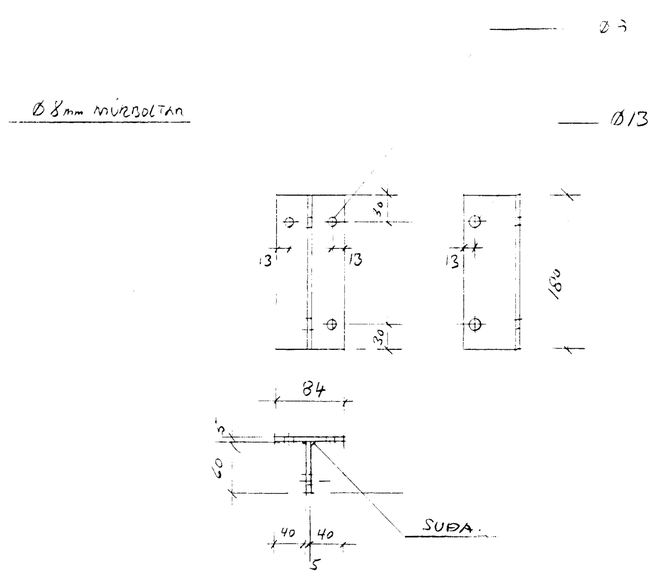

STÁLFESTING FYRIR LÍMTRÉ SAMT. 4 STYKKI
SJÁ EINNIG TEIKN. NR T1-07
OG SÉRMYND (5)

04 JÚLÍ 1994 HAFNARFJARÐARBÆR BYGGINGAFULLTRÚINN KÍF

LÍMTRÉSBITAR OG
FESTINGAR YFIRF. OG SAMÞ.

TEIKNISTOFA
DALSHRAUNI 13
220 HAFNARFIRÐI

HELGI K. PÁLSSON Innanhússarkitekt FHÍ.

Verkefni. LÆKJARBERG 2. ÞAKVIRKI YFIR STIGAHÚSI. SÉRMYND AF STÁLFESTINGU F. LÍMTRÉ	Verk nr. 9326 - 94	Mælikv. 1:5 og 1:1
	Dags. JÚNÍ '94	Teikn. nr. T1-08
	Teikn. HKP	

simi (91) 5 22 35