


**SKÝRINGAR**

GN<sub>1</sub> Gólfniðurfali með vatnsrás og gegnumrennsli  
 GN<sub>2</sub> Gólfniðurfali með vatnsrás

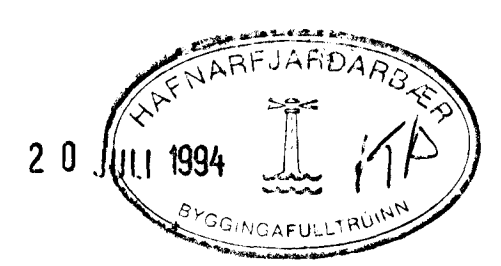

		<b>LÆKJARBERG 2 HAFNARF.</b>	
a	7.94	Bætt við þakniðurfalli	GRUNNMYND UNDIRSTÖÐUR HOLRÆSALÖGN
⊕	7.91	Lögnum breytt	
⊕	3.6.91	Bætt við GN <sub>2</sub> , jarðv.lögn, teng á afr. færri	
BR.	DAGS.	BREYTING	
TÆKNIÞJÓNUSTAN SF LÁGMÚLA 5 - 108 REYKJAVÍK - SÍMI 83844		HANNAÐ Ó.Á.P.	KVARDI 1:50 / 1:500
		TEIKNAD P.G.	DAGS. MAÍ '91
		YFIRFARIÐ	NR. 9102L BL. 1 AF.

FRAMH. SJÁ AFSTÖÐUMYND