



Samþykkt á fundi byggingar-
nefndar þ. 12/11 1989

BYGGINGAFULLTRÚINN
Í HAFNARFIRDI


Ganga skal frá önnu
eldstaði í samræmi
við reglugerðir

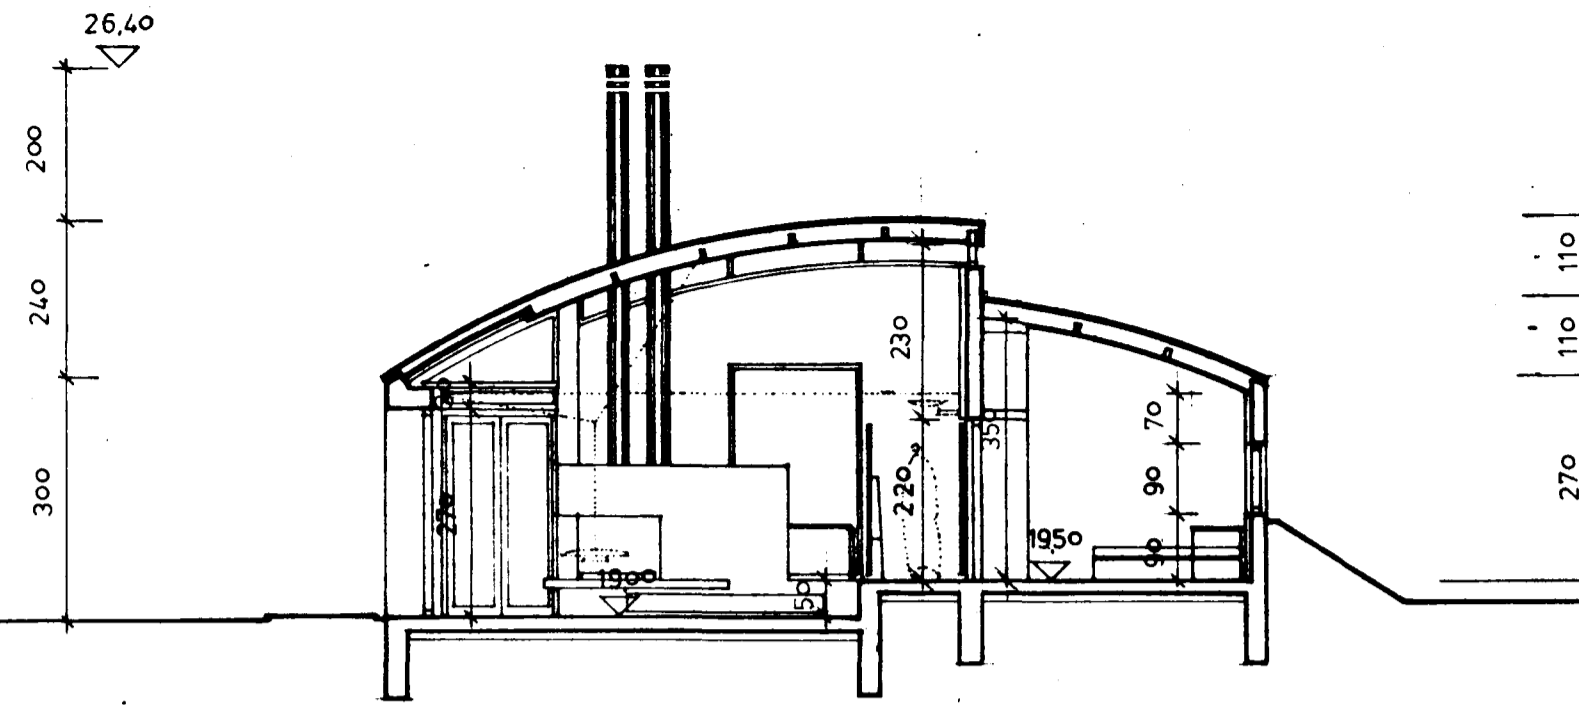

aa

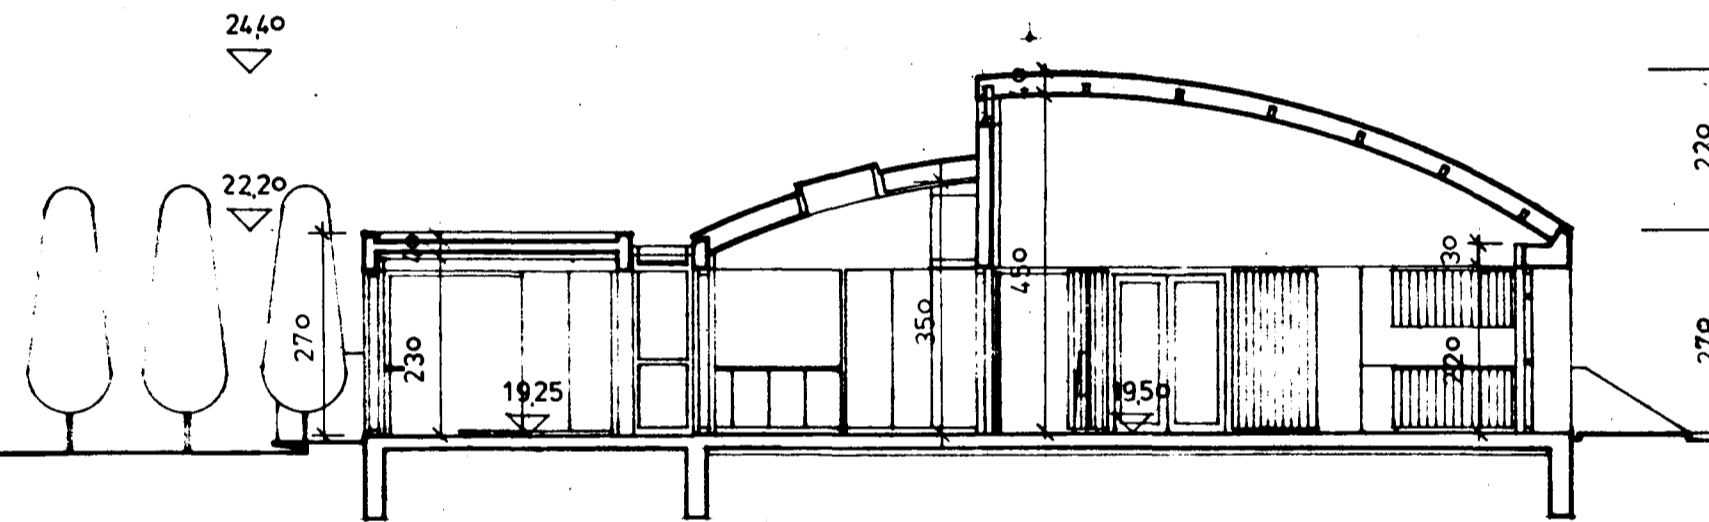

bb

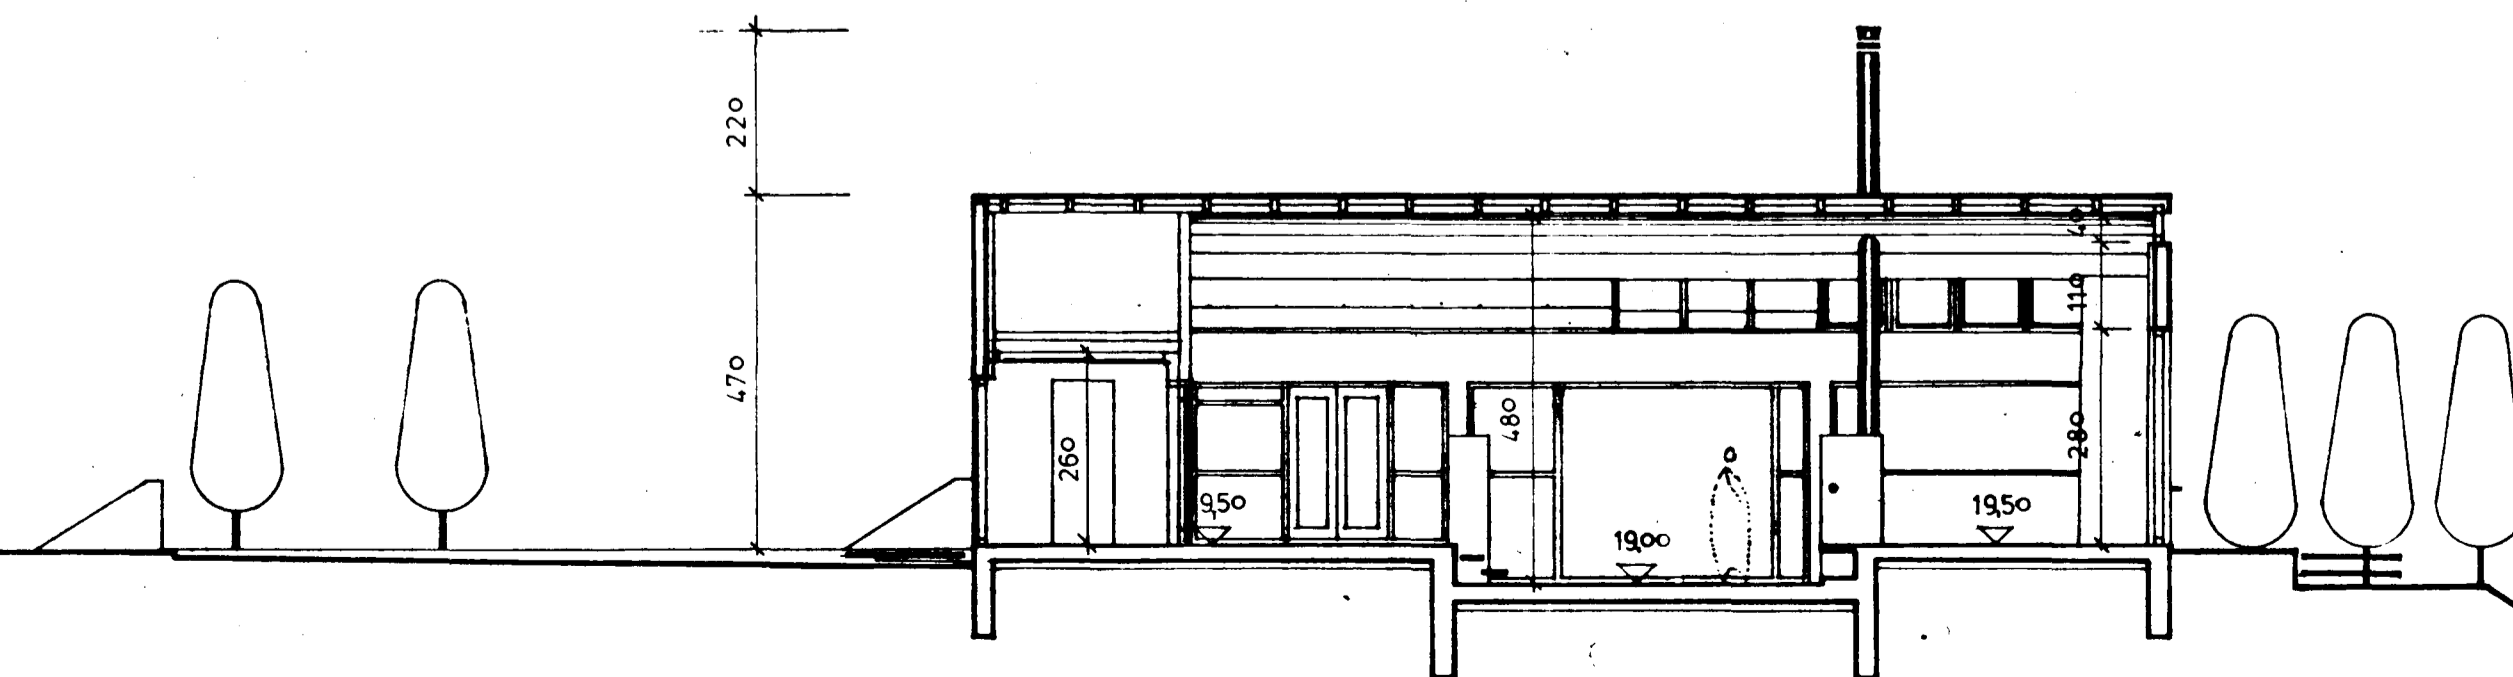

cc

Lækjárberg 30 - Hafnarfjörður
einbýli

snid

kvardi 1:100 dags 111088

6 Sig. Halldórsson

Olafur Tr Mathiesen, b arch fsi
Sigurður Halldórsson arkitekt fsi