




Samþykkt þann

06 APR. 1998

Byggingafulltrúinn í Hafnarfirði  
Erlendur Hjálmarsson

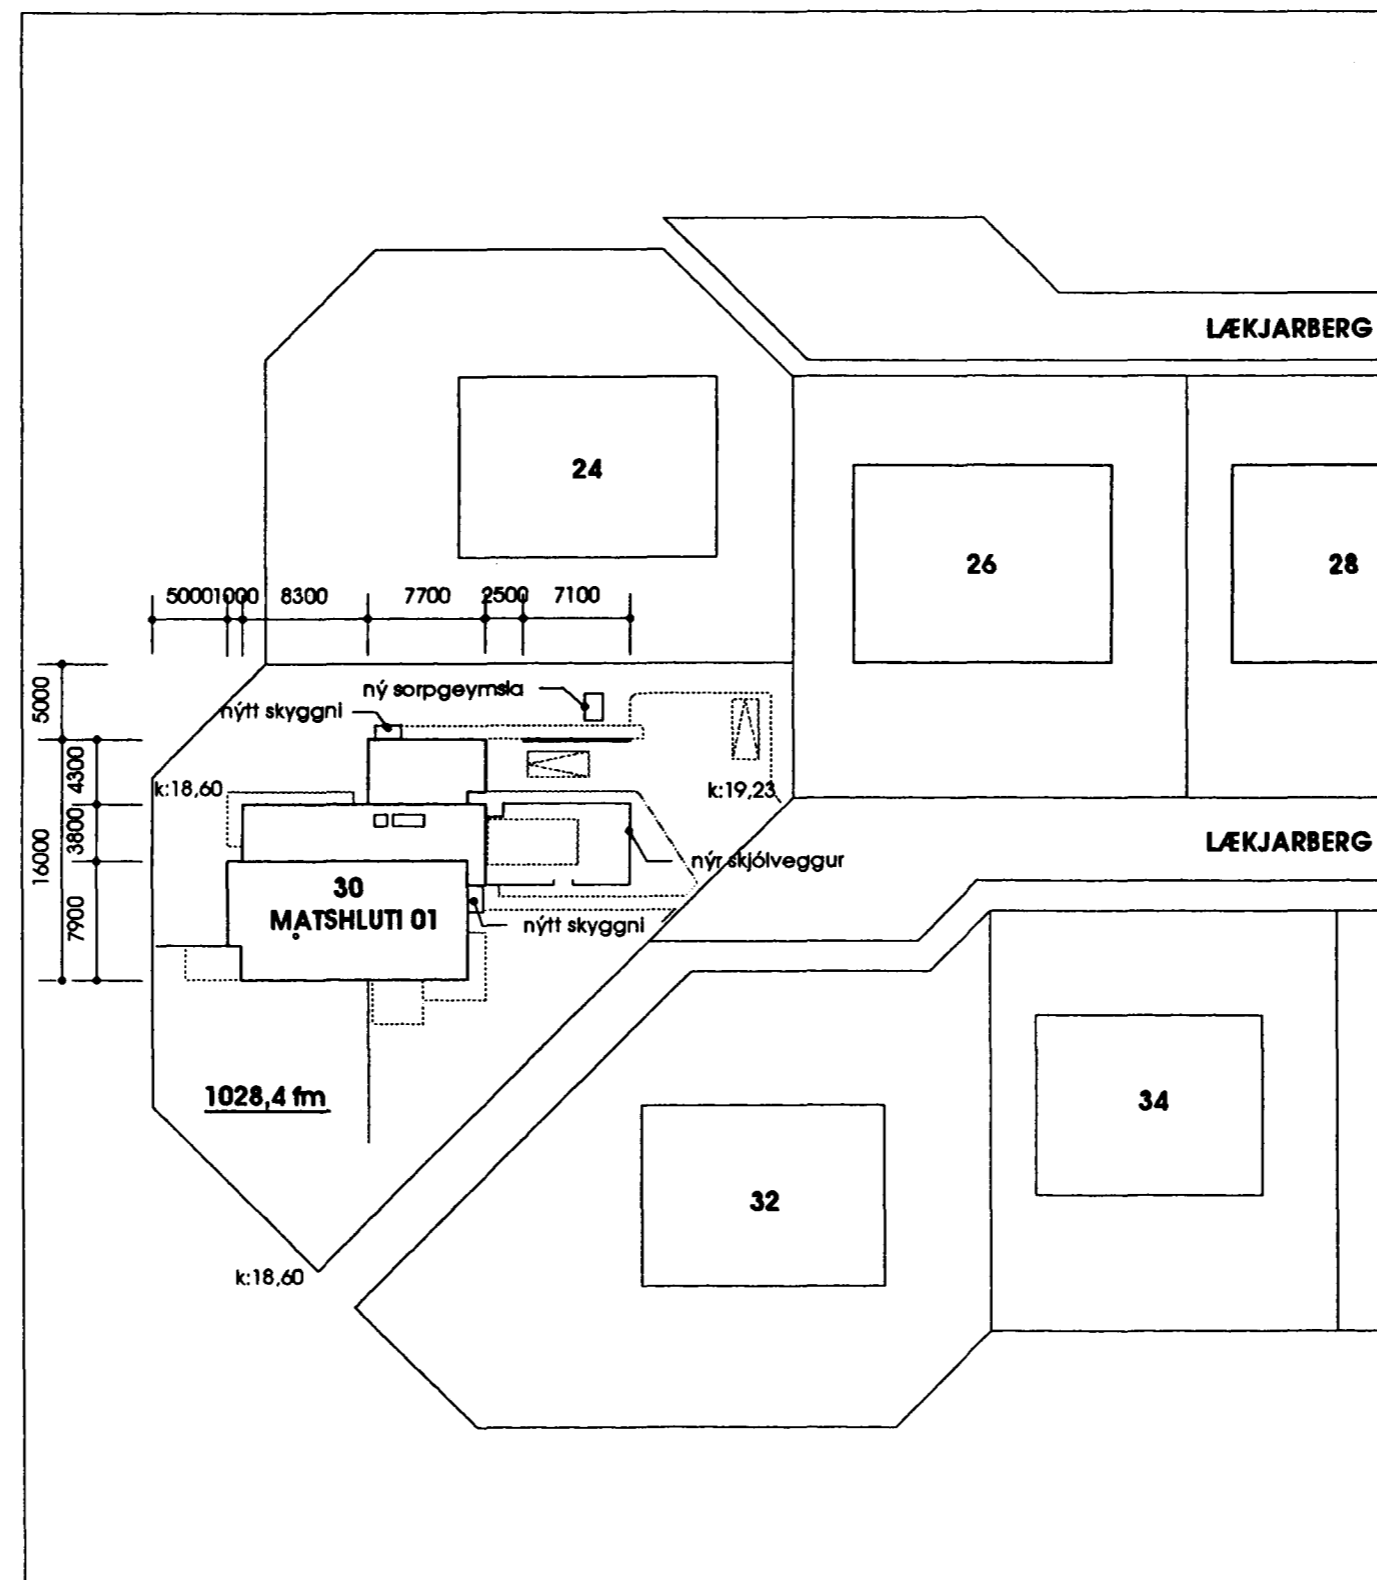

AFSTÖÐUMYND  
mkv. 1:500



**LÆKJARBERG 30**

- Landsnúmer: 121729
- Þjóðskrárnúmer: 5810-0300
- Fastanúmer: 207-7578
- Sveitarfélag: 1400

**Stærðir:**

- gólfplatamál húss, brúttó: 175,9 fm
- götuhað: 32,3 fm
- bílskúr: 208,2 fm
- Samtals: 208,2 fm

- rúmmál: 651,64 fm
- hús: 87,0 fm
- bílskúr: 738,64 fm
- Samtals: 738,64 fm

- nýtingarhlutfall: 0,198

**BREYTINGAR:**  
hús: skyggni við aðal- og baklinganga  
lód: skjólveggur reistur á suðausturhluta lóðar við aðalíngang sorpgeymsla færð til norðurs.

byggingar og lód teiknað skv. samþykktum  
byggingarnefndarteikningum 12.01.1989