



Samþykkt á fundi bygginga-
 nýndar þ. 24/8/1989
 BYGGINGAFRÆÐINGURINN
 Í HAFNARFIRÐI
 Eyjólfur Valgarðsson

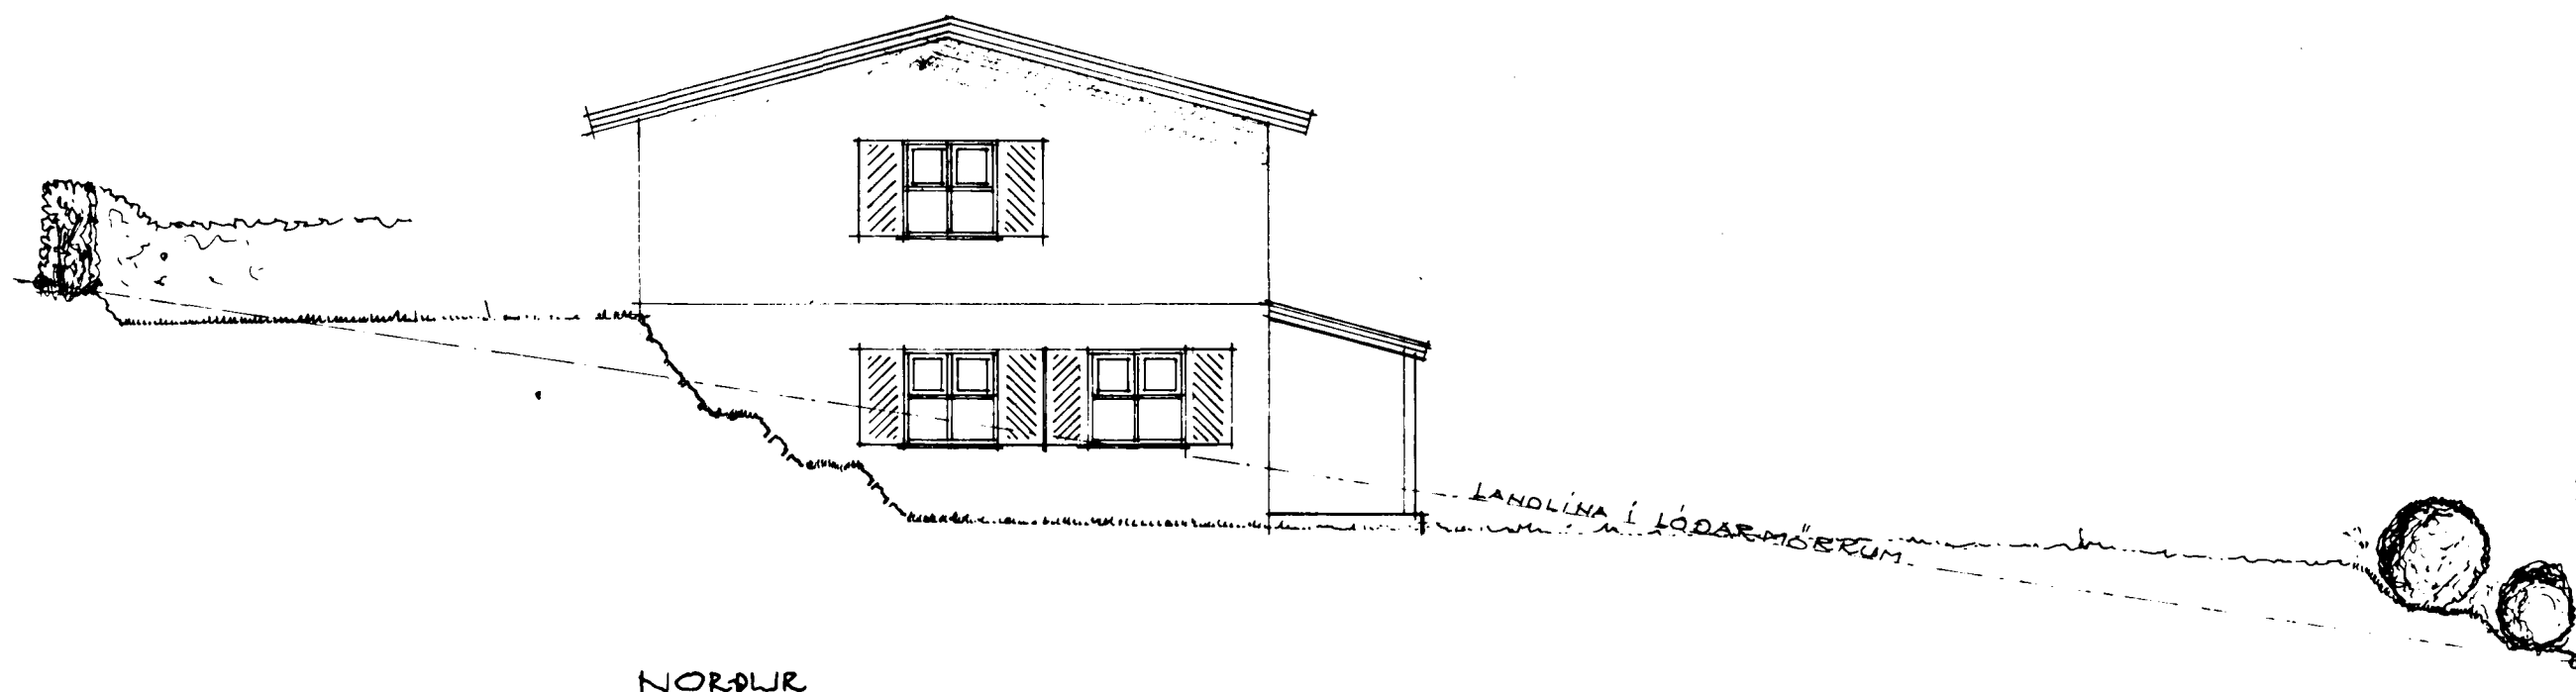

NORÐUR

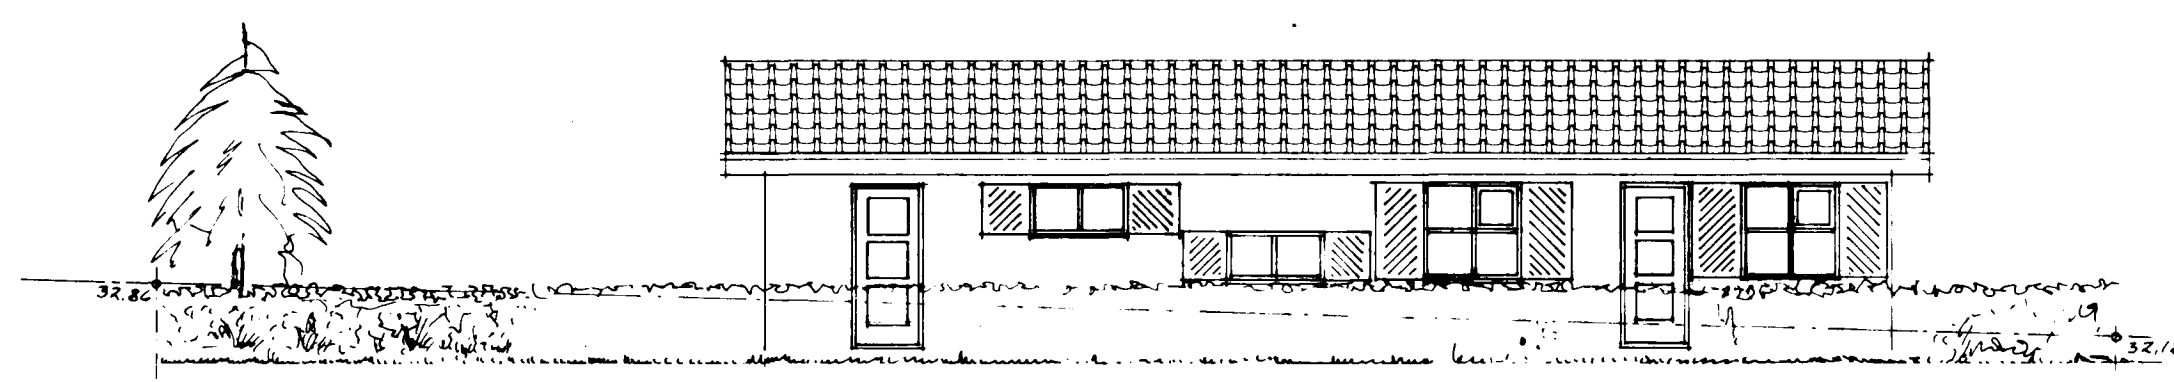

AUSTUR

LÆKJARBERG 3 HAFNARFIRÐI
 ÚTLIT
 1:100
 OKT. 88

LANDLIHA Í LÖÐARMÖRKUM, MAÍ '89
 AUSTURHILD BREYTT APRIL '89
 BALDVIN EINARSSON BYGGINGAFRÆÐINGUR S.31863.
 Baldvin Einarsson