





Samþykkt þann

0. JULÍ 2001


Byggingafræðingur í Hafnarfirði  
Erlendur Hjalmarsson

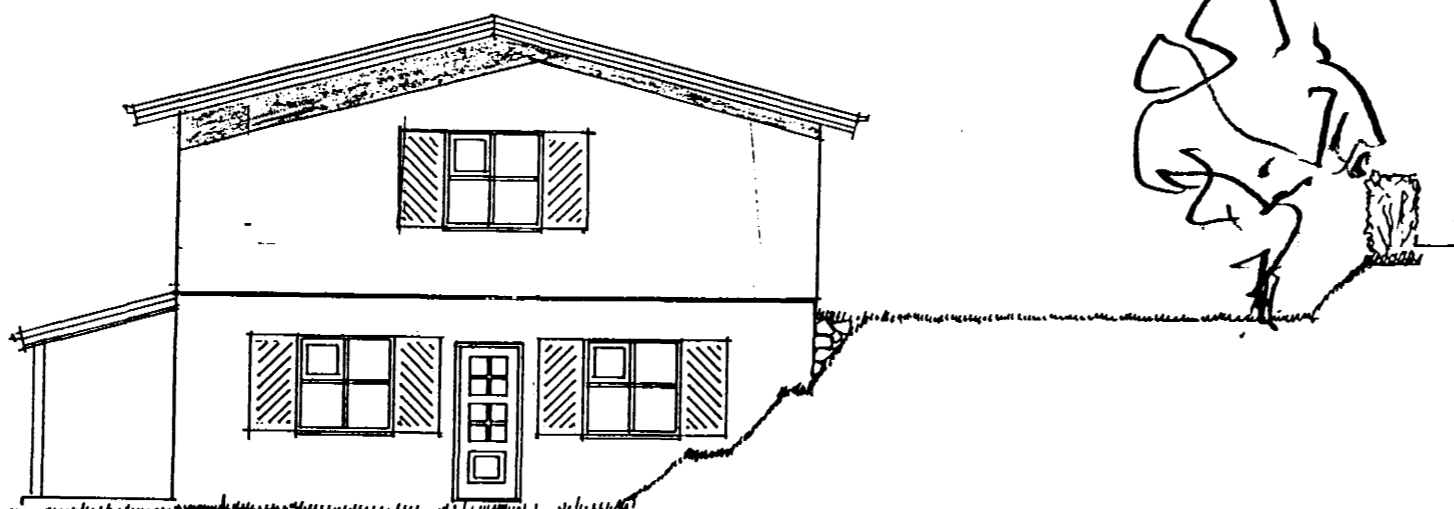

SLÖLIR

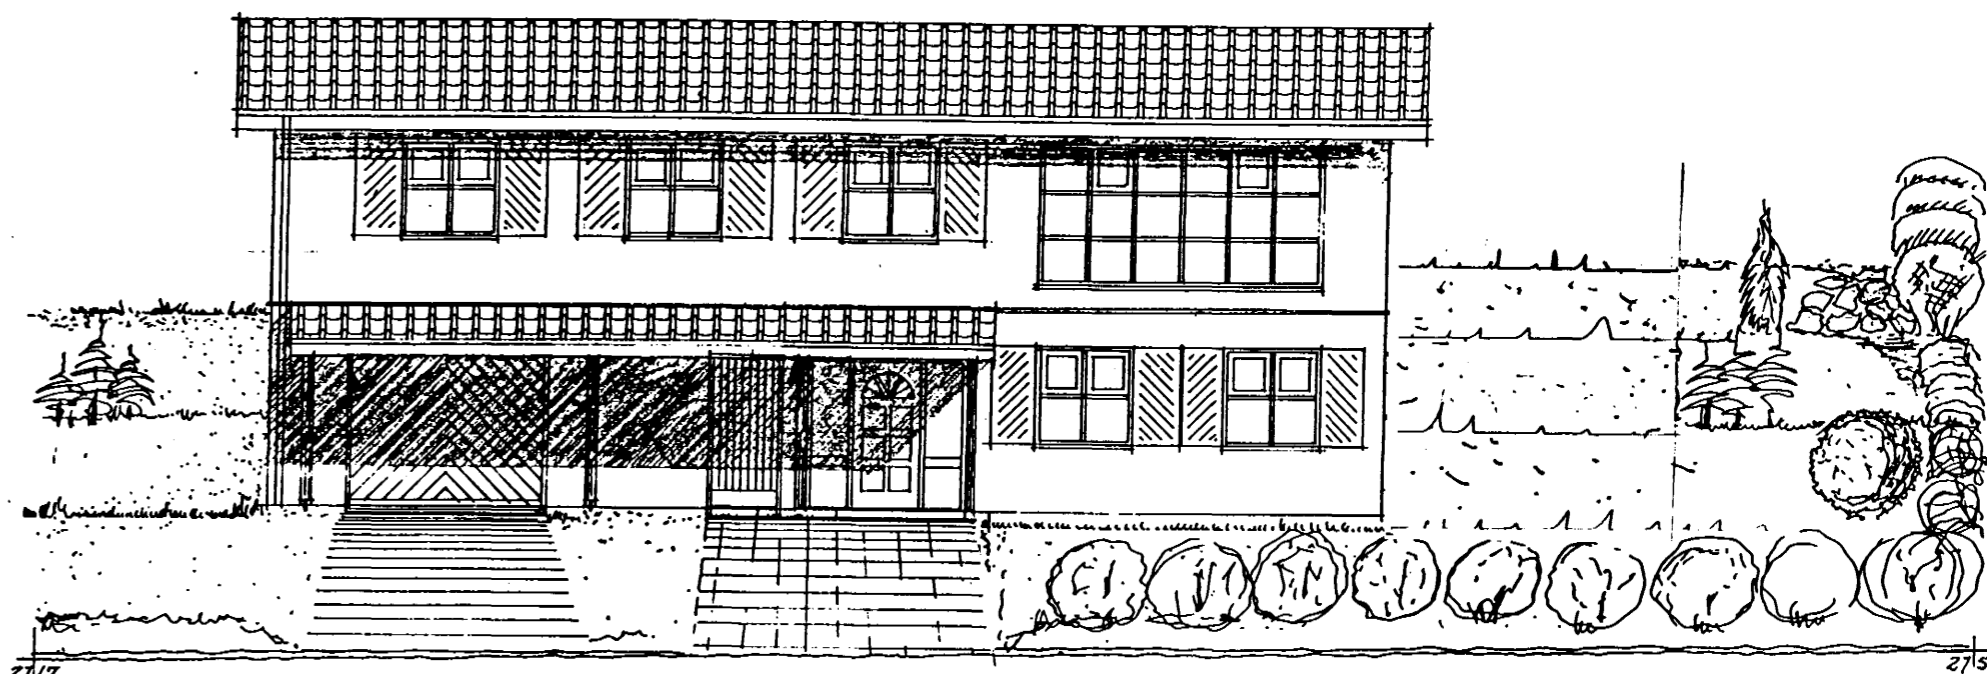

VESTLIR

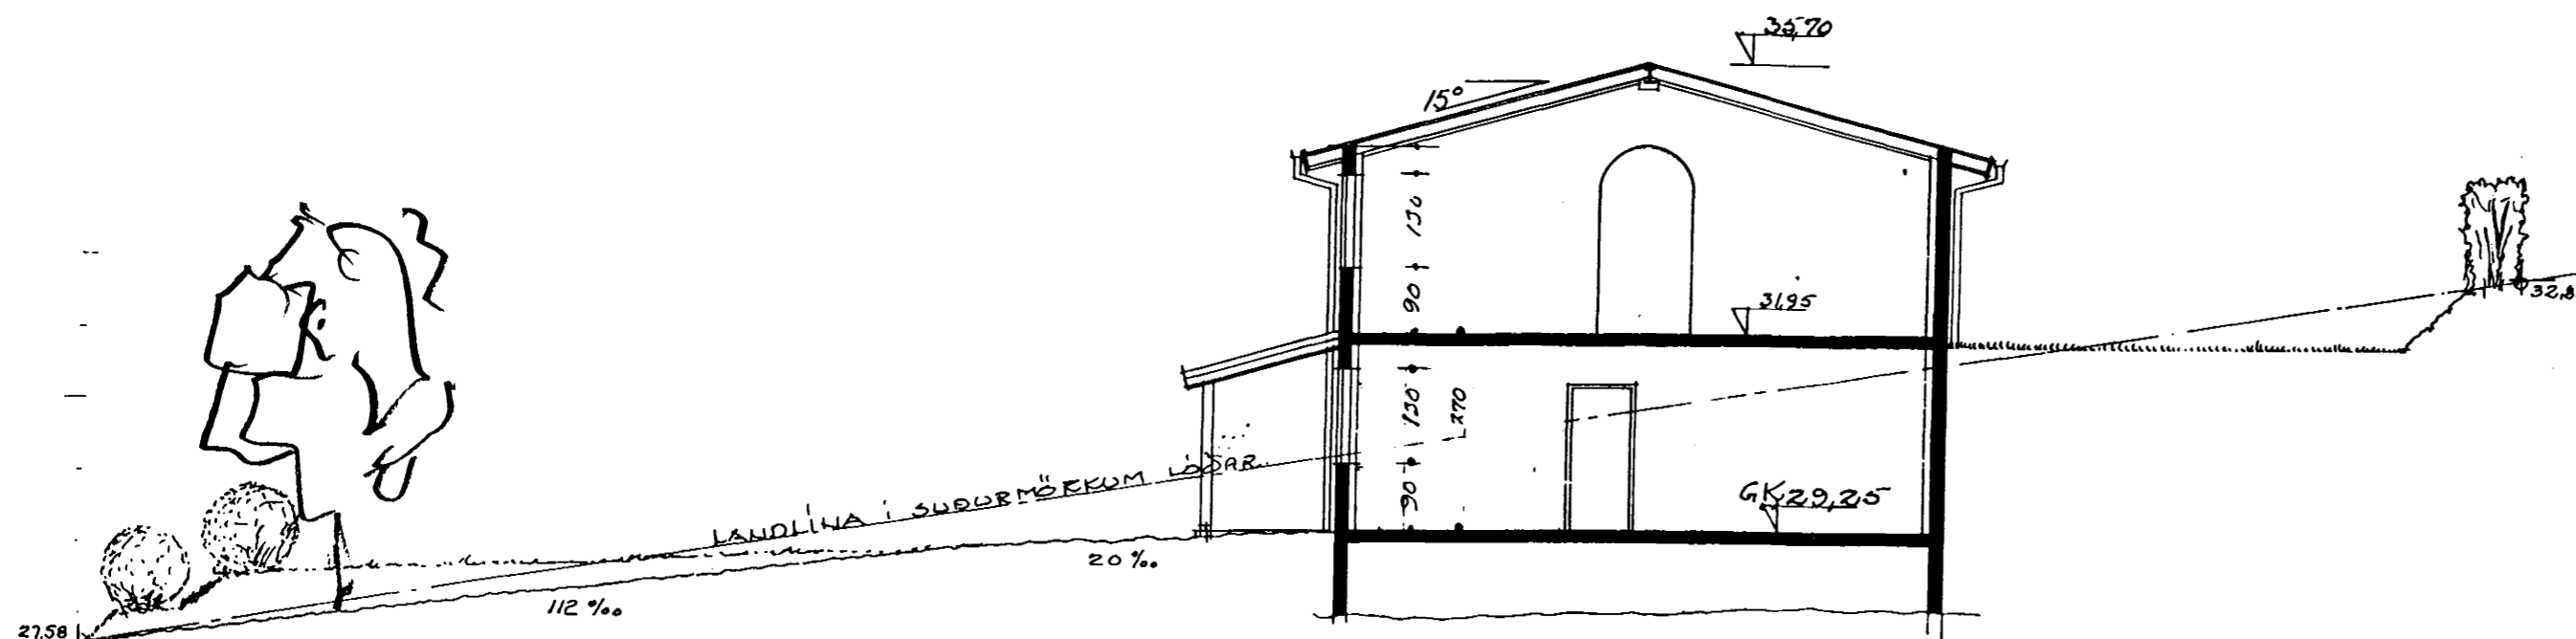

SNEIÐING

Stuðst var við uppdrátt gerðum af Baldvini Einarssyni, samþykkt í byggingarnefnd Hf. 24/8 1989.  
02.07.2001 er sótt um að steypa í tvo glugga á suðurgaffli og gluggi á snyrtingu er minnkaður.

	<b>LÆKJARBERG 3</b>		2.7.2001
EFNI:	Útlit og skurður		1/100
		NR.	10
HONNUÐUR:	Kristján Þórarinnsson BFI Kt. 100457-7849	S-565.5227 & 899.2944 netfang. stjani@hafnarfjordur.is	