





Samþykkt þann

02.07.2001

Byggingatillitunir / Hafnarfjörður
Erlendur Pjajmarsson

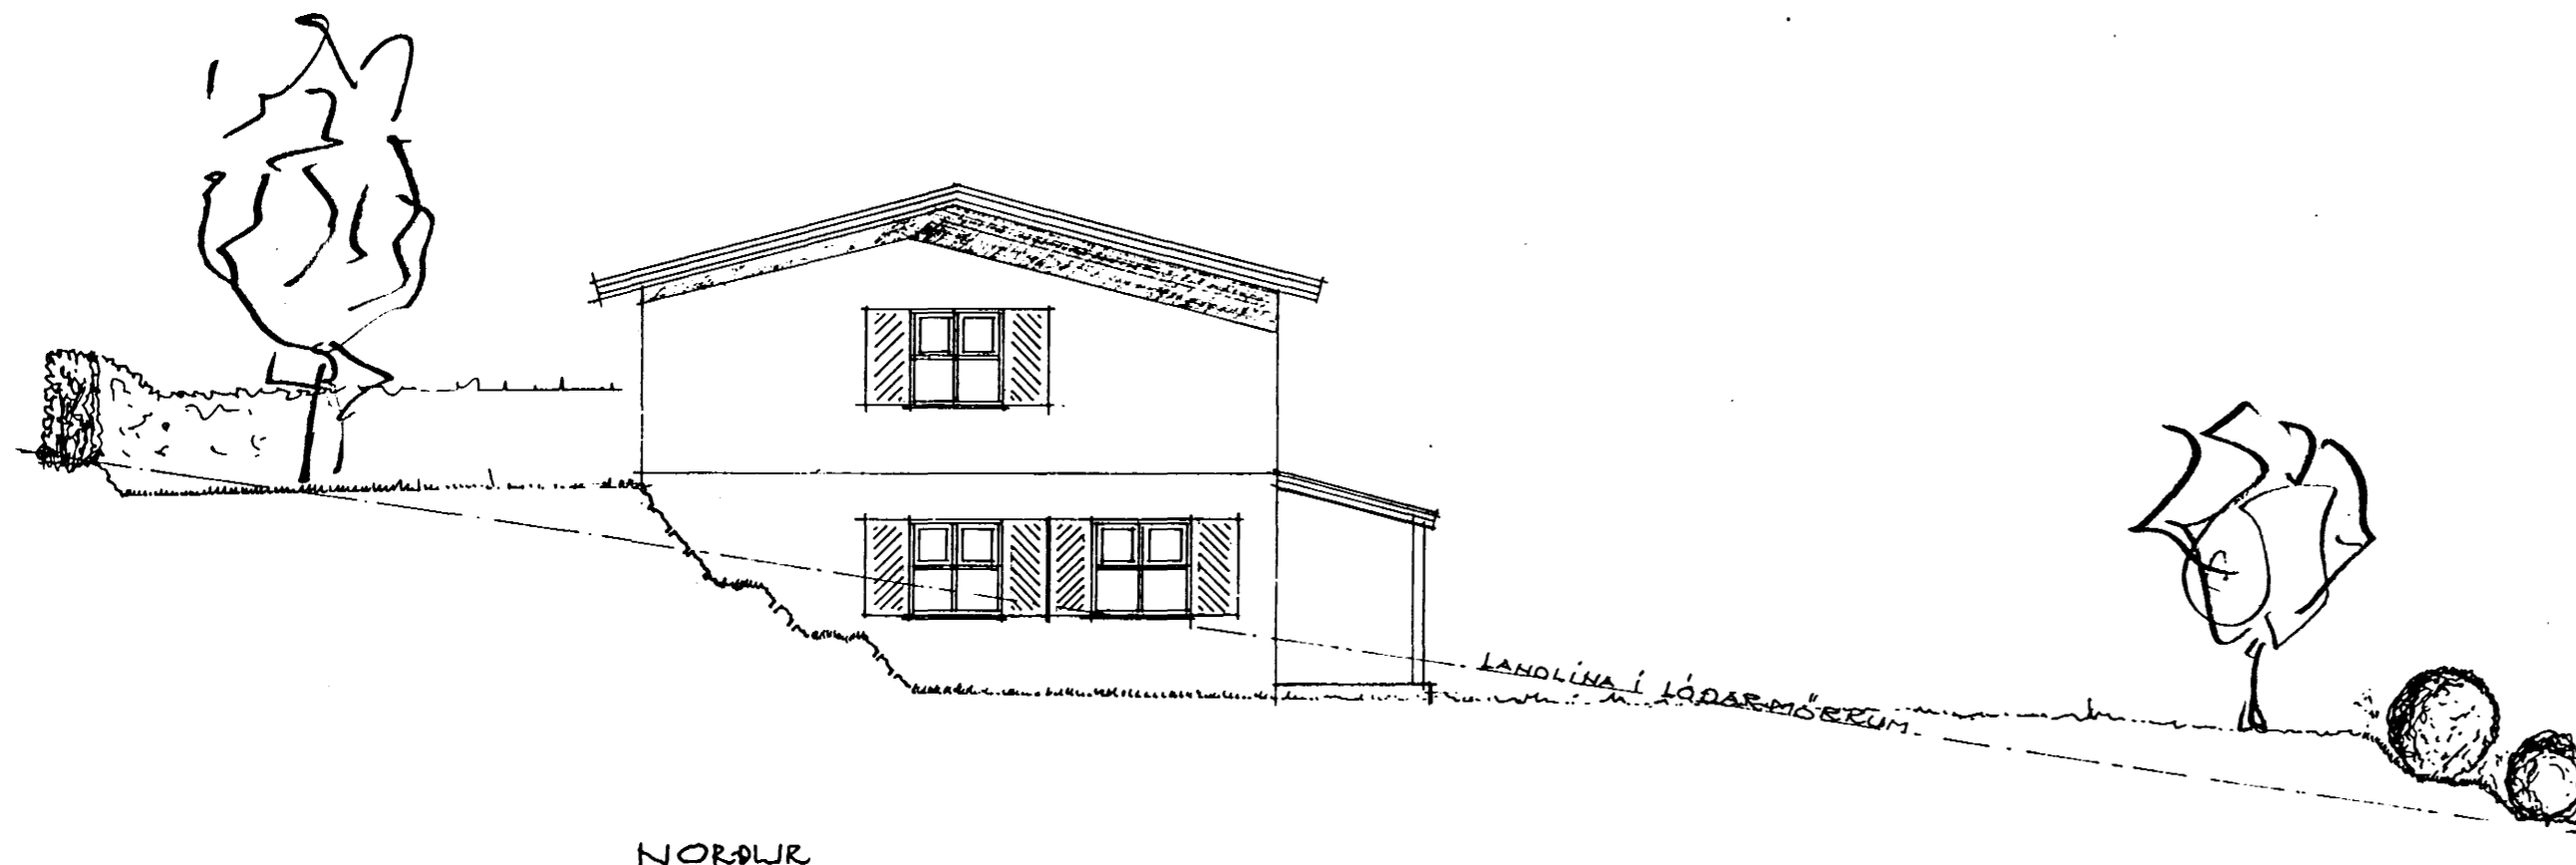

NORÐUR

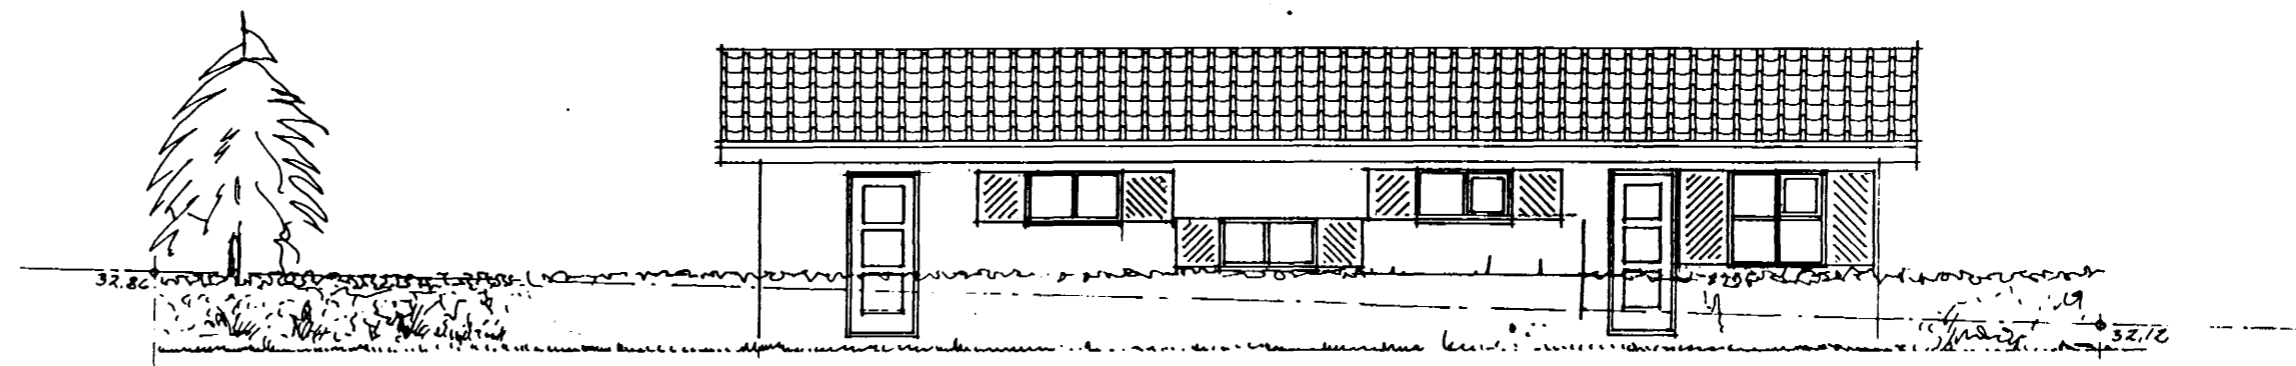

AUSTUR

Stuðst var við uppdrátt gerðum af Baldvini Einarssyni, samþykkt í byggingarnefnd Hf. 24/8 1989.
02.07.2001 er sótt um að steypa í tvo glugga á suðurgaffli og gluggi á snyrtingu er minnkaður.

	LÆKJARBERG 3		2.7.2001
EFNI:	Útlit		1/100
		NR.	11
HÖNNUÐUR:	Kristján Þórarinsson BFI Kt. 100457-7849	S-565.5227 & 899.2944 netfang. stjani@hafnarfjordur.is	