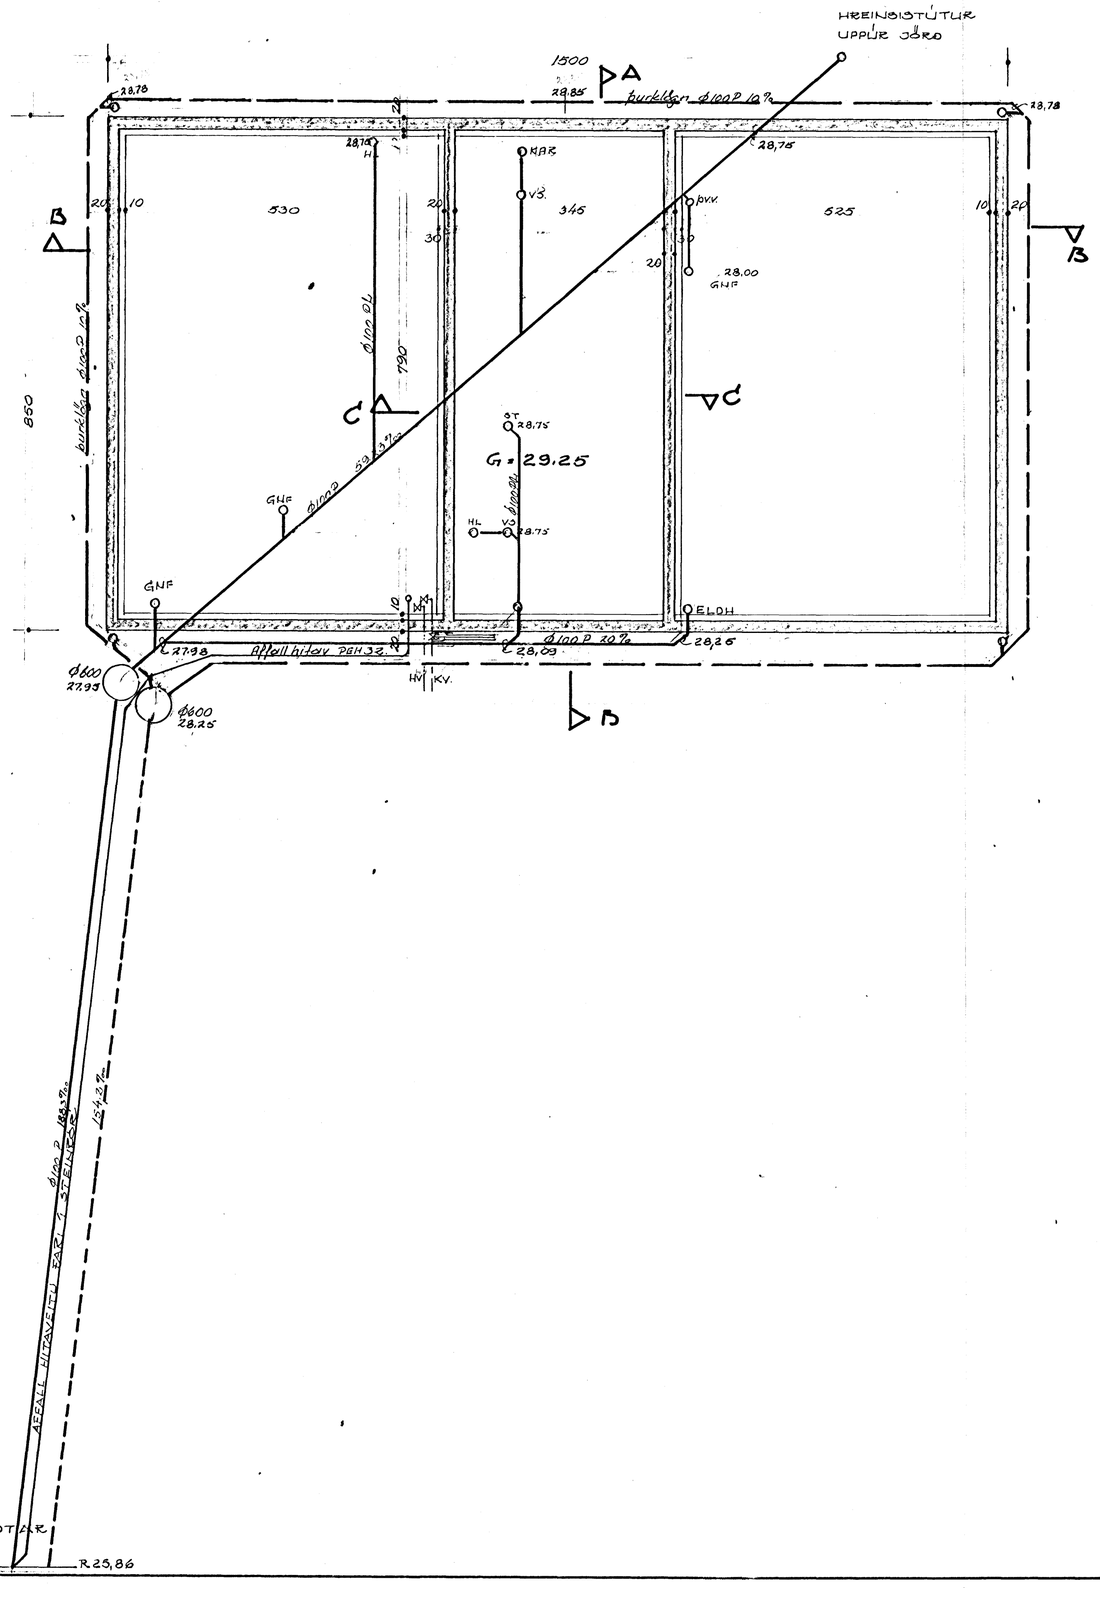

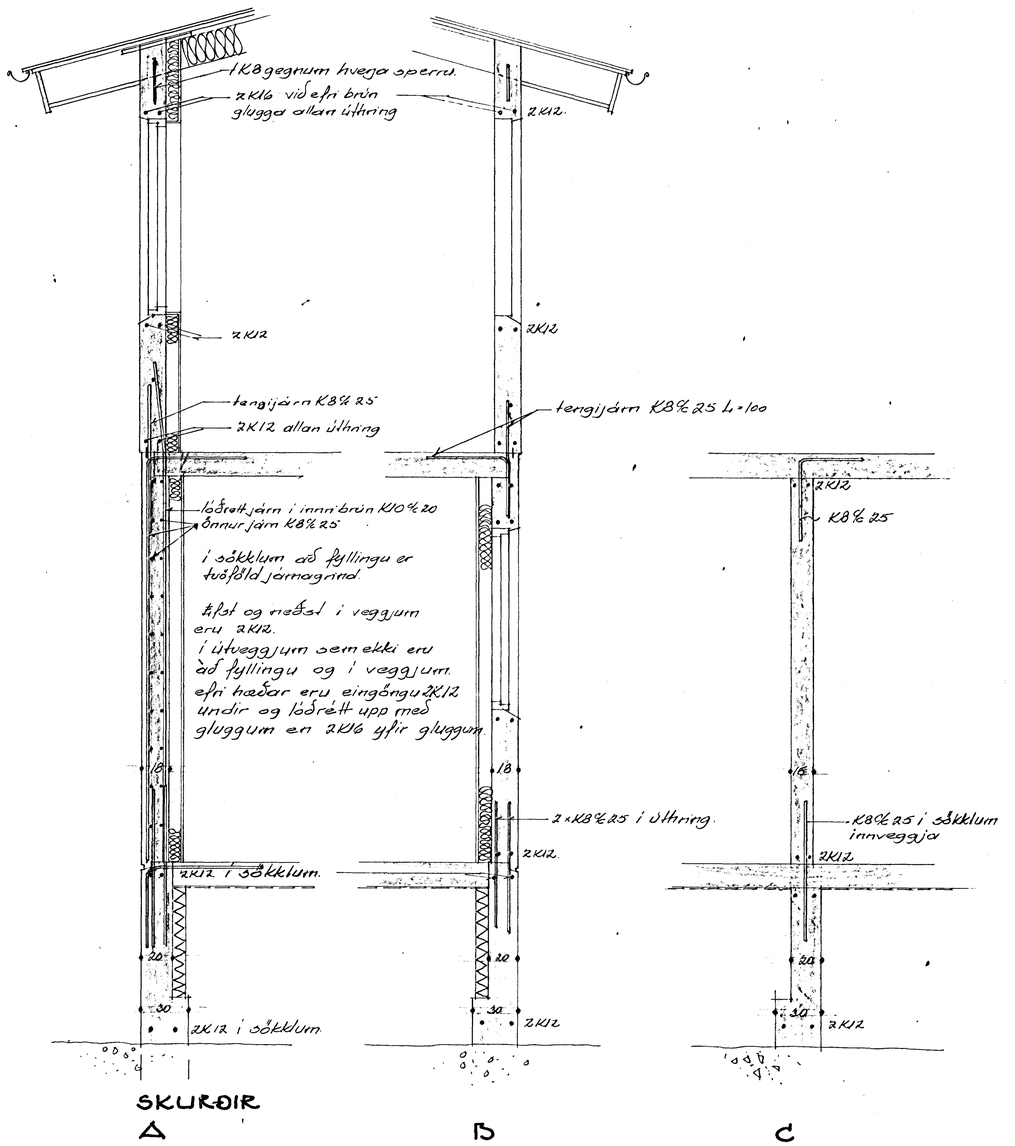

HAFNARFJARÐARBÆR
18 AUG 1989
BYGGINGAFULLTRÚINN

AFFALL HITAVEITU – SNIÐMERKINGAR.		ÁGÚST '89 BÞH
LAGNALEIÐIR SAMREMDAR.		11.6.'89 BÞH
BREYTING	DAGS.	GERT AF

LÆKJARBERG 3 - HAFNARFIRÐI

ÁRMANN JÓHANNESSON
BYGGINGAVERKFRÆÐINGUR
BALDVIN EINARSSON
BYGGINGAFRÆÐINGUR

UNDIRSTÖÐUR, VEGGIR AÐ FYLLINGU OG FRÁRENNSLI Í GRUNNI

reikn.	yfir f.	mkv: 1:50		
teikn. BÞH.	samþ.	dags. OKT '88	verk nr.	blað 3 af. 4