

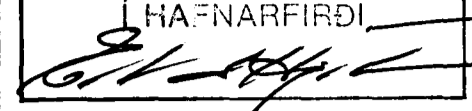
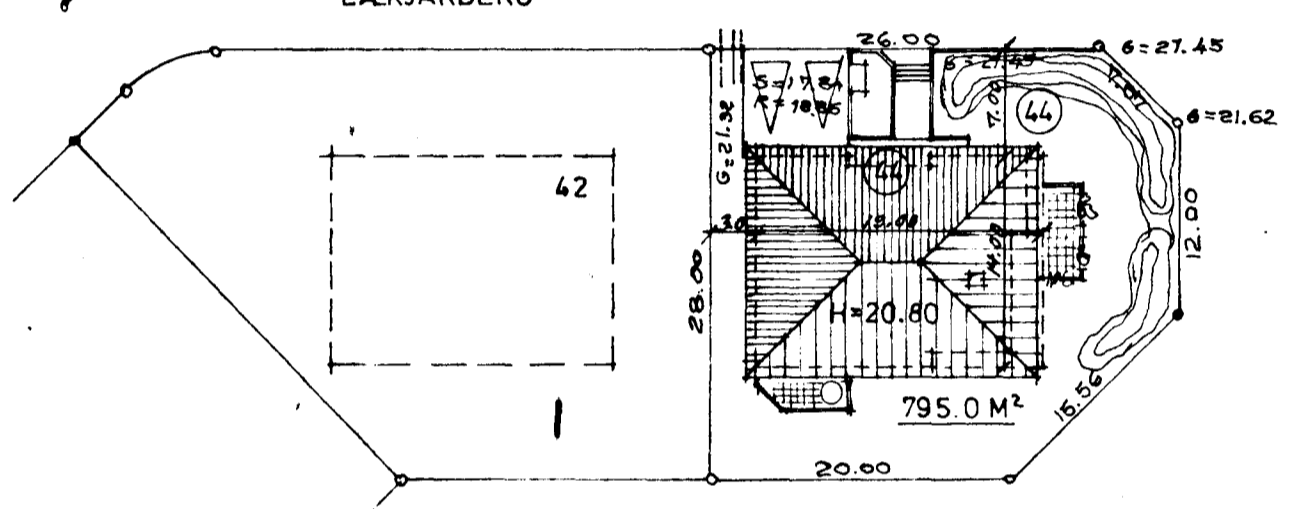


Samþykkt á fundi bygginga-
 23/2 '89
 nefndar þ. 19.10.1989



BYGGINGAFULLTRÚINN
 Í HAFNARFIRÐI

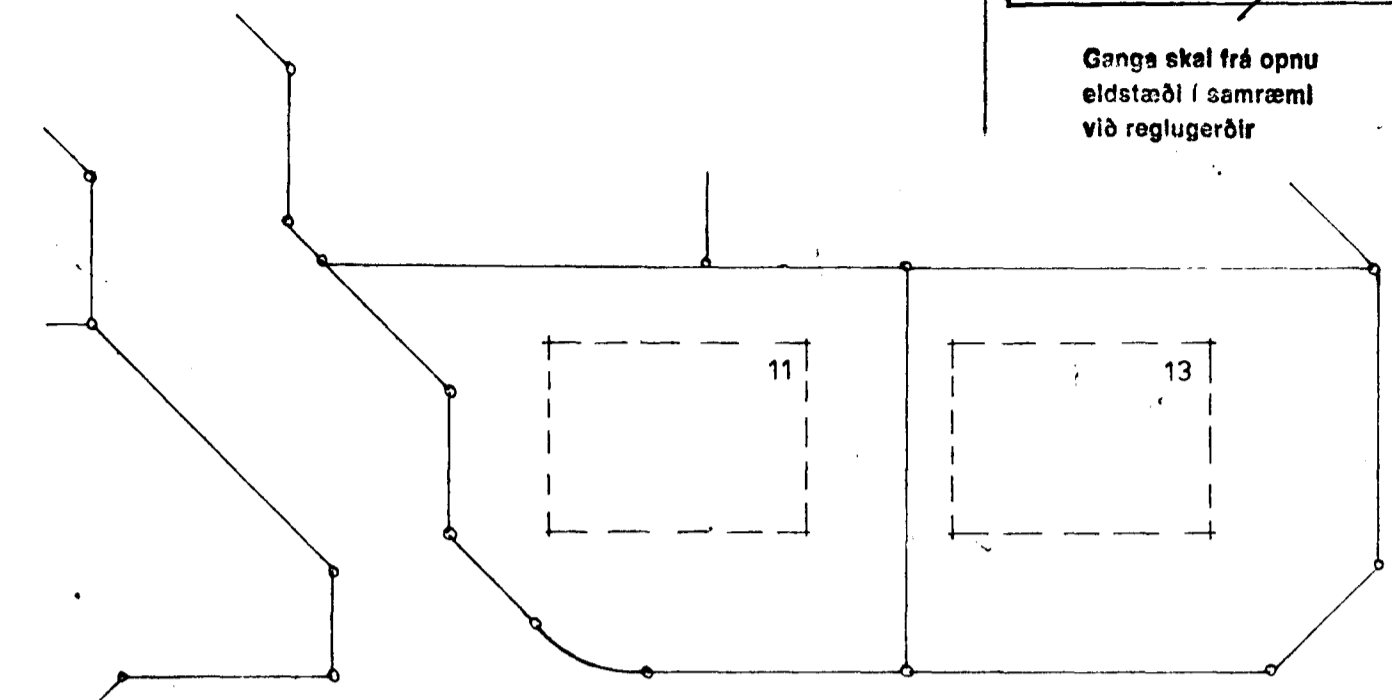

Ganga skal frá opnu
 eldstæði í samræmi
 við reglugerðir

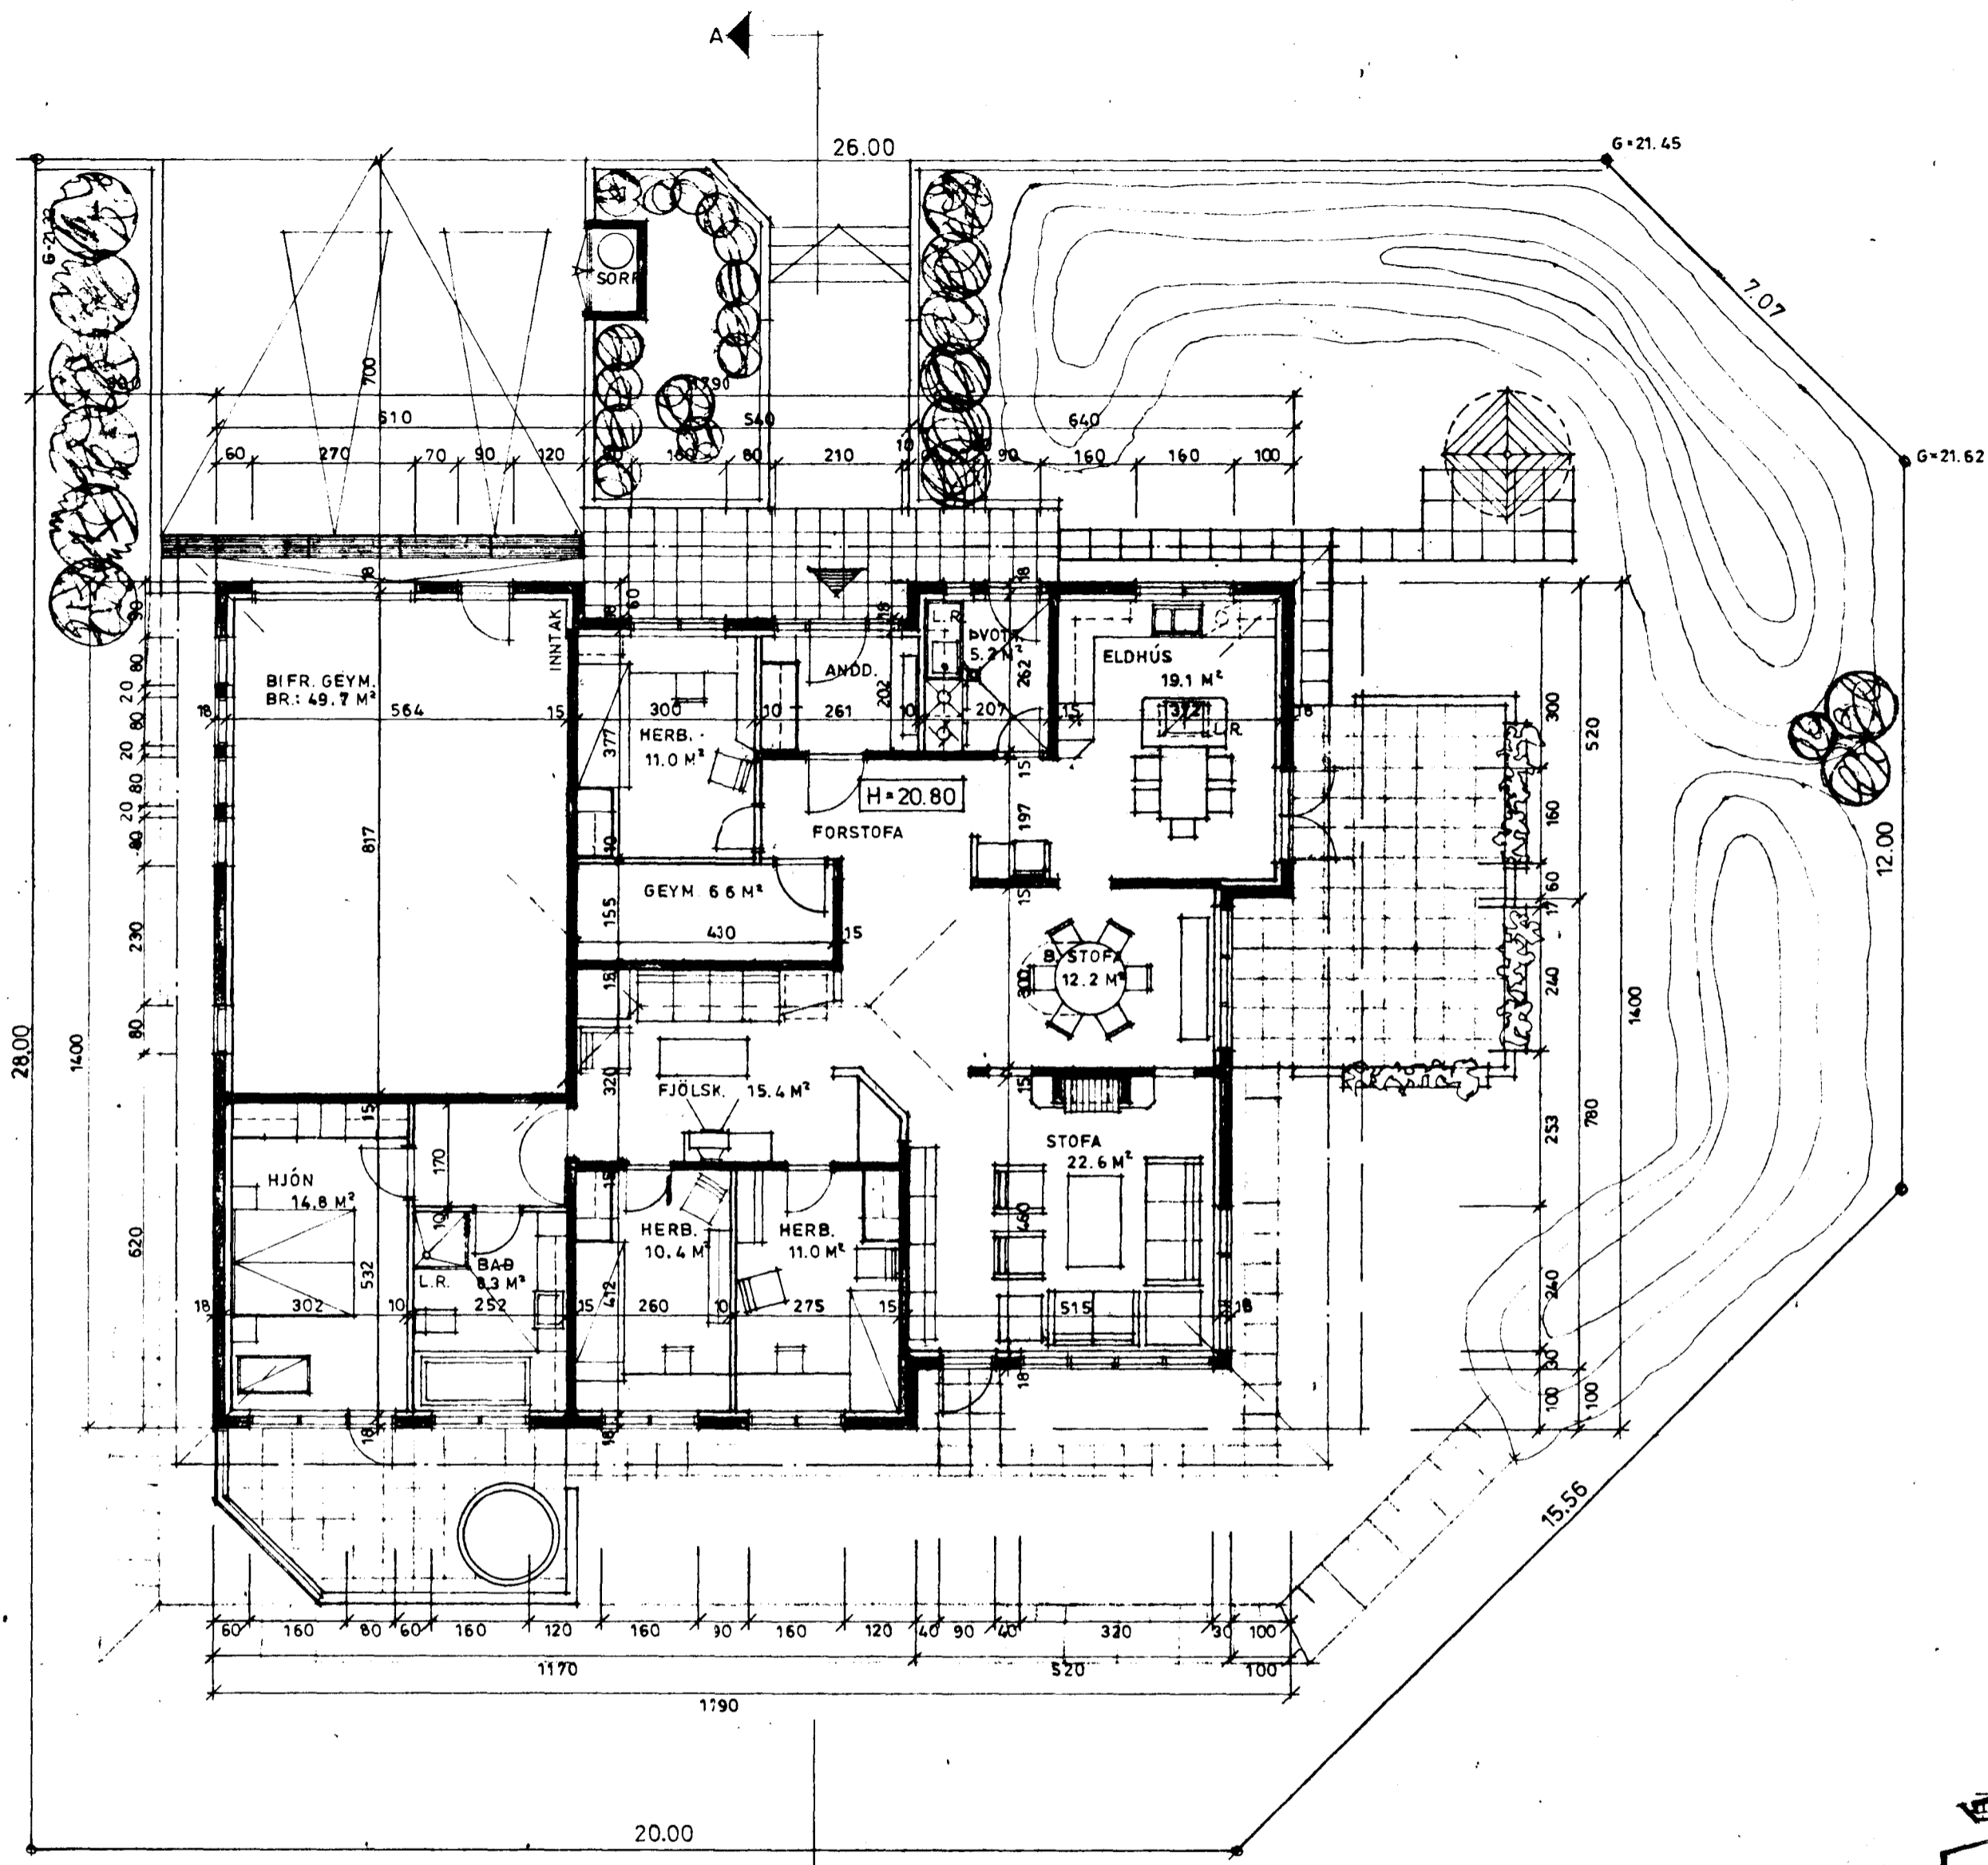

AFST. MYND M.KV.: 1:500

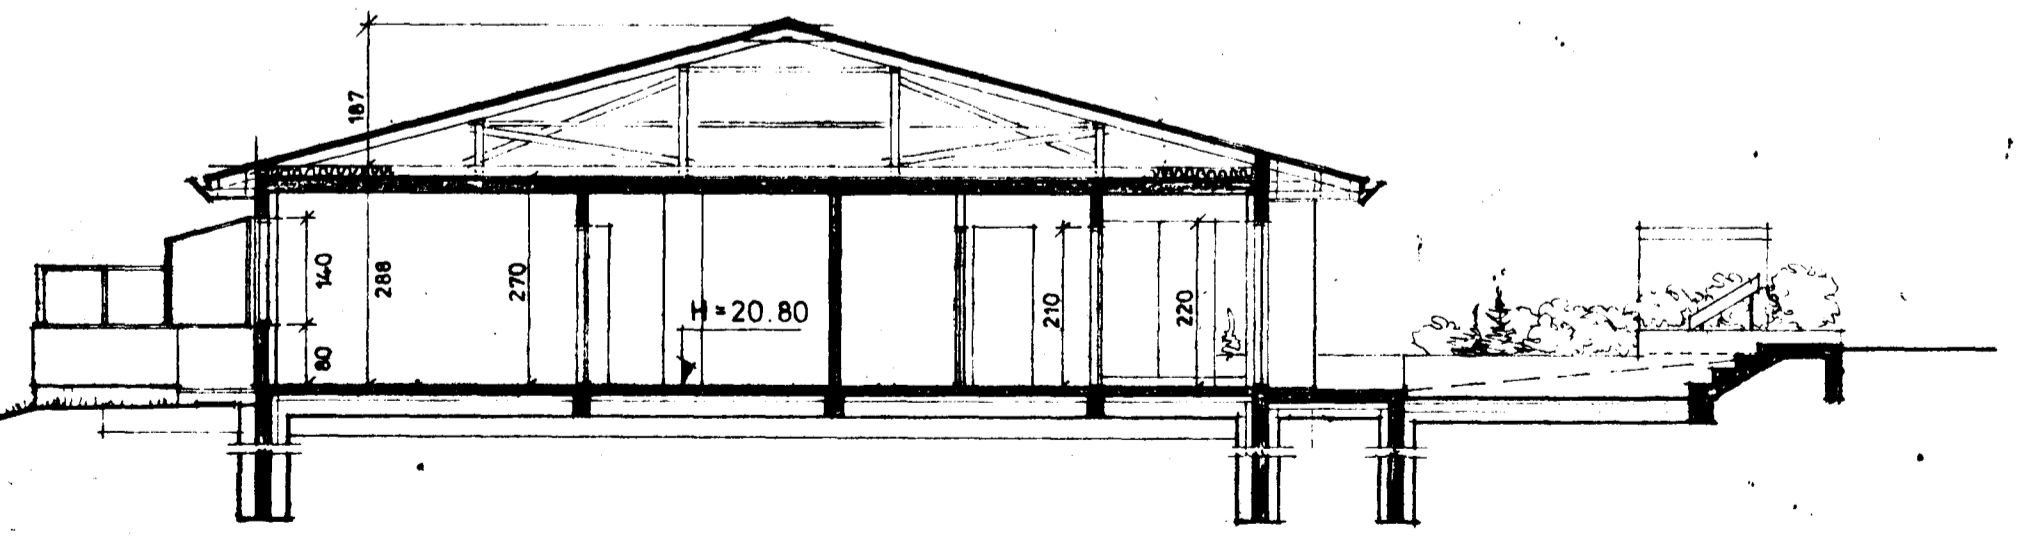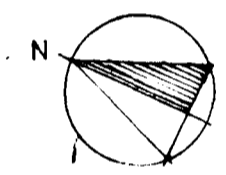

SNIÐ A-A

BRÚTTÓ STÆRÐIR :	RÚMMÁL
ÍBÚÐ : 183.6 M²	
BÍFR. GEYM.: 49.7 M²	842.0 M³
SAMT. : 233.3 M²	

NÝTINGARHLUÐFALL : 0.29

3/10 89

Handwritten signature or note