

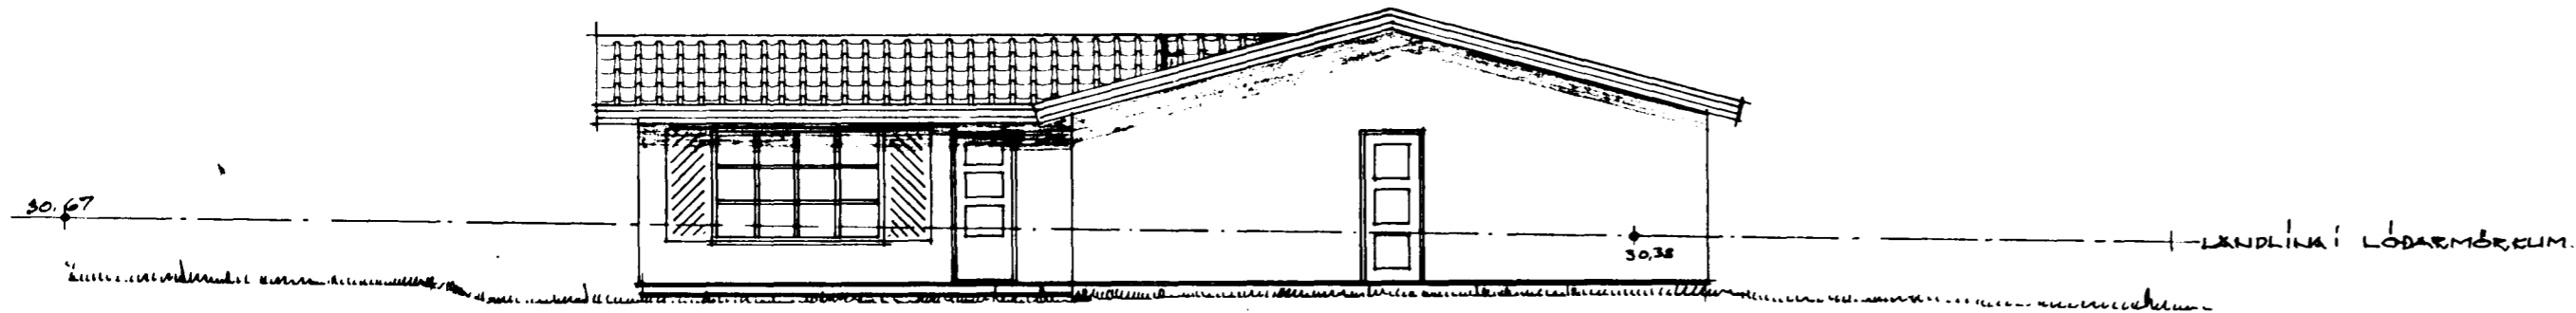


Samþykkt á fundi bygginga-
ráðs nr. 31/10 1990
BYGGINGAFULLTRÚINN
Í HAFNARFIRÐI

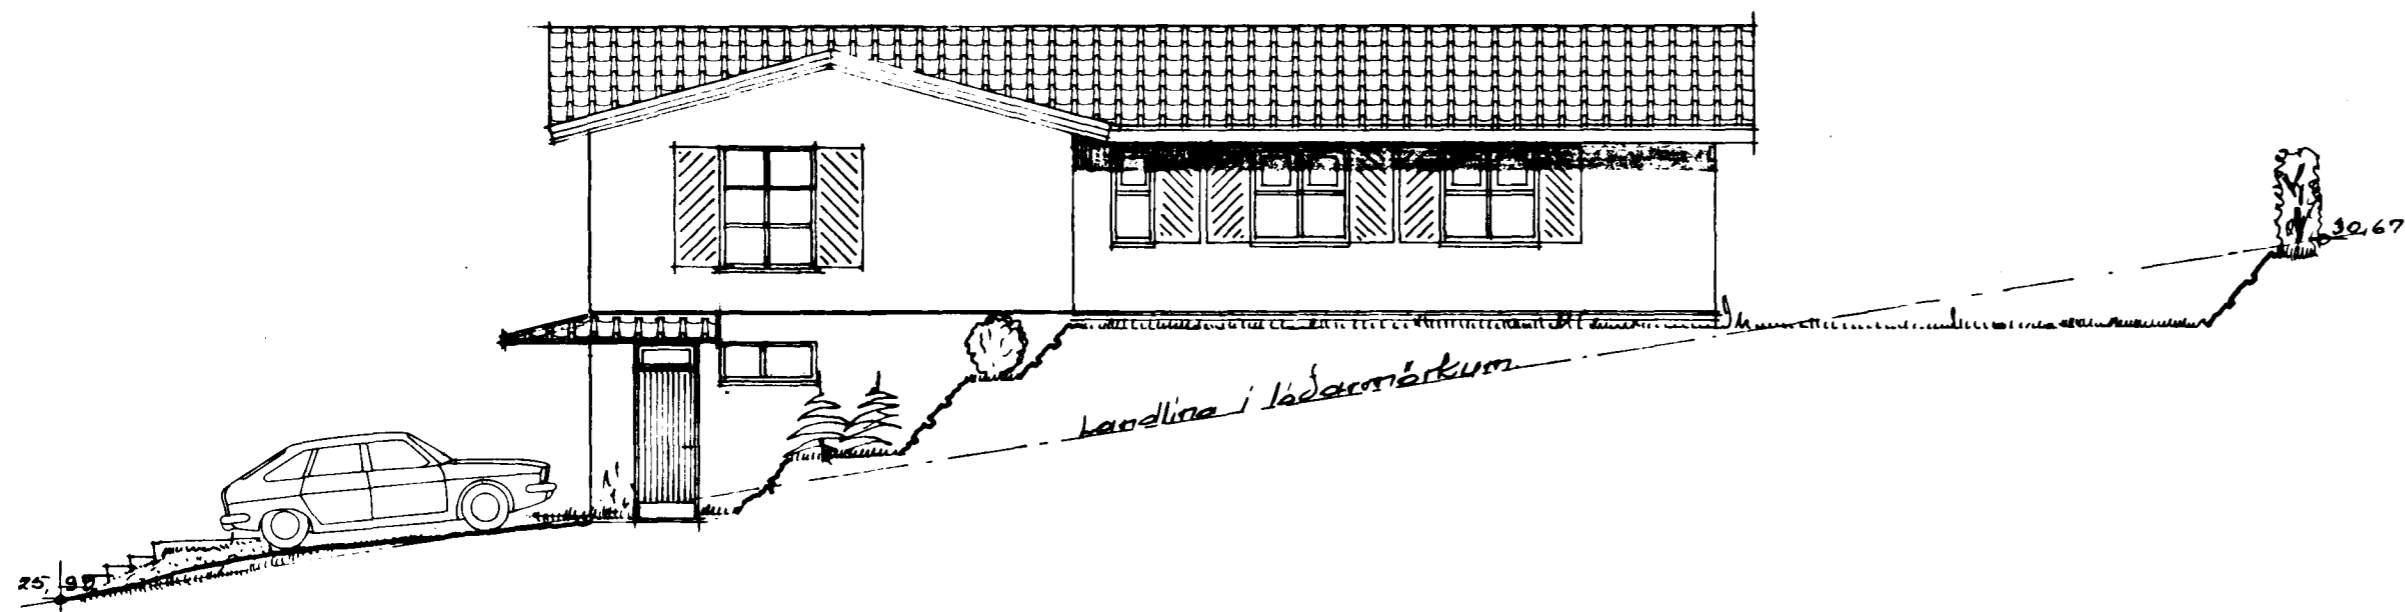

AUSTUR

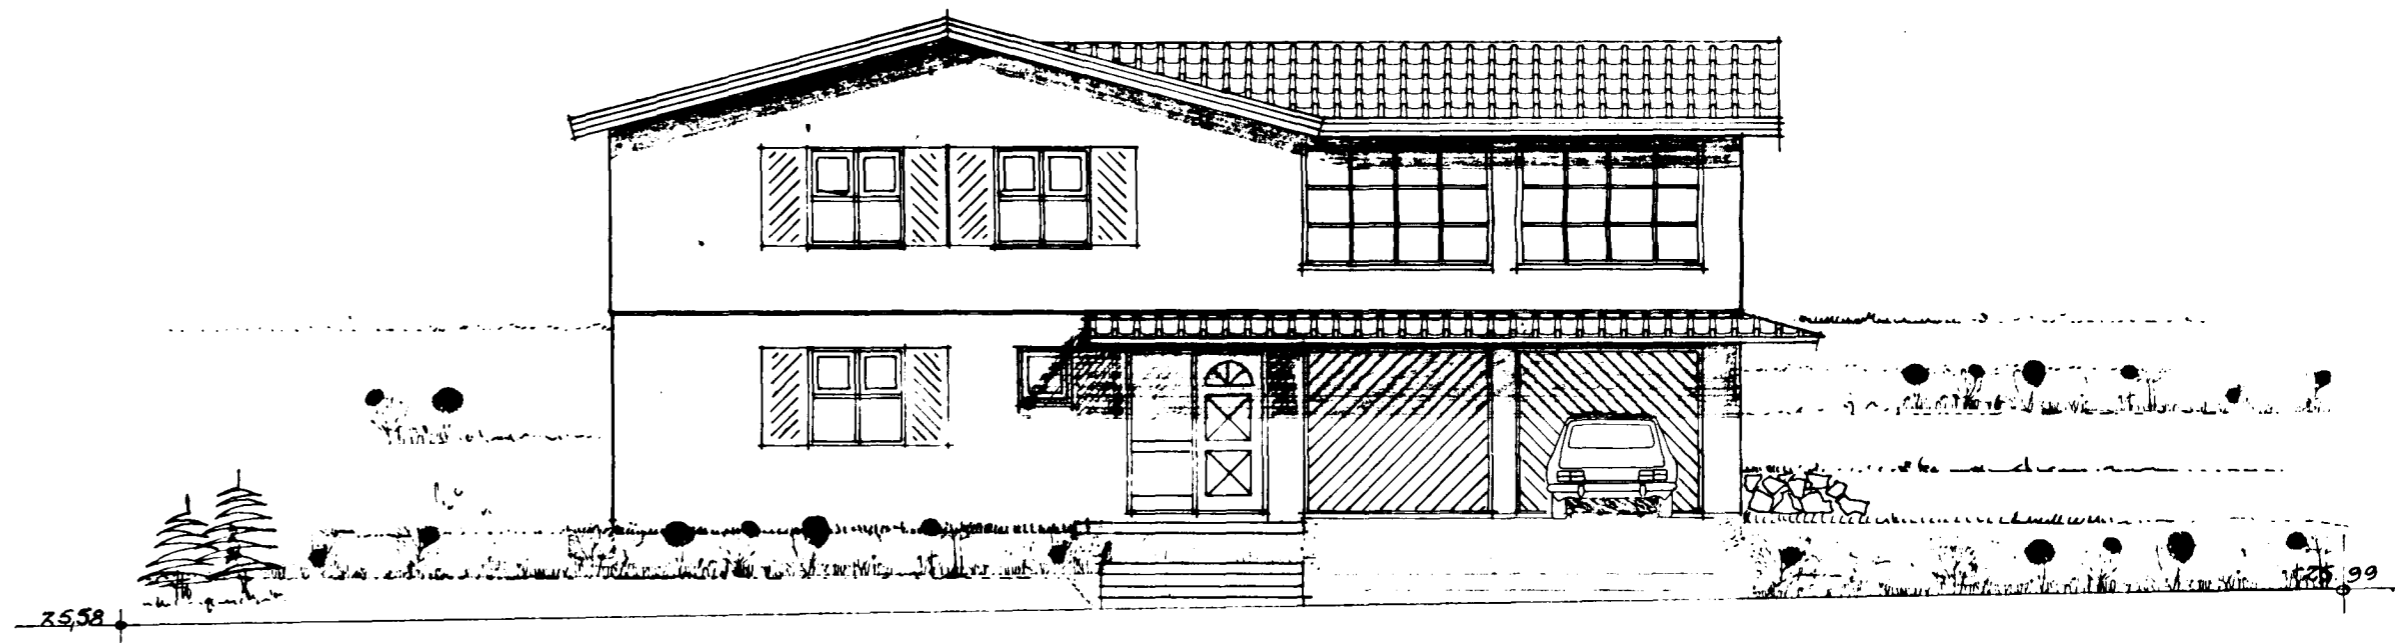

Breytl. í okl. '90; skyggri yfir dyrum & Elfa
Breytl. í ap '89 gönguhúsi a bílskúr. Þóll

LÆKJARBERG 4 HAFNARFIRÐI
LITLIT

1:100

OKT '88

Landlina í löðarmörkum. ágúst 1988 BALDVIN EINARSSON BYGGINGAFRÆÐINGUR S. 31863
Baldurinn Einarsson