

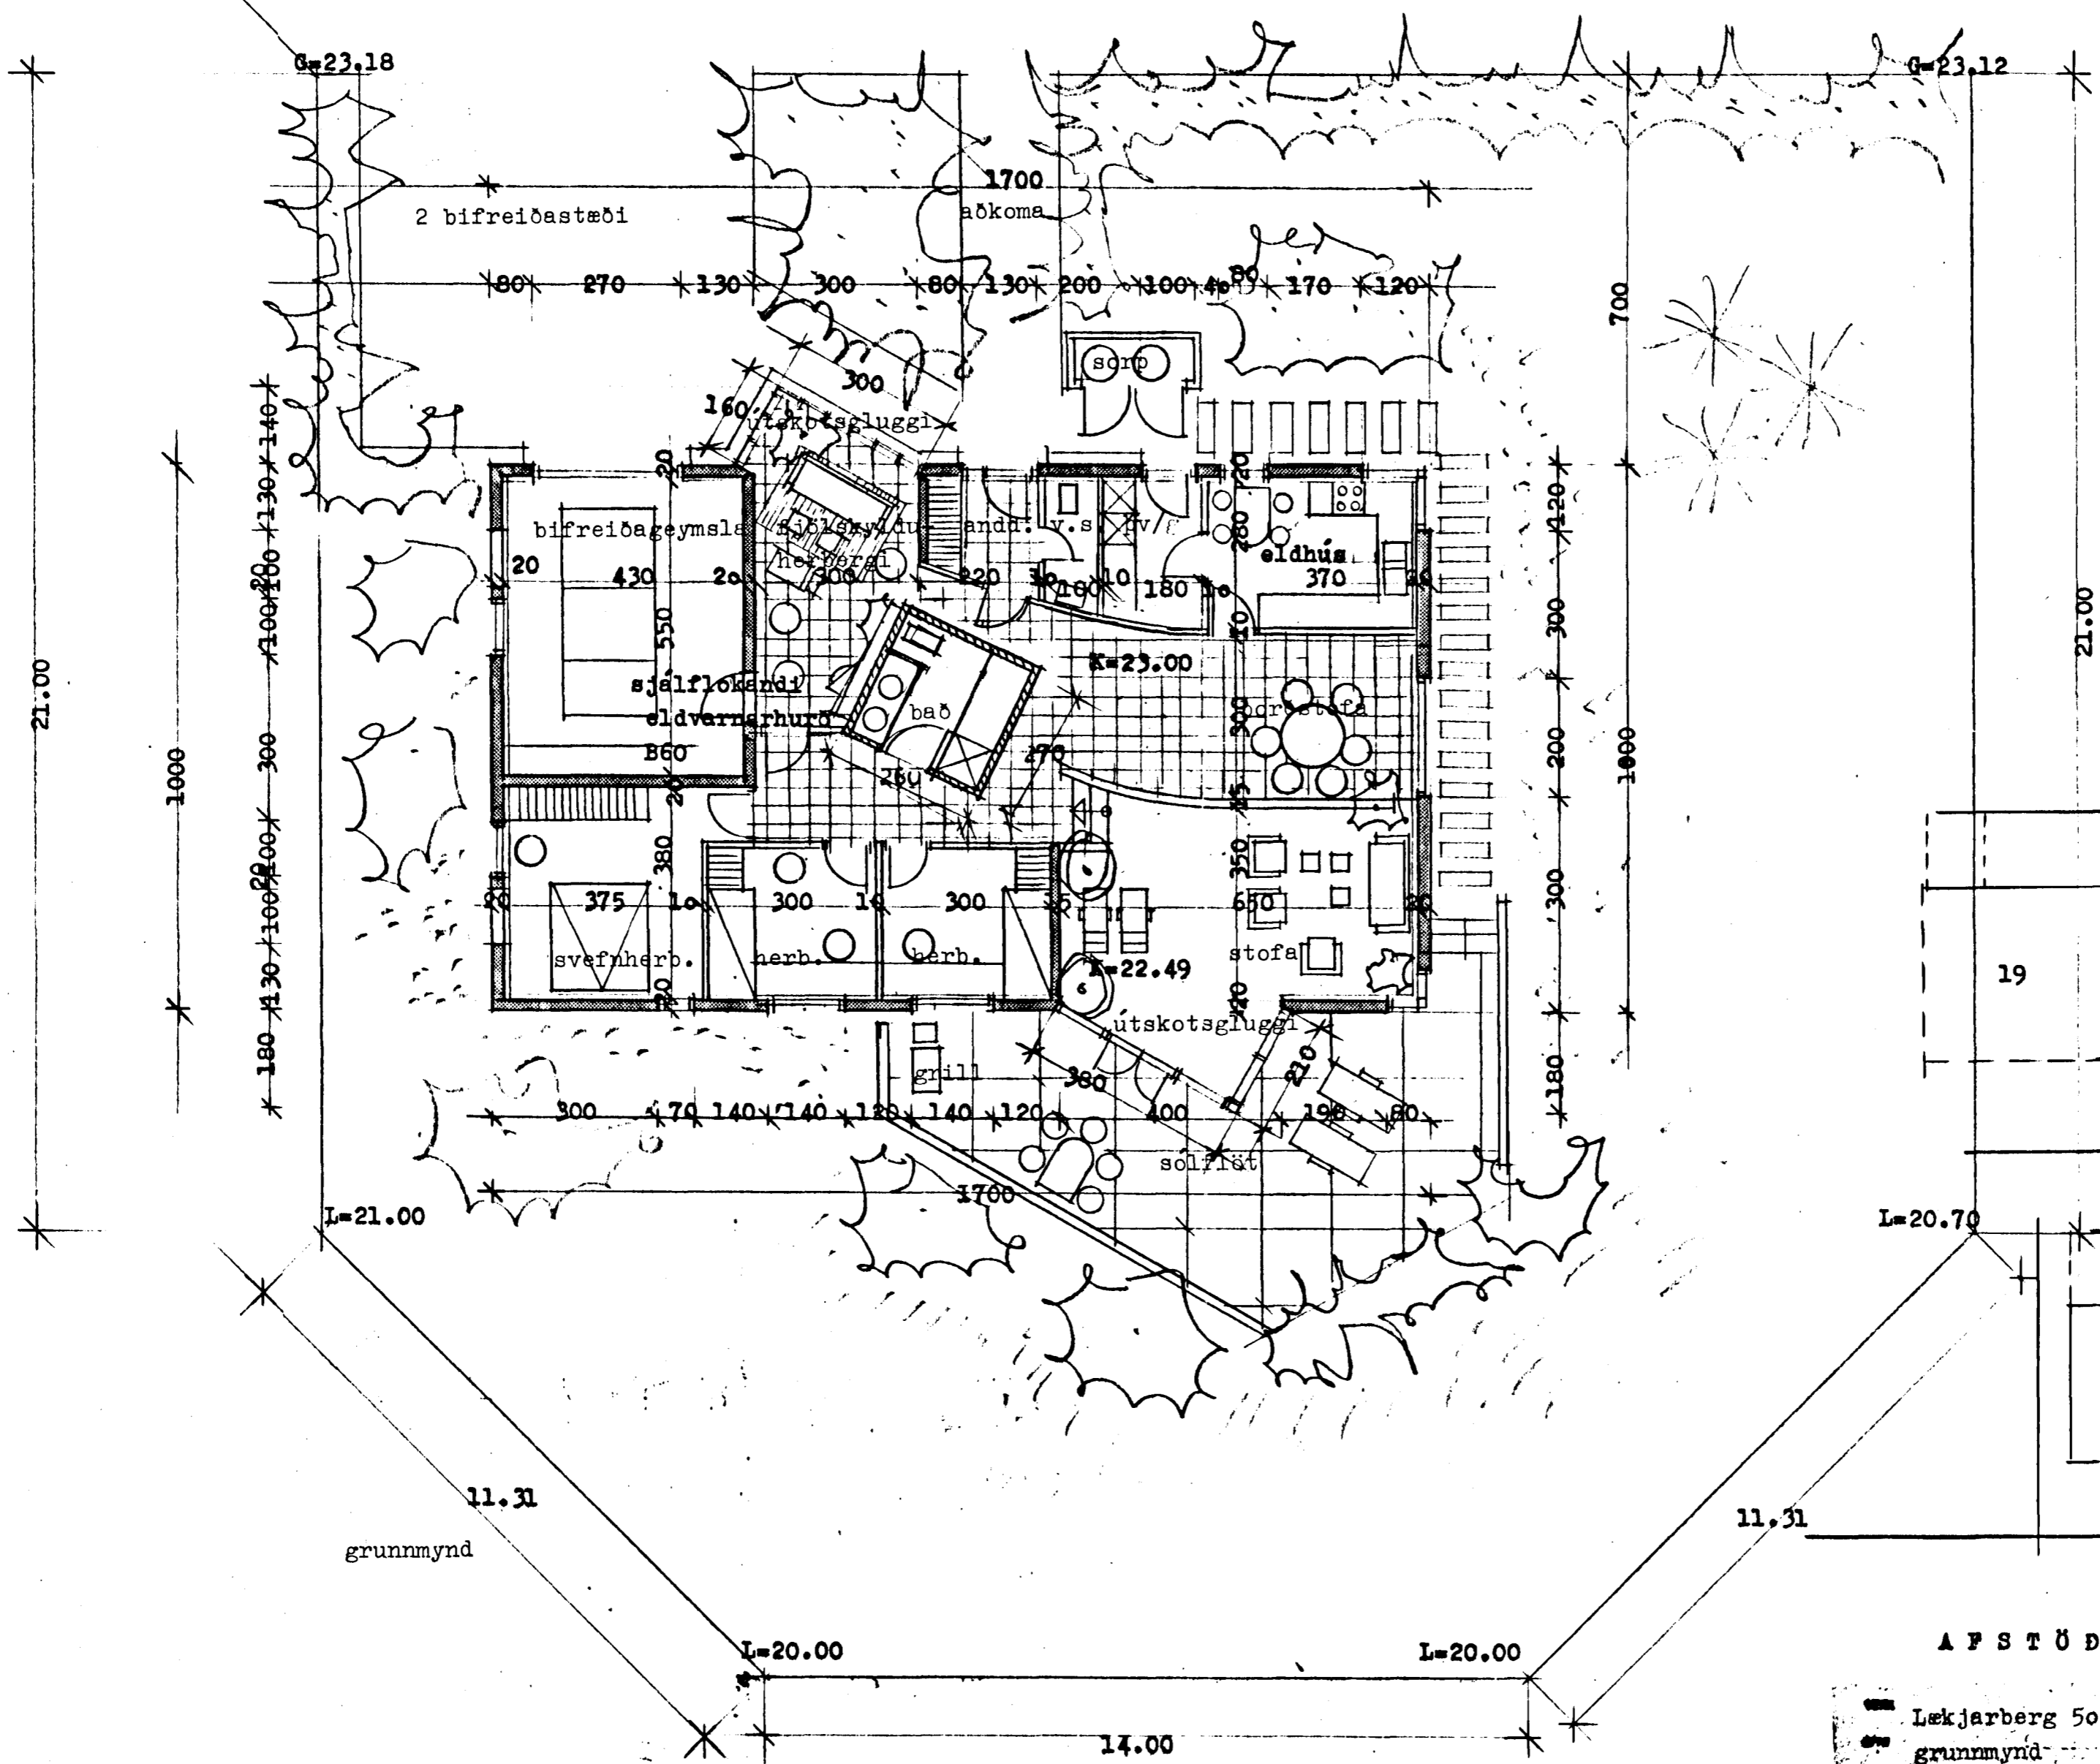


Samþykkt á fundi bygginga-
nefndar þ. 26.4.1990
BYGGINGAFULLTRÚINN
Í HAFNARFIRÐI

LÆKJARBERG

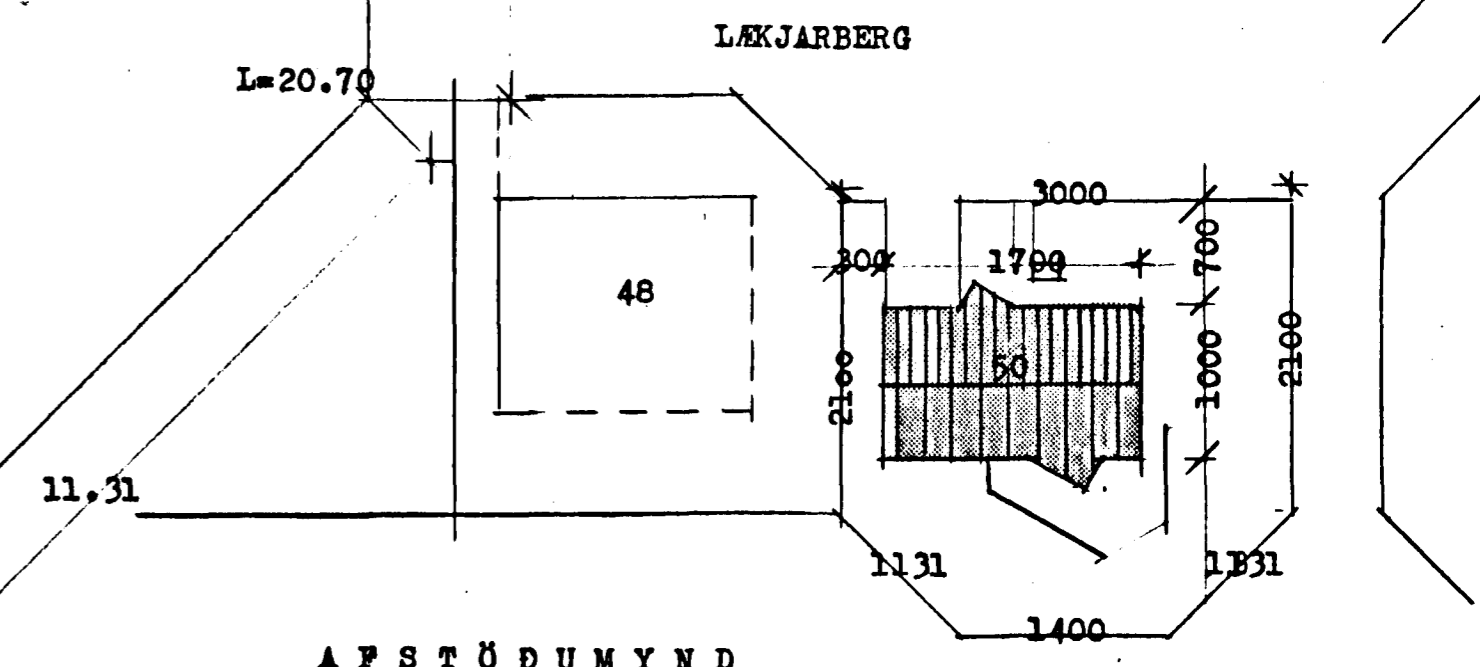

176.4m² 736m³

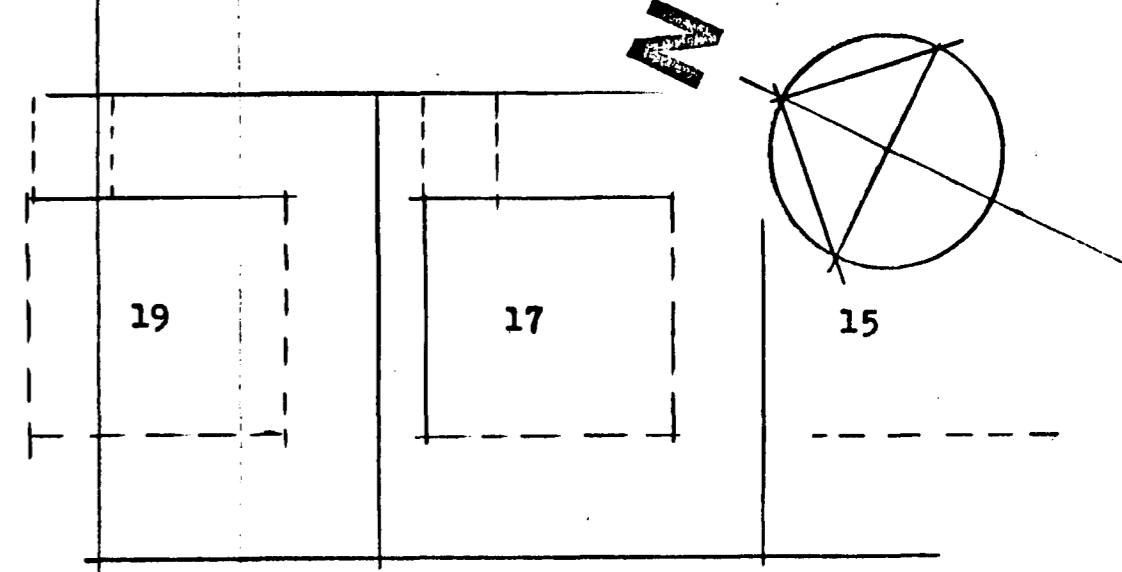

11.31
grunnmynd

AFSTÖÐUMYND

ATH: eldvarnarhurð í bílskur bað færð
um ca 15 cm 18.04.1990

Lækjarberg 50 Hafnarfirði
grunnmynd

Adalsteinn
Pjetur Björgvinnsonar
og Hinnari Þóra Björgvinnsonar
Skúlagata 8A
101 Reykjavík
Sími 11440