
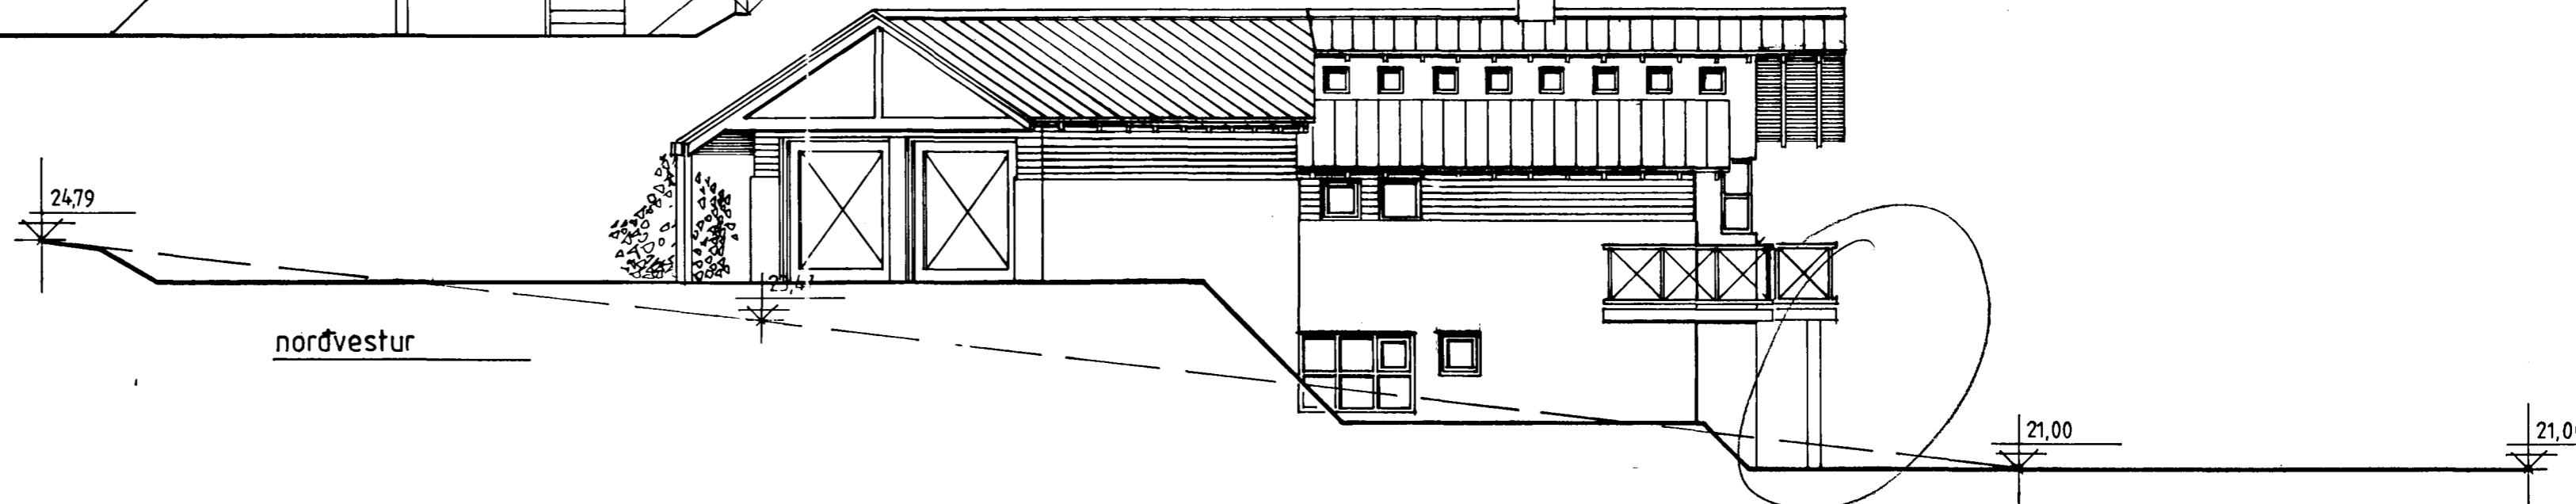
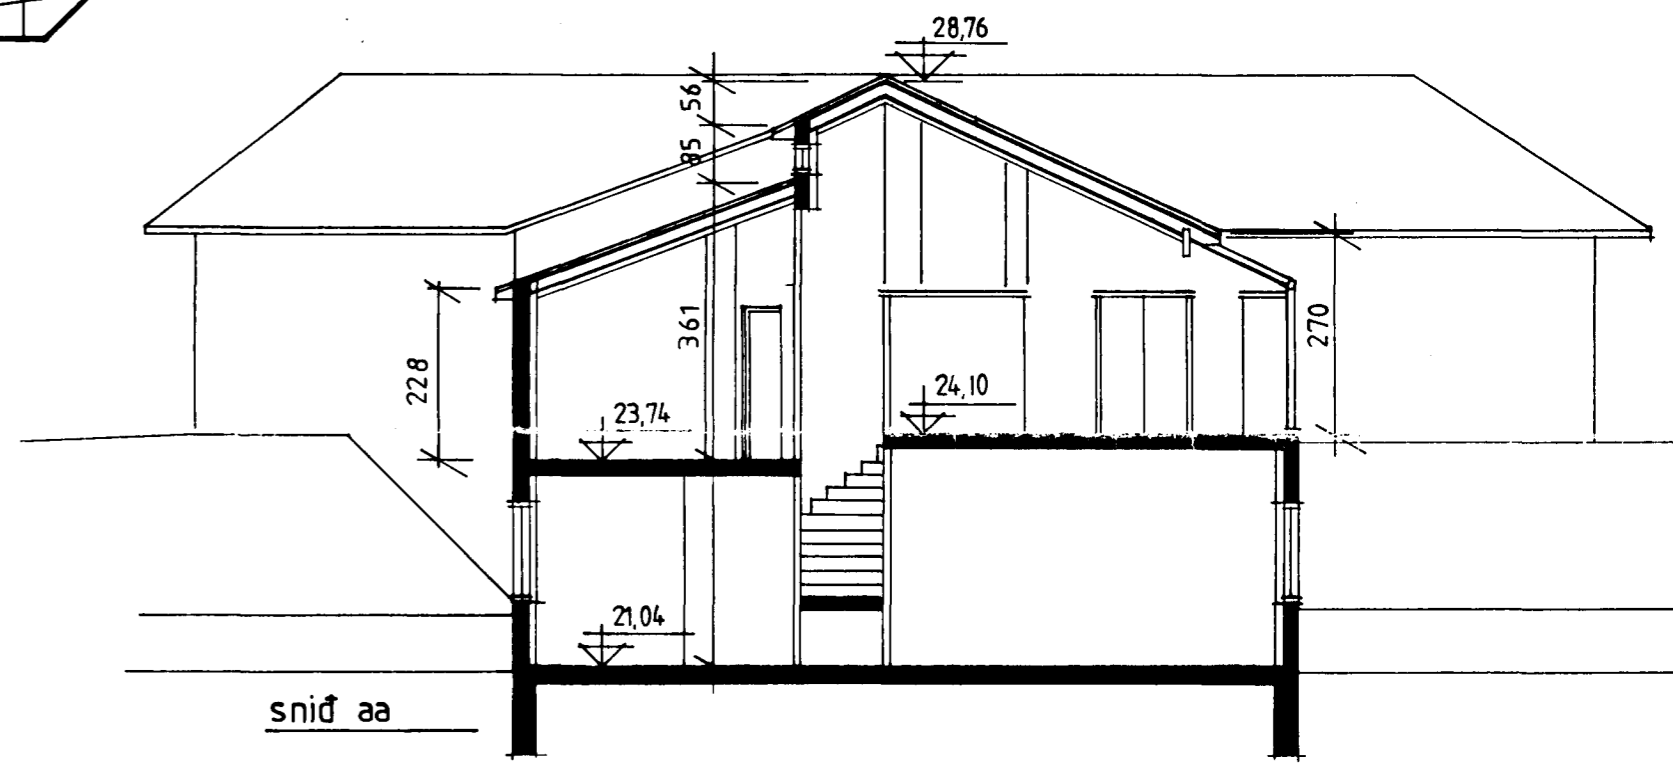


Samþykkt á fundi bygginga-  
nefndar þ. 21/08 1991  
BYGGINGAÞULLTRÚINN  
Í HAFNARFIRÐI  
*Sigrún Hall*

Ganga skal frá opna  
síðstæði í samræmi  
við reglugerðir

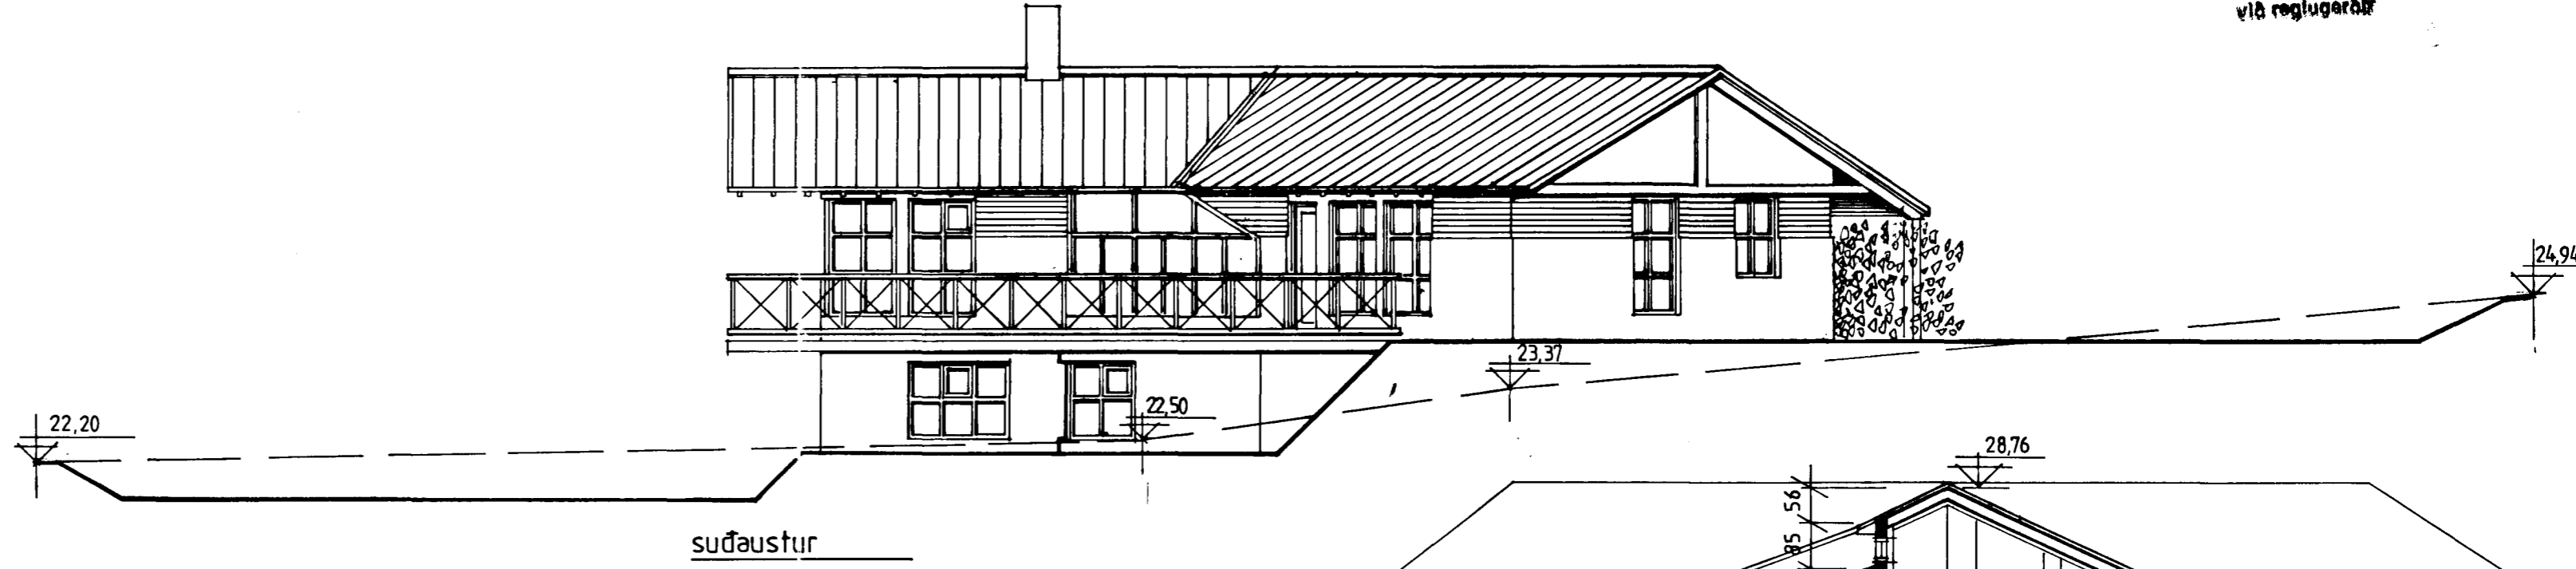

Nikulás Ulfar Músson arkitekt,  
Vinnustofa Búldshöfða 18, 112 Reykjavík. síni: 672 772

verkefni:  
Lækjarberg 52, Hafnarfirði

teikning:  
útlit og sníð

dags/útsíð: br. 15.08.1991 súla undir svalir  
jan 1991 nóm

kvarði:  
1:100

Rt/SEB: | | | |

*Nikulás Músson*