
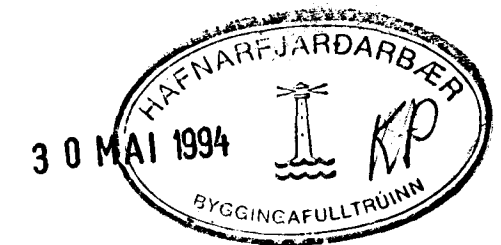



RÚMMYND ~ 1 : 50

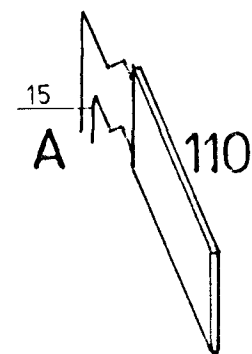

SKÝRINGAR SJÁ TEIKNINGU NR. 2.0

 HAGVIRKI HF VERKTAKI VERKHÖNNUN SKÚTAHRAUN 2 - 220 HAFNARFIRÐI - Sími 53999	Verk nr.	FE 4		
	Teikning nr.	3.3		
LÆKJARBERG 52, HAFNARF. HITALÖGN - RÚMMYND	Mælikvarði	~ 1 : 50		
	Dagsetning	SEPT '91		
Hannað	Teiknað	Yfirfarið	Sampykkt	<i>Hannanor Lejvaldur</i>

BREYTT MAÍ '94