
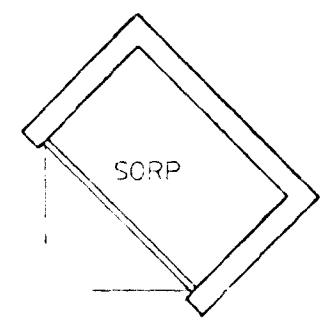


ÁSKILIÐ, ELÐRI
TEIKNING ÓGILD

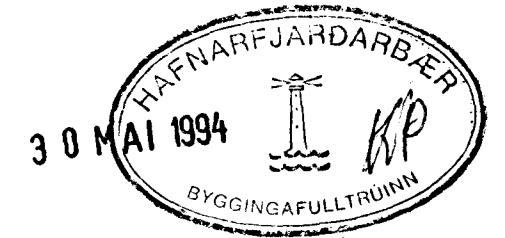

SKÝRINGAR SJÁ TEIKNINGU NR. 2 0

GRUNNMYND EFRI HÆÐAR 1:50

HAGVIRKI HF VERKTAKI VERKHÖNNUN SKÚTAHRAUN 2 - 220 HAFNARFIRÐI - Sími 53999	Verk nr. FE 4
	Teikning nr. 2 2
LÆKJARBERG 52, HAFNARF.	Mælikvarði 1:50
FRÆRENNSLI - GRUNNMYND EFRI HÆÐAR	Dagsetning SEPT '91
Hannað <input checked="" type="checkbox"/> Teiknað <input checked="" type="checkbox"/> Yfirfarið <input checked="" type="checkbox"/> Samþykkt <input checked="" type="checkbox"/>	<i>Hermann dinn Sigurðsson</i>

BREYTT MAÍ '94