


Sar. bykkt á fundi bygginga-  
nefna nr p. 3 / 8 1989


BYGGINGAFULLTRÚINN  
Í HAFNARFIRDI

*Eyjalfr Veldur*


Ashilið: Löðanfaragangur verðir  
í samráði við  
Byggingafulltrúa

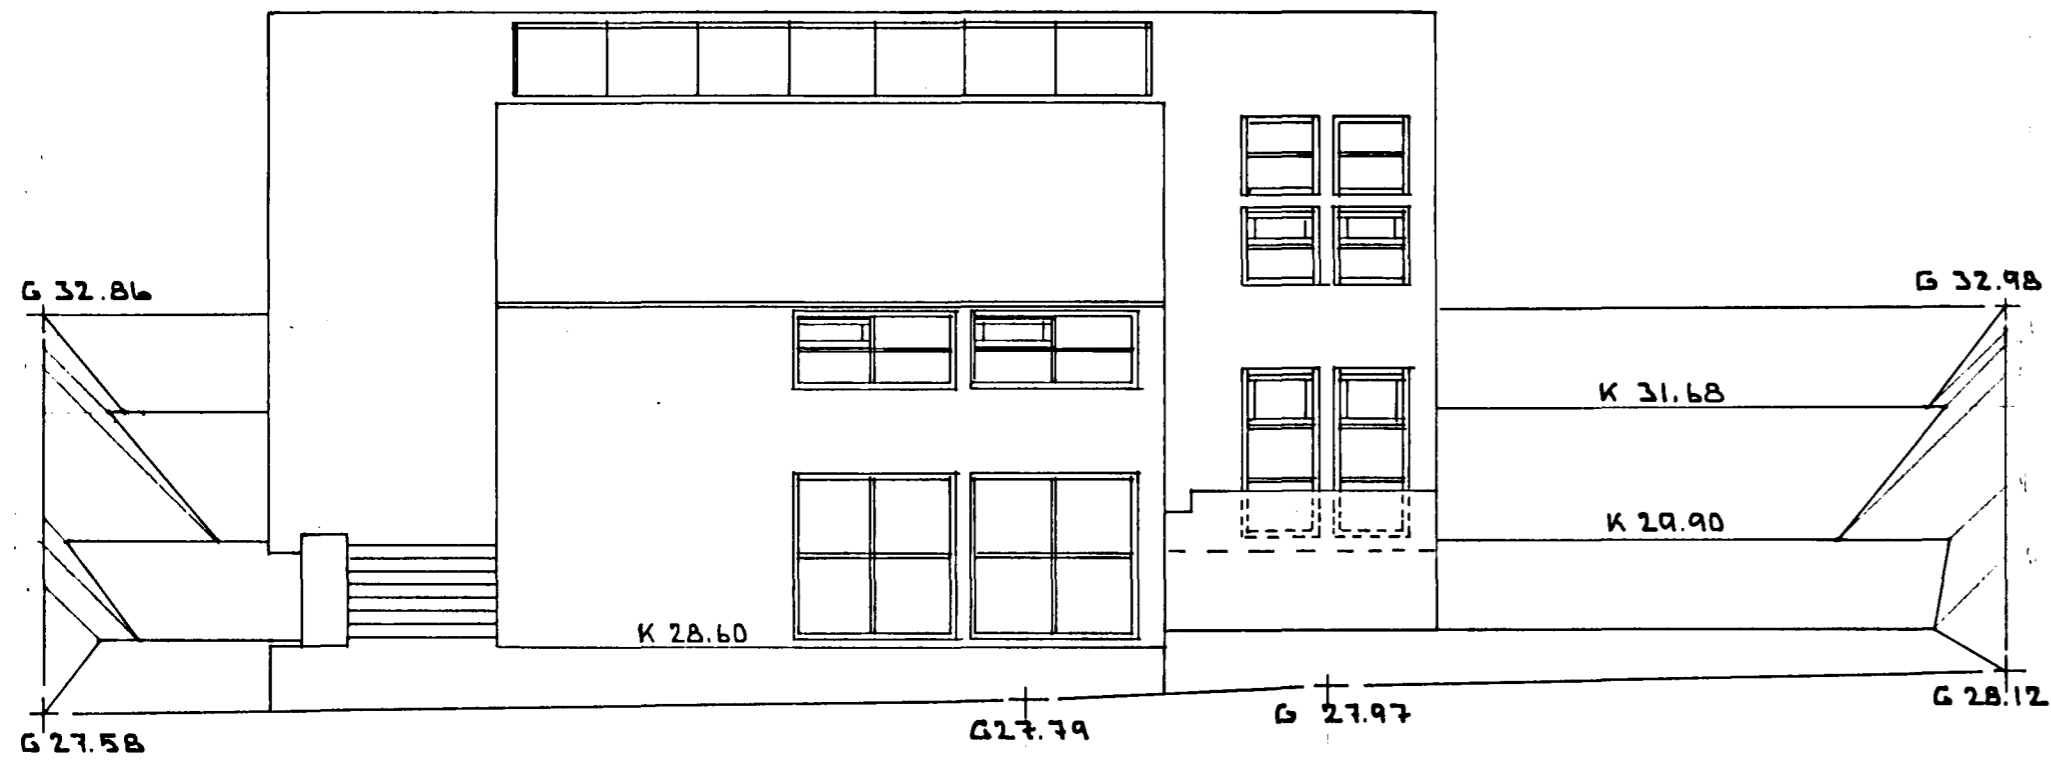


VESTURHLÍÐ

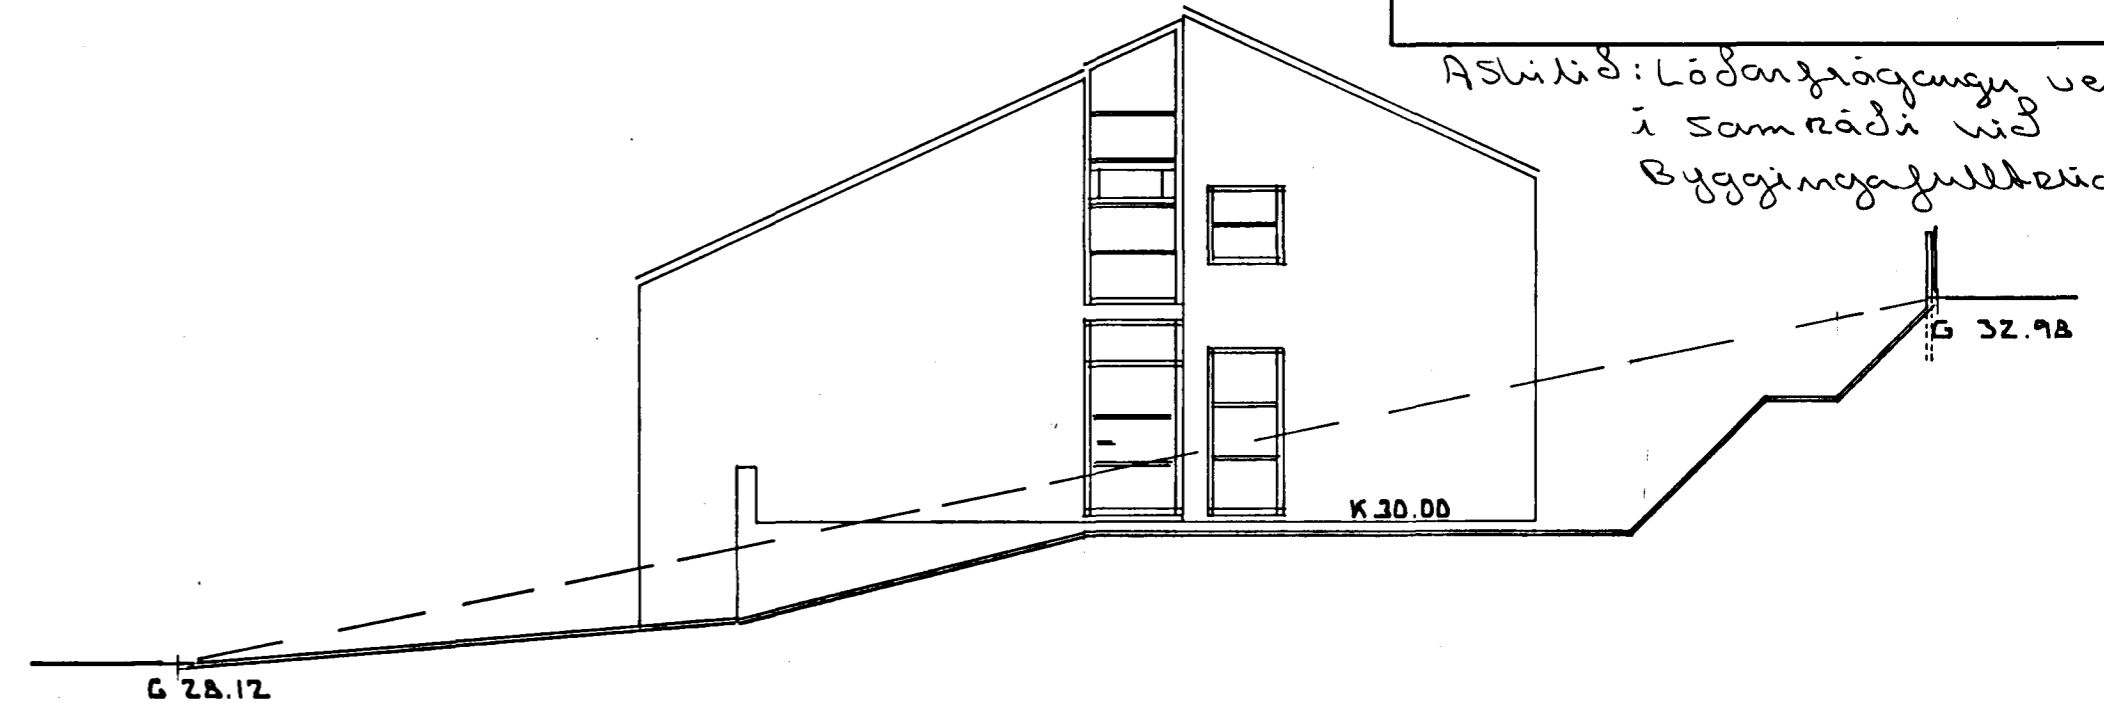

SUÐURHLÍÐ

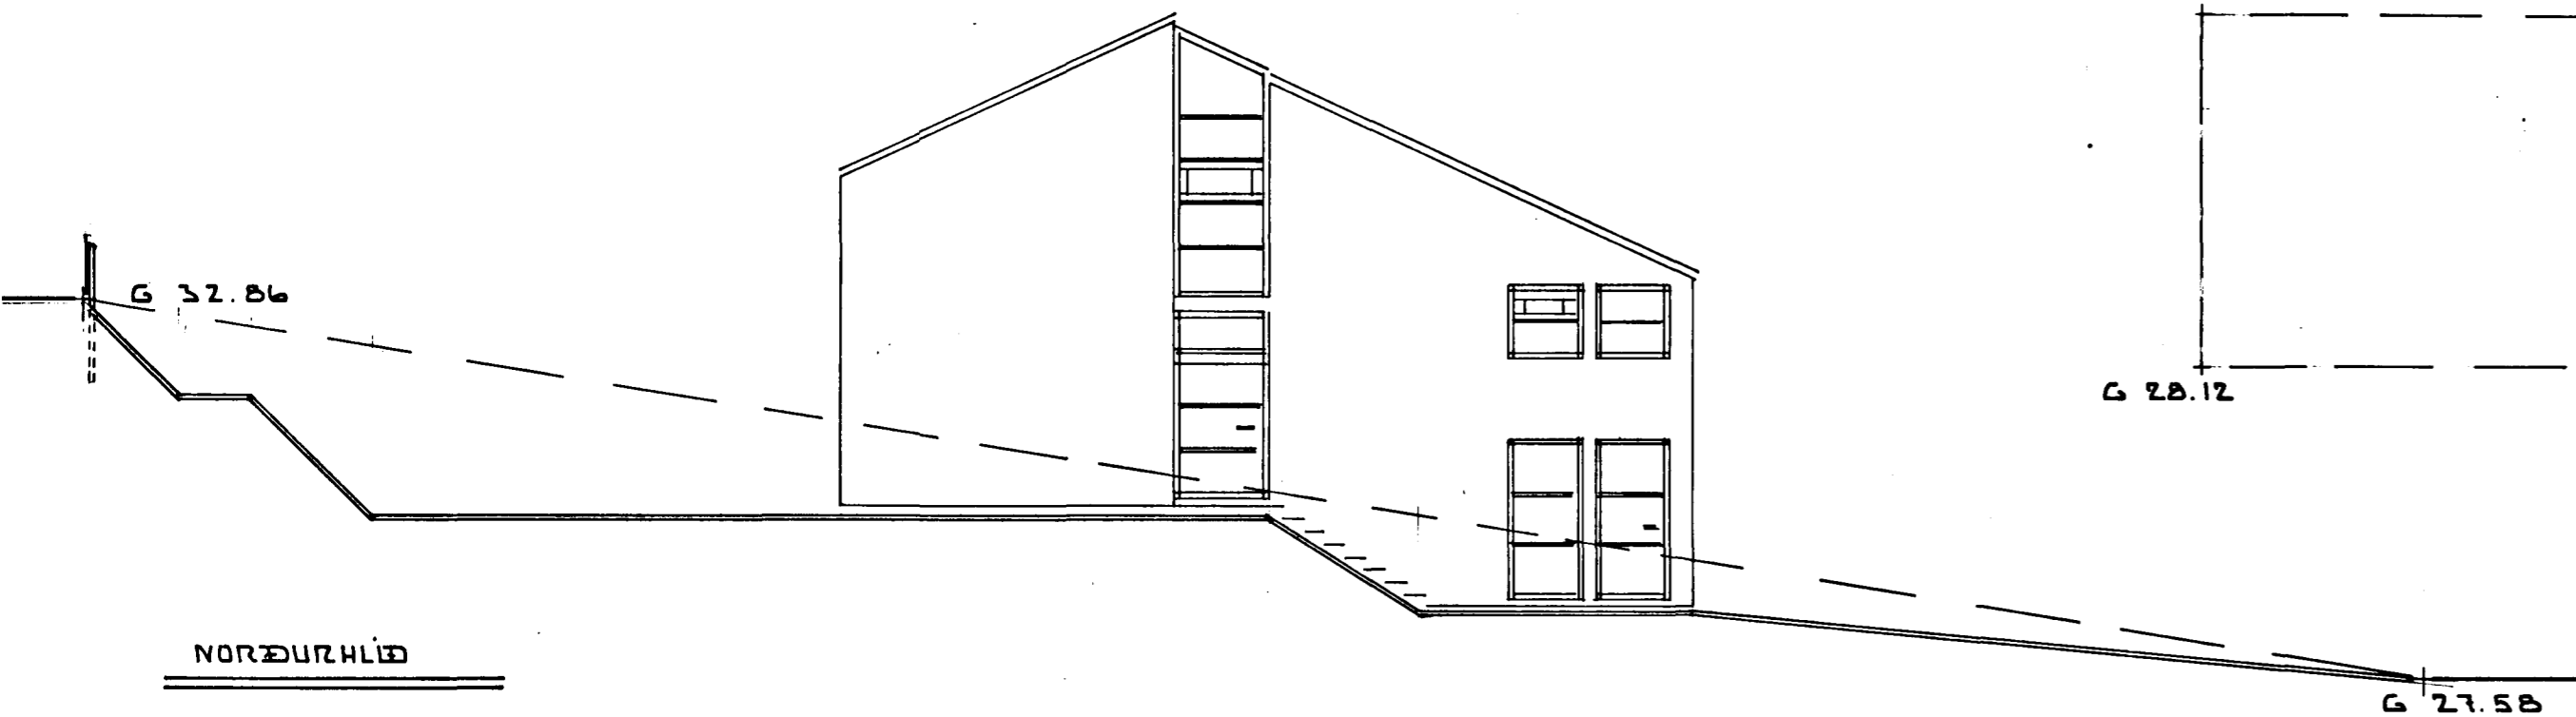

NORÐURHLÍÐ

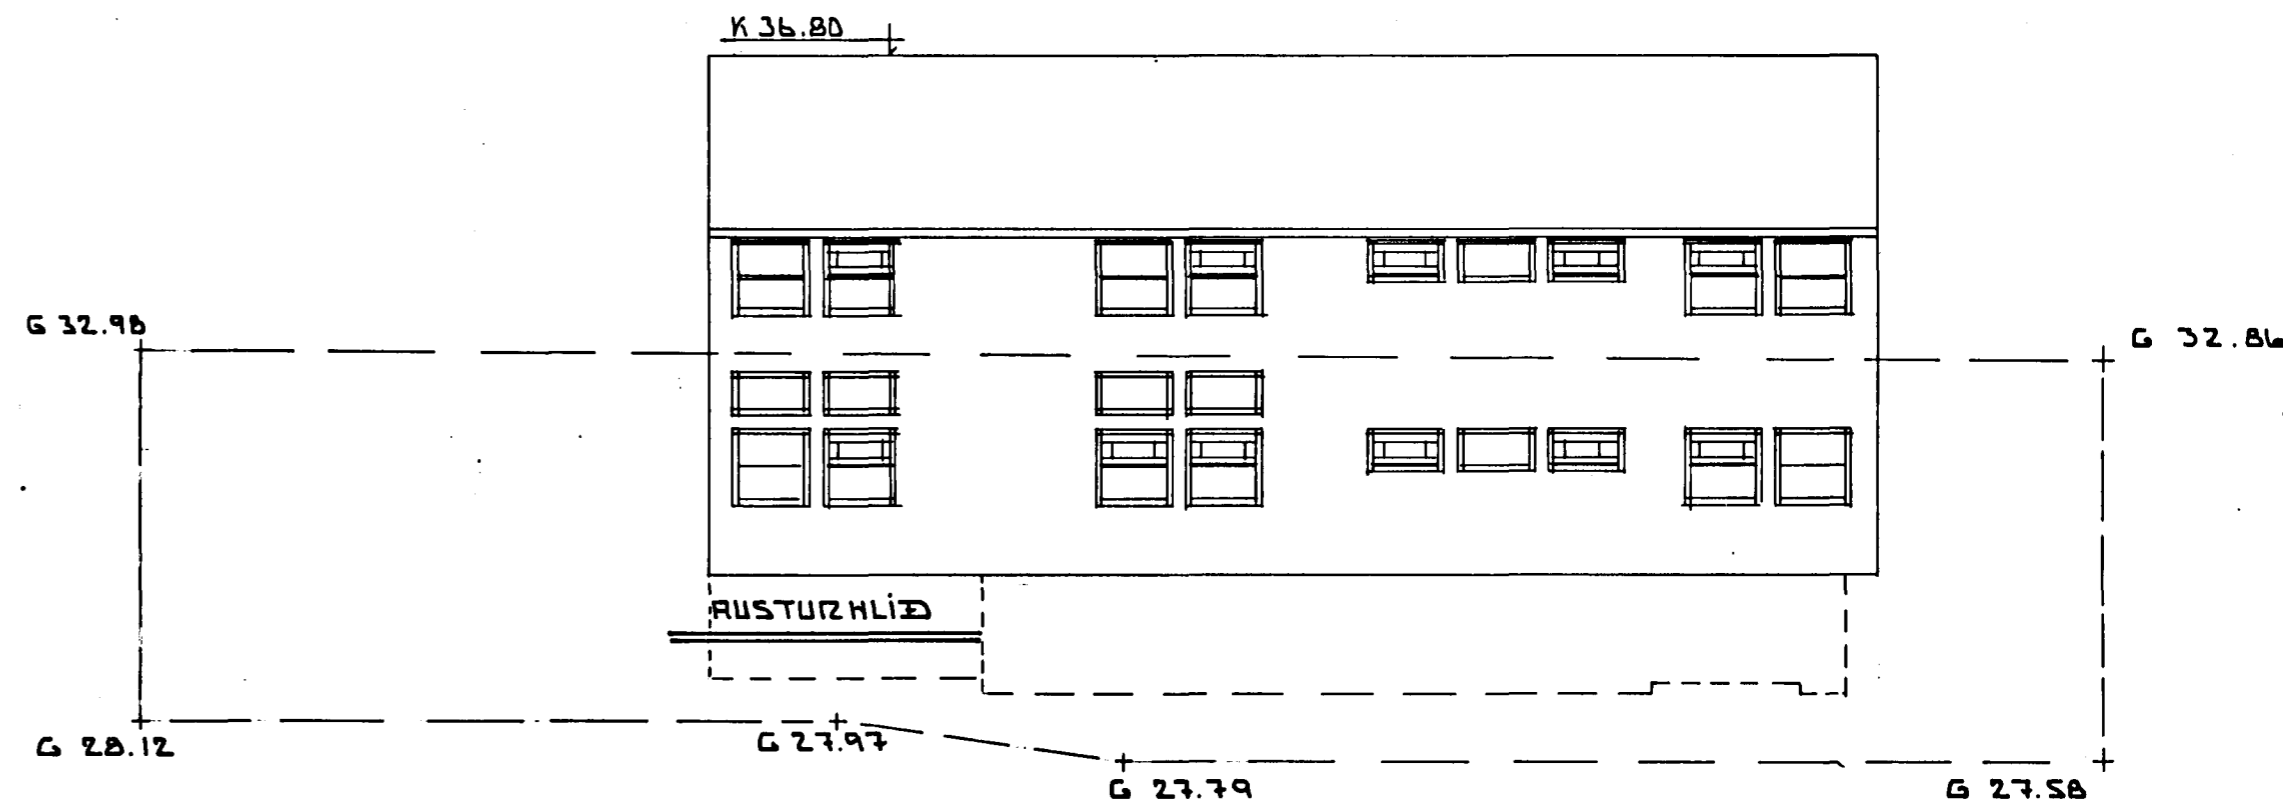

LÆKJARBERG 5 - HAFNARFJÖRDUR - ISLAND

04 07 1989

REV.DATO 24.07.1989

SIGN. NE/AWS

TECH.NR. 102

MKV 1:100

**HOLM & GRUT**

Holm & Grut A/S  
Arkitekter MAA  
Nørregade 7A  
DK - 1165 København K

Telefon 33 13 92 05  
Telefax 33 32 47 55

TEKNIÞJÓNUSTA SVEINS KARLSSONAR TFI  
BÆJARHRAUNI 2 220 HAFNARFJÖRDUR

*Sveinn Karlsson*

