


LÆKJARBERG 60 HAFNARFIRÐI.

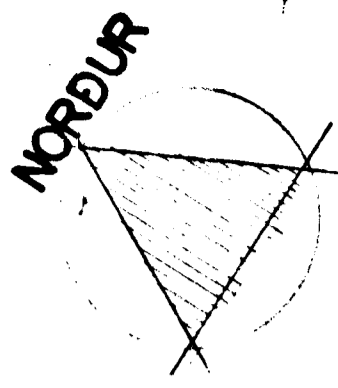



SKÝRINGAR:  
 HÖSD ER STAÐSTEYPT A HEFDBUNDIN HATT MED STÁLKLADDU ÞAKI.  
 KÖL NUNARTÖLUR EINSTAKRA BYGGINGAHLUTA SEU I SAMRÁMI VID IST.66.  
 LR= LOFTRÆSTING.  
 GFNGID SKAL FRÁ OPNU ELDSTÆÐI I SAMRÁMI VID BRUNAMÁI AREGLUGERÐ.

Samþykkt á fundi bygginga-  
 nefndar þ. 21.19 1989

BYGGI GAFULLTRÚINN  
 Í HAFNARFIRÐI

Ganga skal frá opnu  
 eldstæði i samræmi  
 við reglugerðir

STÆRDIR:  
 FLATARMÁL: 1. HÆÐ: 151,0 M2 ÞAR AF BTLGEYMSI A 46,0 M2.  
 2. HÆÐ: 159,0 M2  
 SAMTALS: 310,0 M2 BR.  
 HEILDARRÖMMAL HÖSS MED BTLGEYMSI U= 1004 7997,0 M3 BR.  
 FLATARMÁL LÖÐAR FR 923,3 M2.

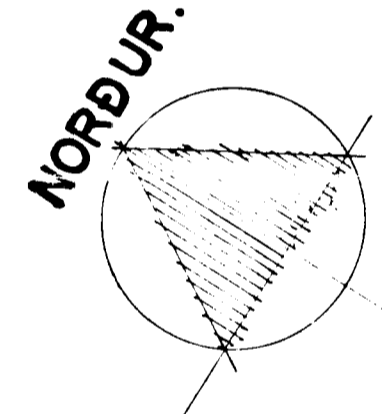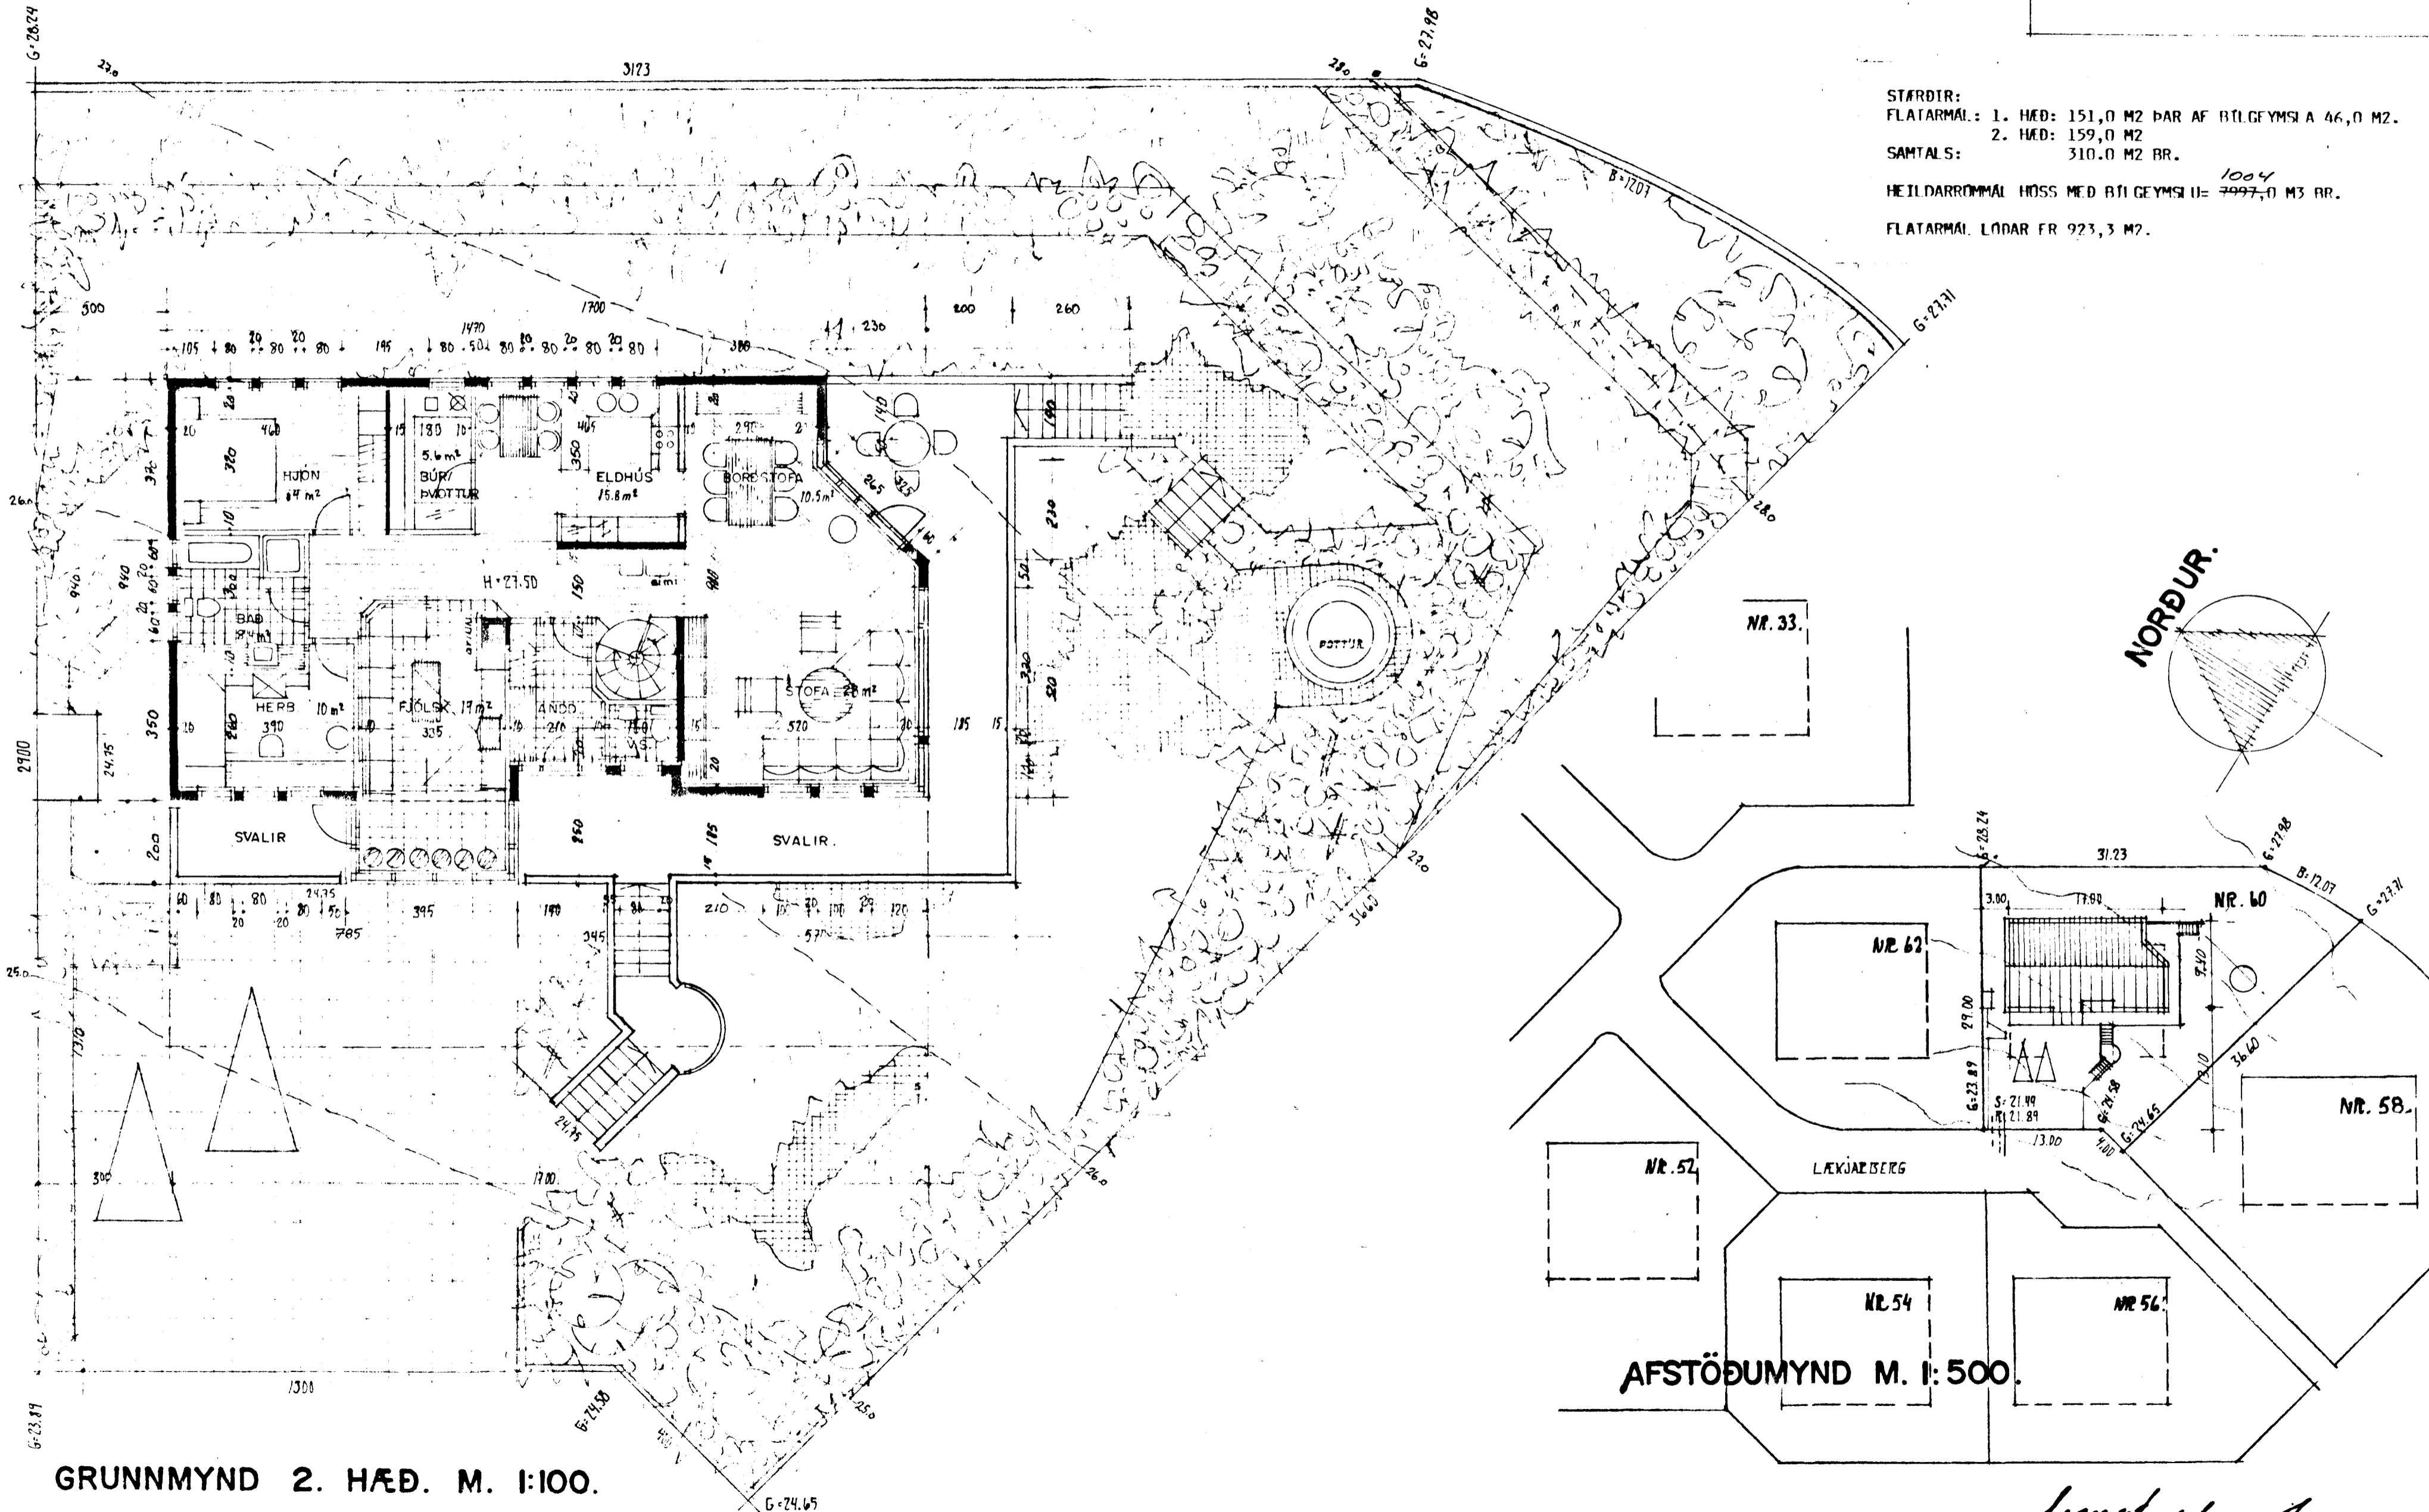

GRUNNMYND 2. HÆÐ. M. 1:100.

AFSTÖÐUMYND M. 1:500.

*Sigurður Þorvarðarson*