
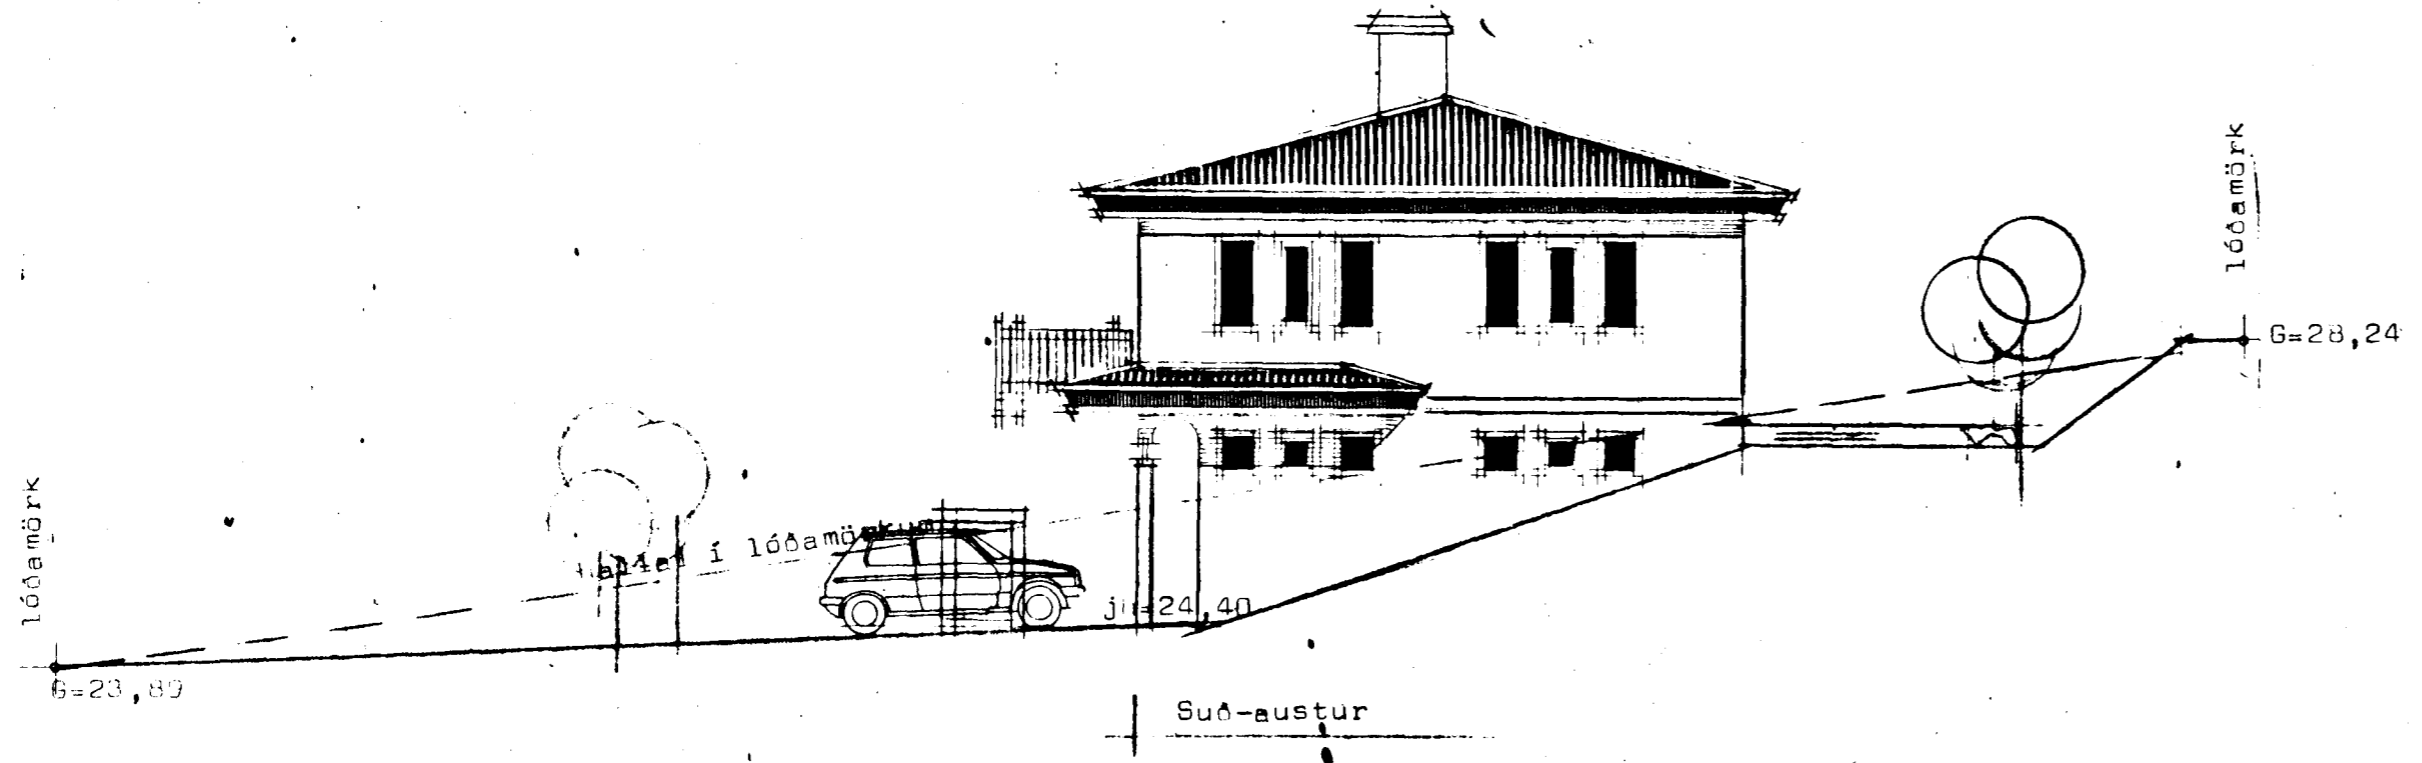
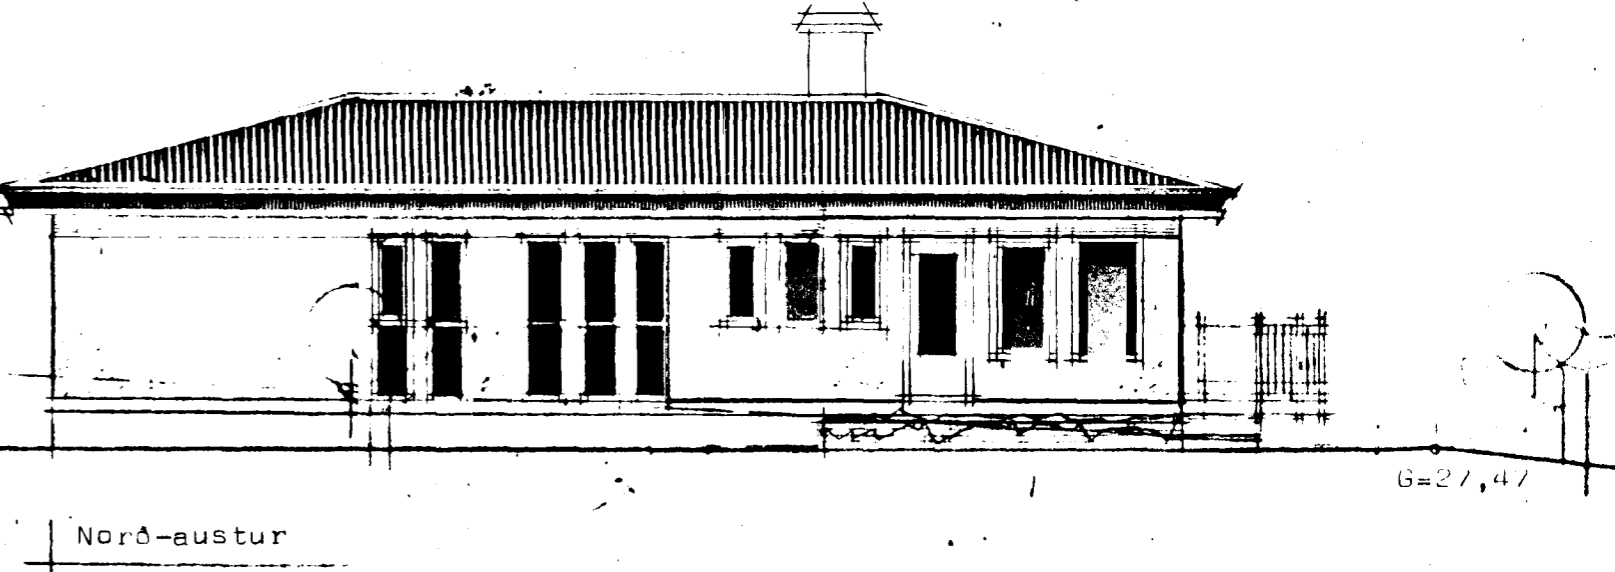
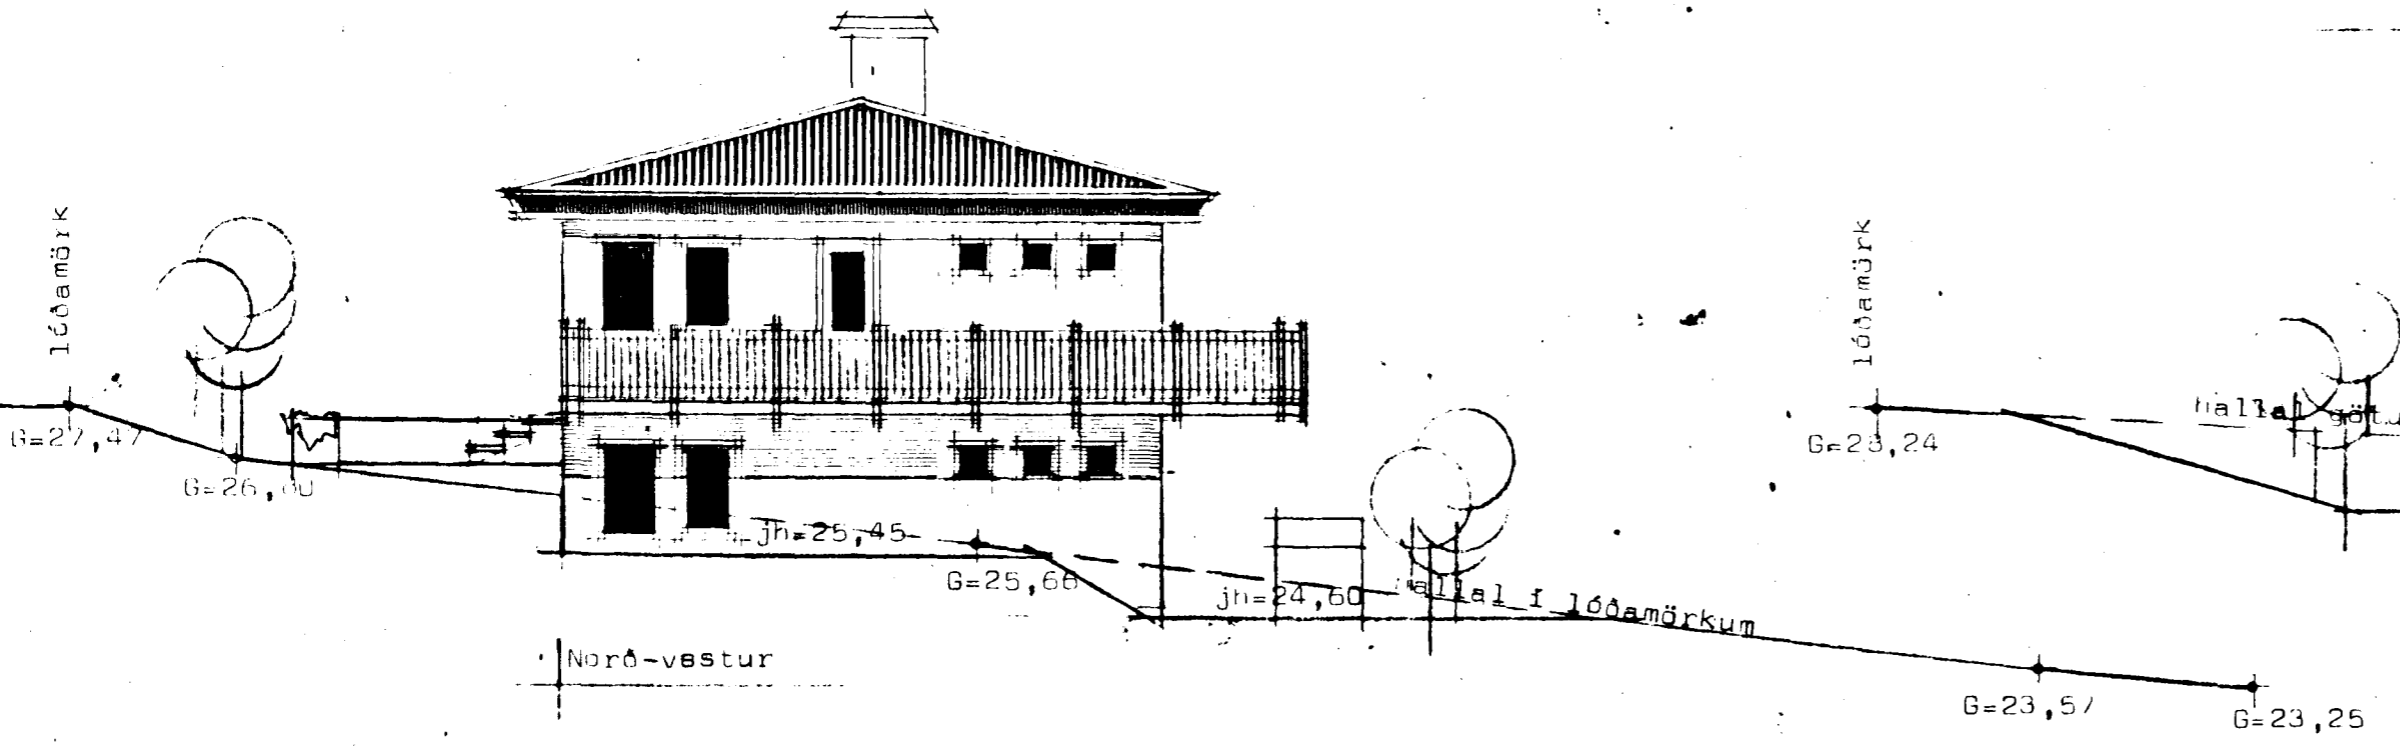
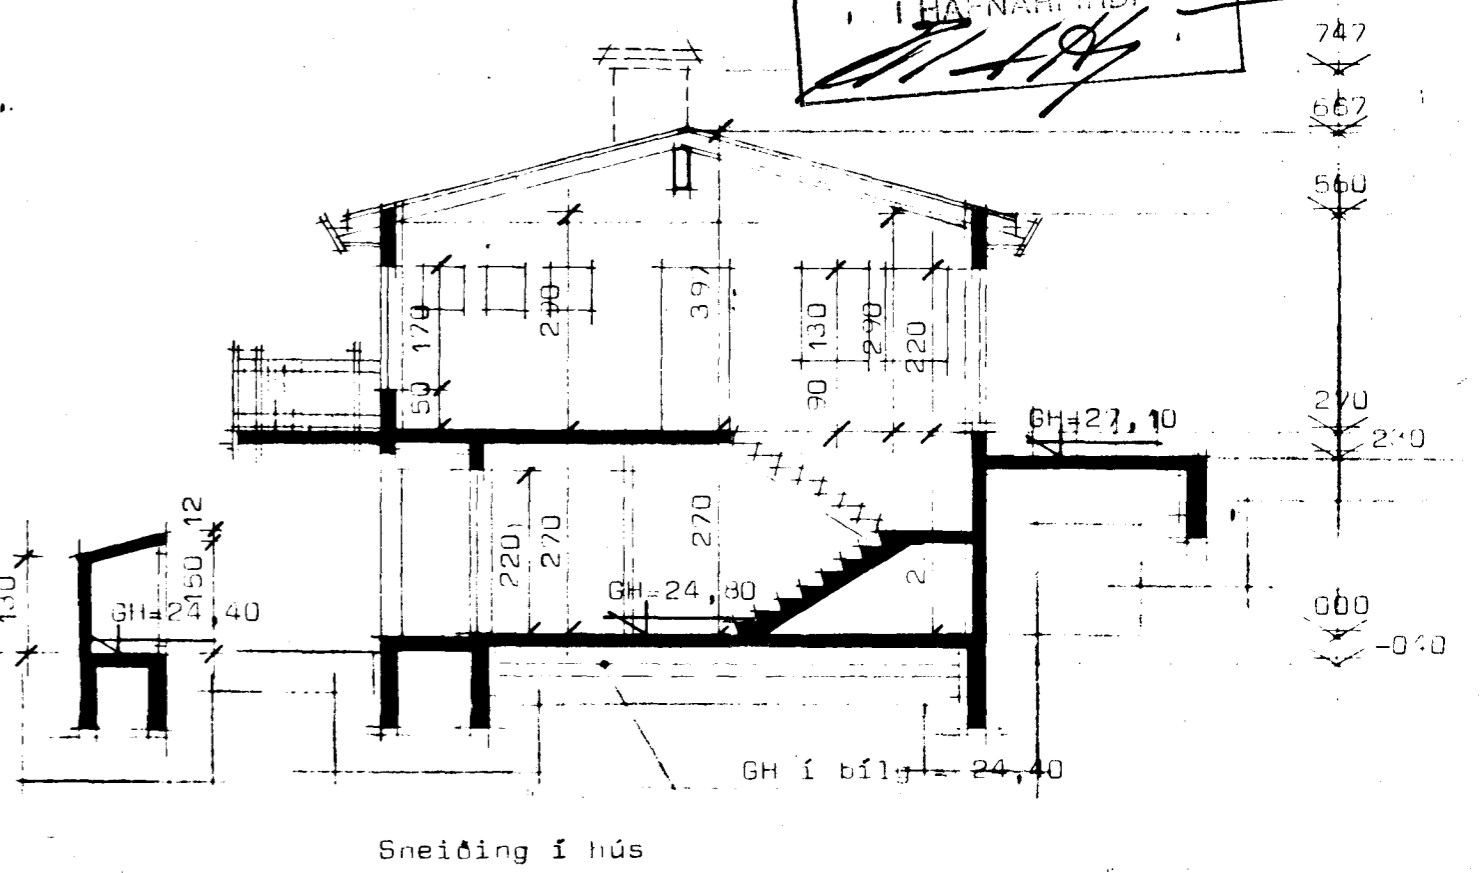


LÆKJARBERG 62 Hafnarfirði

Sgr. viki á fundi bygginga-
ráðs nr. 28/11/1950
BYGGINGAFULLTRÚINN
Í HAFNARFIRÐI
[Signature]

Ganga skal frá önnu
eldtæði í samræmi
við reglugerðir

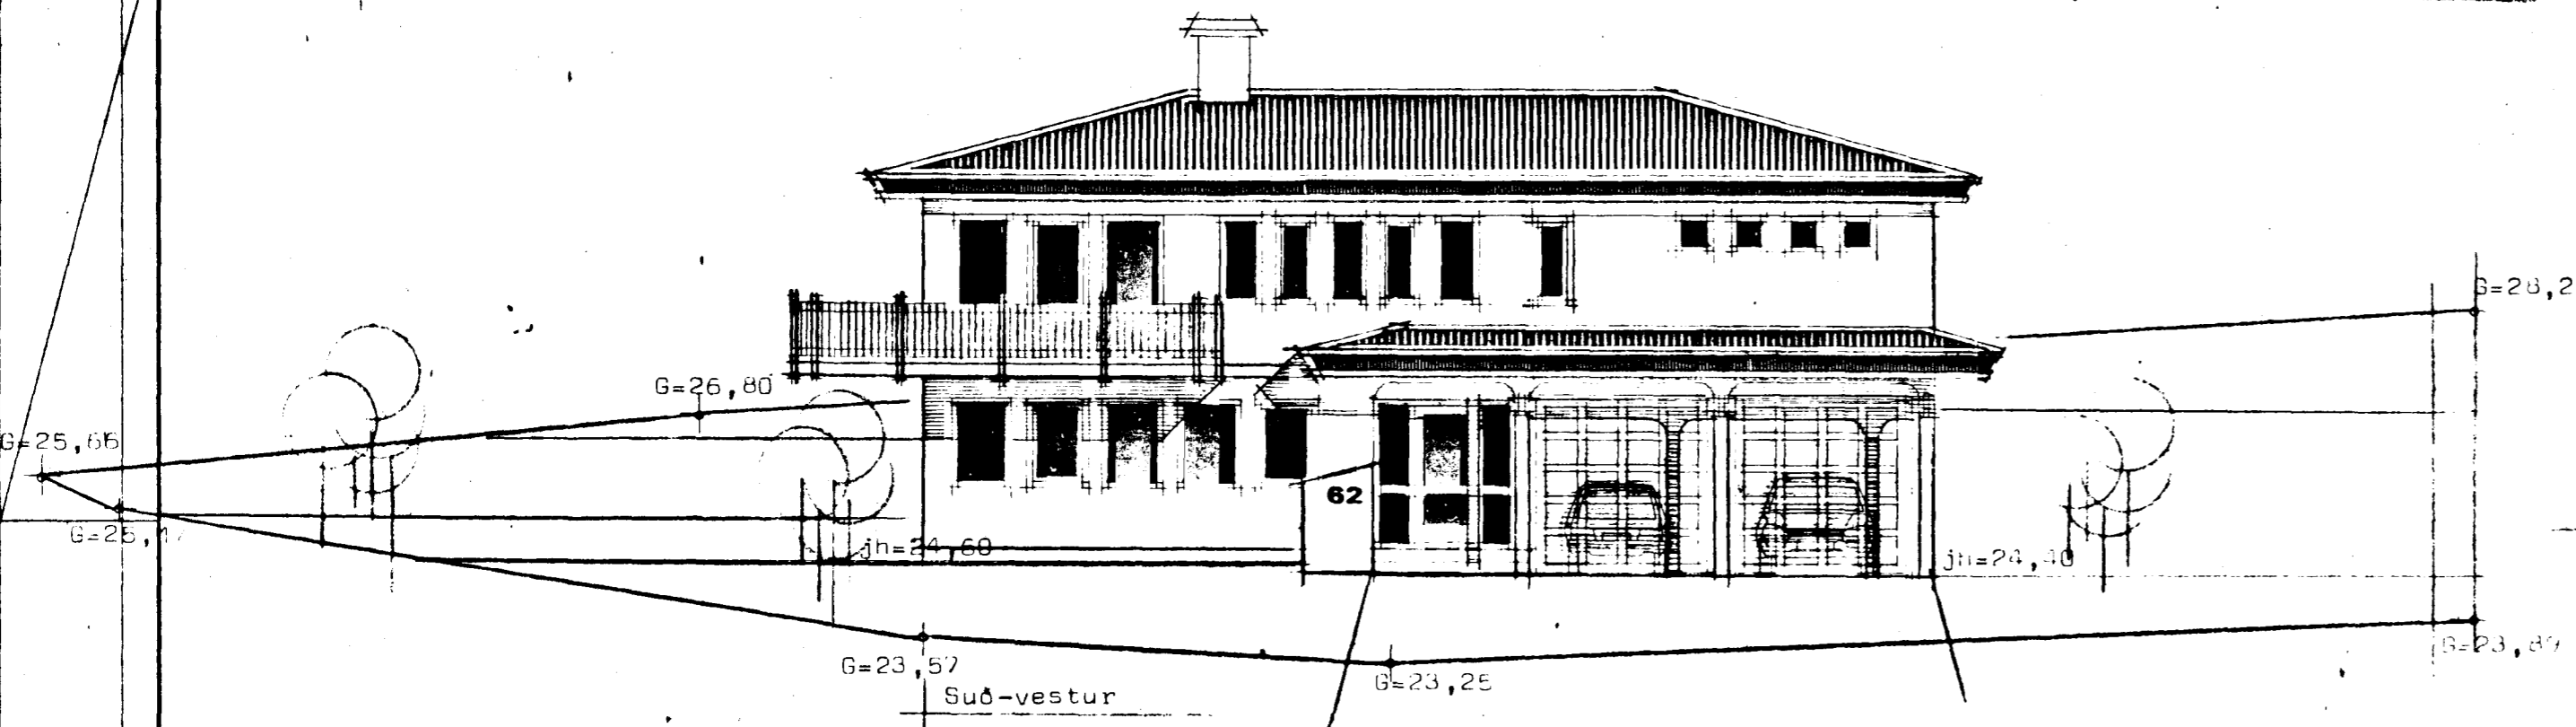

STADALHÚS S F
TEIKNISTOFA SIÐUMÚLA 31 SÍMI 83141

VERKEFNI	DAGS. nóv. 1950	VERK NR 69-30
Útlitsmyndir og sneiðingar	MKV. 1:100	
Lækjarberg 62 Hafnarfirði	BR.	
	BLAD NR 1.02	
<i>[Signature]</i> <i>[Signature]</i> SÍGURDUR GUDMUNDSSON SÍGURDUR P. KRISTJÁNSSON FTFÍ		