


Skýringar.
Sjó teikningu nr.201

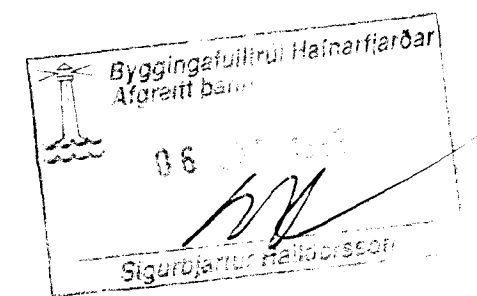

Strendingur ehf. Verkfræðipjónusta Reykjavíkurgötu 58 - 101 Hafnarfirði Sími 565 5654 Fax 565 5654		Lækjarberg 6, Hafnarfirði	
dags. 30.9.98 breyting vs fært og stígl settur niður		Frérennislagnir, efri hæð	
hönnuð: pvg teiknað: pvg hafnarfirði 6.10.1997	sepr 1997 sepr 1997	dagsetning: des.1998	teikn. nr: L406-102 málkvarði: 1:50
nafn: pvg		A2	

KL 051163-2734