

Skýringar:

Mál og málsetningar

Stærðir lagna eru í millimetrum [mm].

Efni

Allt efni, pípur og fittings skal vera heitsinkhúðað með lagnaefnisvottorð frá R.B. Lagnir utanhúss skulu vera úr PEH-plasti.

Frágangur lagna

Pípur skulu einangraðar með a.m.k. 20mm glerullarhólkum og vaðar með plastdúk. Setja skal 10mm einangrun bak við rör.

Við hvert tæki skal setja Ballafix renniloka (eða samsvarandi) og einstreymisloka við þvottavélar.

Lagnir skal leggja með halla þar sem því verður við komið svo tæma megi lögnina.


Frágangur lagna skal vera í samræmi við ÍST67.

Prófanir

Kerfið skal prófað með 10 bar þrýstingi í 24klst.

Skammstafanir:

VS	Vatnssalerni	IV	Lögn í vegg
HL	Blöndunartæki við handlaug	UL	Undir lofti
EV	Blöndunartæki við eldhúsvask	ÁV	Lögn á vegg
SV	Blöndunartæki við skolvask	PEH	Palströr (Polyetylen)
SB	Blöndunartæki við sturtu		
PV	þvottavél		
UV	Uppþvottavél		
SK	Slöngukrani		
L	Loftþúði		

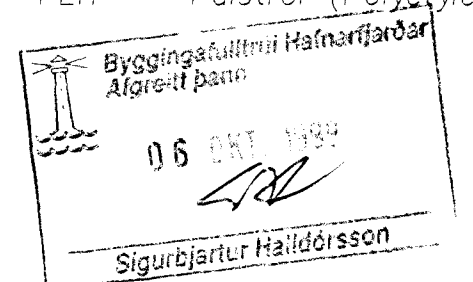

Strendingur ehf.
 Verkfræðisjónusta
 Reykjavíkvegur 68 - 220 Hafnarfirður
 Sími 565 5640, Fax 565 5641

Lækjarberg 6, Hafnarfirði

**Vatnslögn rúmmynd
 efri og neðri hæð**

dagsetning: des. 1998 teikn. nr: LK06-205 málkvæði: 1:50, 1:500 A2

dagsetning	breyting	nafn
30.9.99	Innréttað götur. Supp. fyllt rými VS fært og stiga niður belt við þv.	
	hannað: A.S.	des. 1998
	teiknað: J.W.	des. 1998
	Hafnarfirði	6.10.99

Strendingur ehf.
 Sími 051163-2729