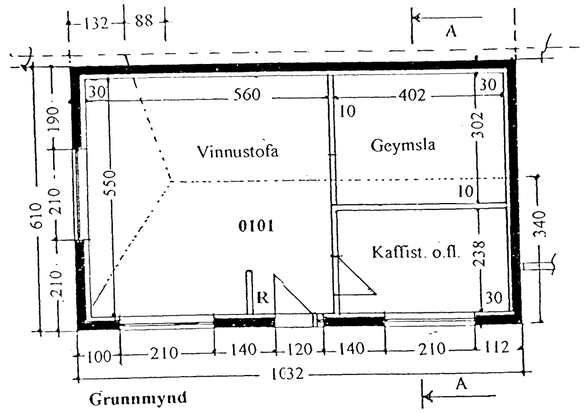

Grunnmynd

Skráningartafla:	LÆKJARGATA 10, Hafnarfirði			Skrásetjari:	Friðbjörn Sigurðsson												
Landnúmer:	121757				Kennitala:	200724-2249											
Matshlutanúmer:	03				Útgáfa: 4.01	Dags.: 18.8.2000											
Uppskipting og lýsing					Stærðir												
D0 Lokun	D1 Rými hæð-róð	D2 Notkun texti	D3 Hóflokun	D4 Eignarhald	D5 Botnflötur m²	D5M Miðflötur m²	D6 Stigar m²	D7 Op m²	D8 Brúttóflötur m²	D9 Brúttóflötur sh < 1,8	D10a Salarhæð min	D10b Salarhæð max	D11 Brúttó rúmmál m³	D12 Nettóflötur m²	D16 Birt flatarmál m²	Reiknitala skiptarúmmáls	D17 Skipta-rúmmál m³
		Matshluti			63,0	0,0	0,0	0,0	63,0	0,0			208,6	52,5	63,0		131,250
		Botn											12,6				
	01	**1. hæð**			63,0	0,0	0,0	0,0	63,0	0,0			196,0	52,5	63,0		
A	0101	**Verkstæði**	N	0101	63,0				63,0		2,50	2,50	164,0	52,5	63,0	2,50	131,250
A	0102	**Þakrými**	V	X							0,00	0,85	32,0				

Athugasemdir

Við útreikning nettóflata er miðað við að útveggir með einangrun séu 0,30 m.
Sér rafmagnskerfi er fyrir húsið, Rafhitun

Samelgnir sumra

Eignarhald

	Eignarhald	Notkun texti	Birt flatarmál m²	Skiptarúmmál Séreign m³	Séreign og sameign m³
	0101	**Verkstæði**	63,0	131,250	131,250
		Alls	63,0	131,250	131,250

F. Sigurðsson
11.09.2000

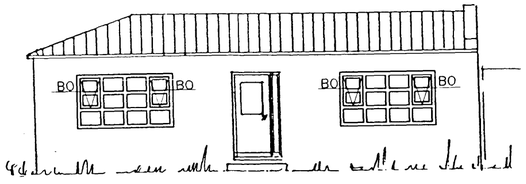

Norður

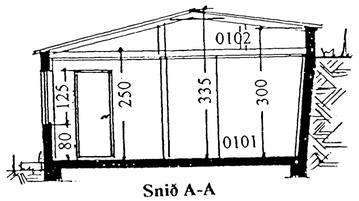

Snið A-A

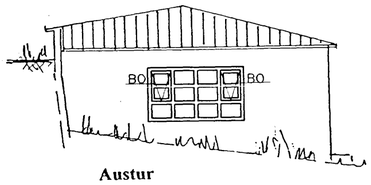

Austur

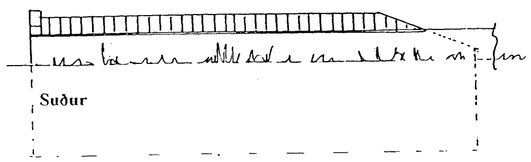

Suður

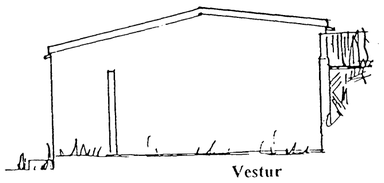

Vestur

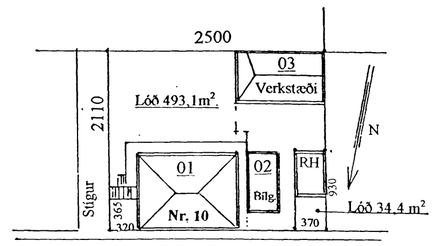

LÆKJARGATA

Afstöðumynd
1;500

Verkstæðishúsið: Húsið er steinsteypt, múrhúðað og með járnvörðu timburþaki

Mhl. 03

LÆKJARGATA 10 HAFNARFIRÐI

VERKSTÆÐISHÚS MHL. 03

HÚSIÐ MÆLT UPP, TEIKNAÐ OG FÆRT TIL RAUNÚTLITS OG RAUN-NOTKUNNAR.
SEPT. 2000. MKV.1:100

KT. 241148-3009

TÆKNIÞJÓNUSTA SIGURÐAR ÞORLEIFSSONAR ehf
STRANDGÖTU 11 220 HAFNARFIRÐI
SÍMI 555-4255 FAX 565-2875
E-mail taeknithjonusta@islandia.is

Blað 2