Samþykkt þann
21. SEPT. 2000

LÆKJARGATA 12 MATSHL. 01
STAÐGR. 5.830.0120
LANDNR. 121760

FL FLÓTTALEIÐ
RL REYKLOSUN

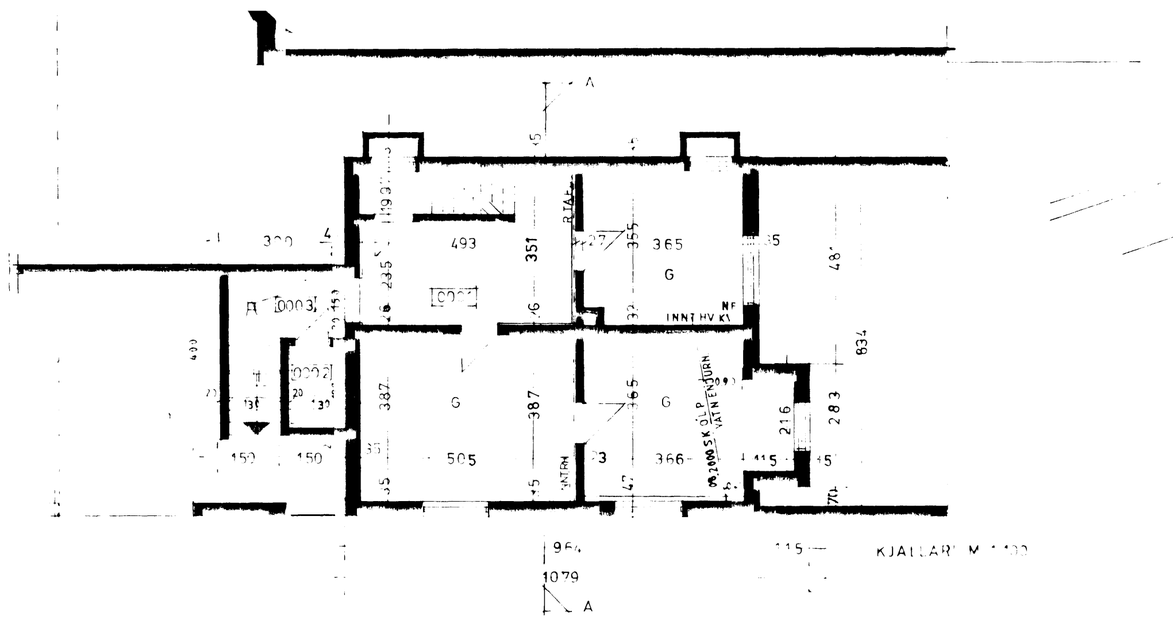

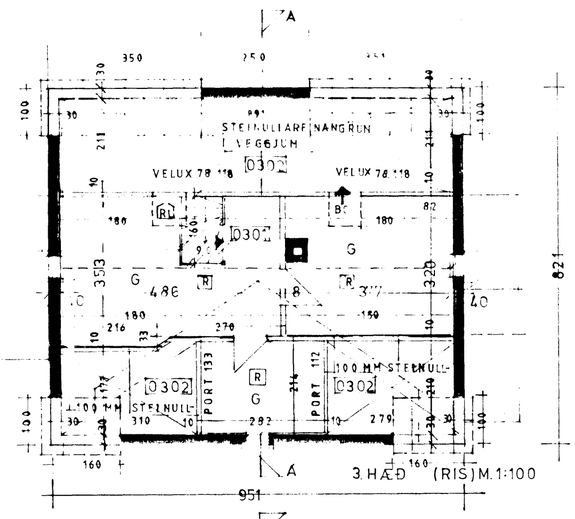

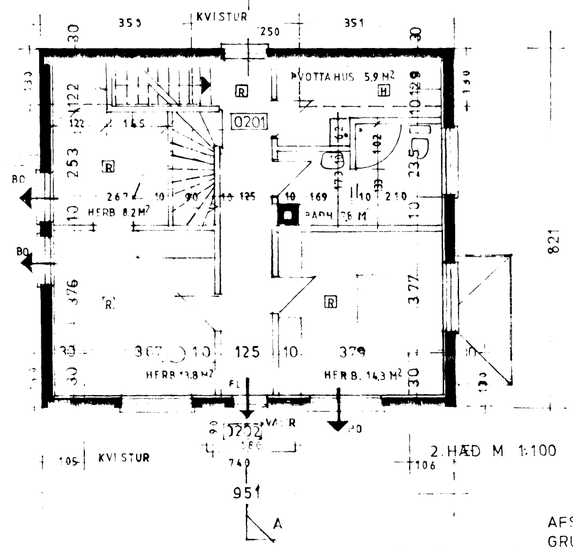

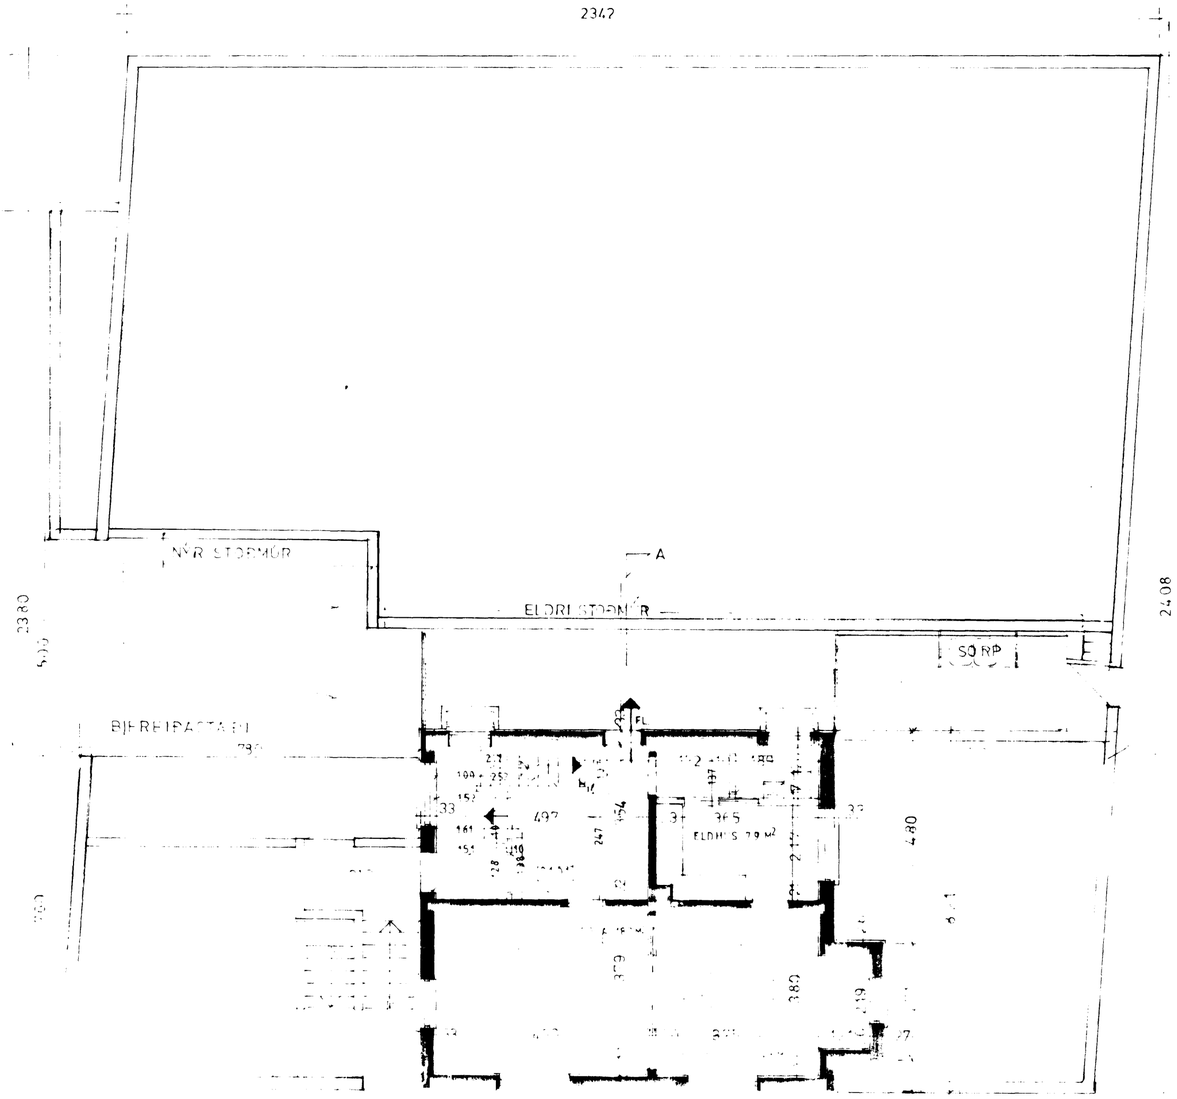

AFSTÖÐUMYND 1:500
GRUNNMYNDIR 1:100
MÆLT UPP OG TEIKNAÐ ÁG/SEPT 2000

8. sept. 2000.

LITLA TEIKNISTOFAN
Kirkjuvegi 15 • 220 Hafnarfirði
Kt. 210636-7069 • Sími 555 3770

Vilh. G. H. Jóhannsson
ARKITEKT FSA