


Samþykkt á fundi byggingarnefndar 29. 8. 1941
 BYGGINGA- og FERUN
 J. L. Steinarð.

Húsið Lækjargata 14


Eftir breytingu



Götuklið

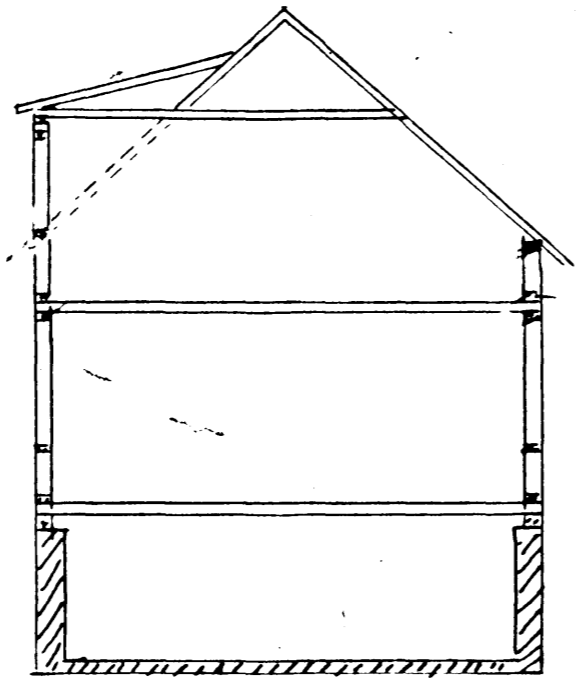


Skurður

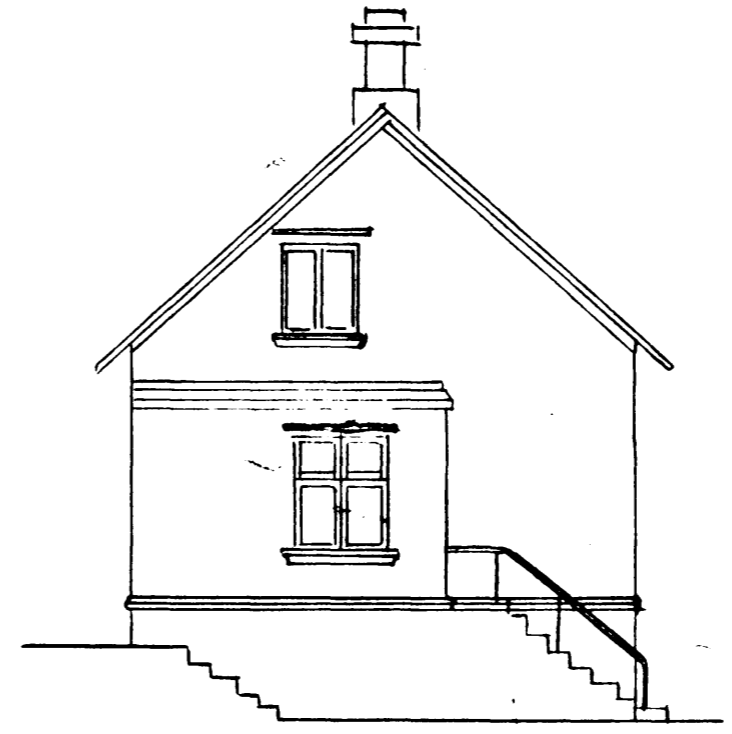


Norðurgat 1


Fyrir breytingu

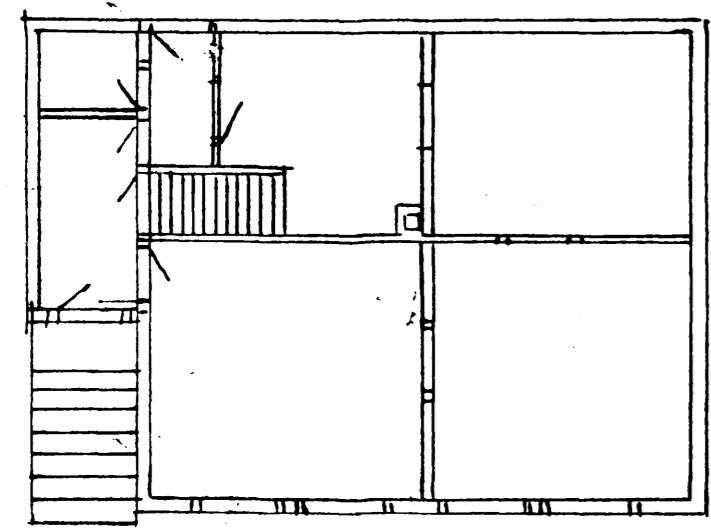

1 hæð

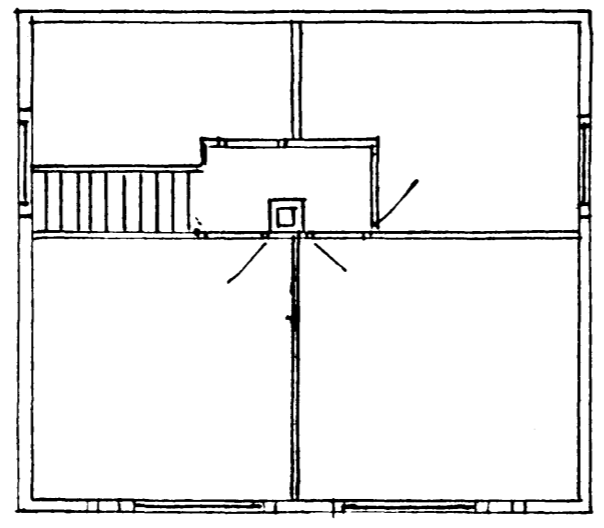

Ris hæð

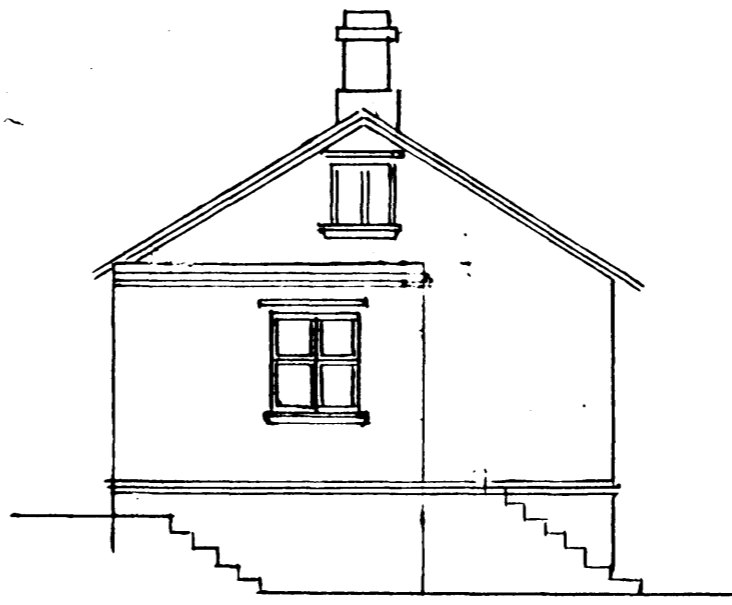

Halmaríki 5, 7 1941
 Jónsgerður Stefánsdóttir