



Gestur Gamalísson
Tæknimáttur

Breyting á húsi Ingileifar Þórarinsdóttur, Lækjargötu 16

Fyrir breytingu.

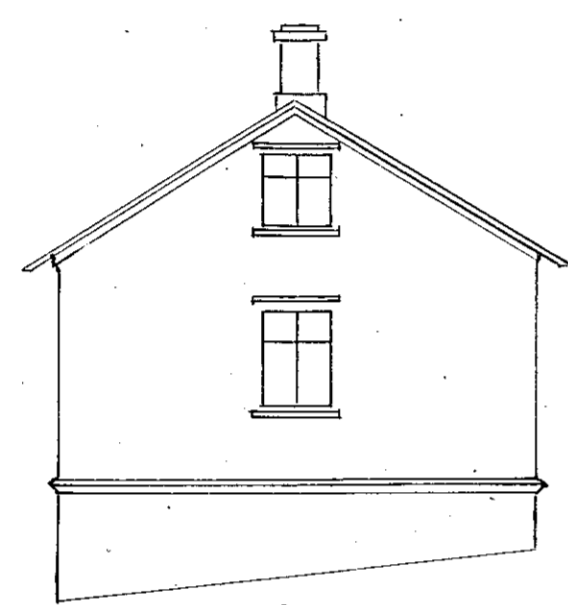


Vestur

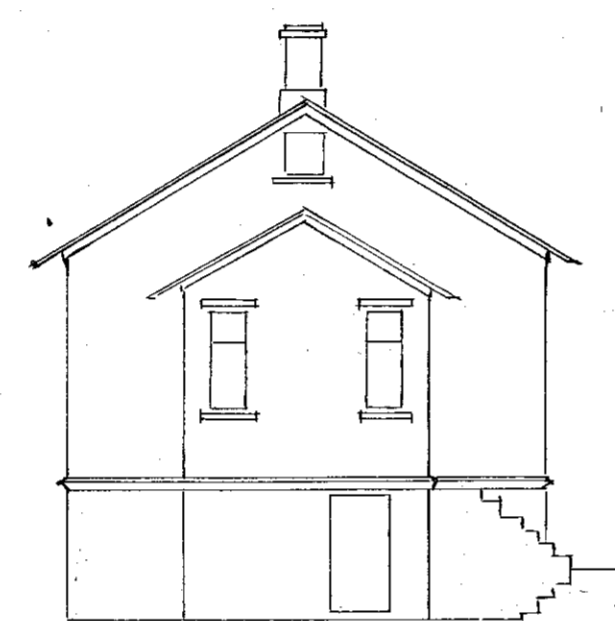

Austur





Norður

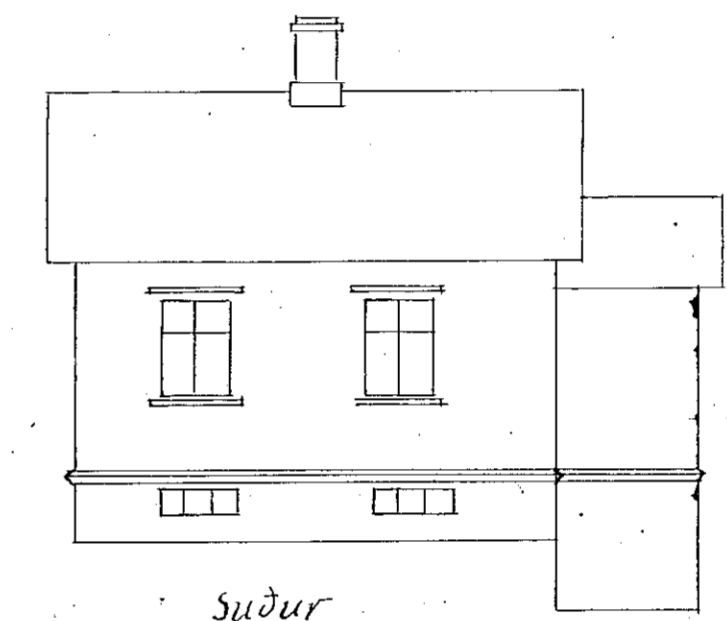


Suður

Máli 1 : 100


Eftir breytingu

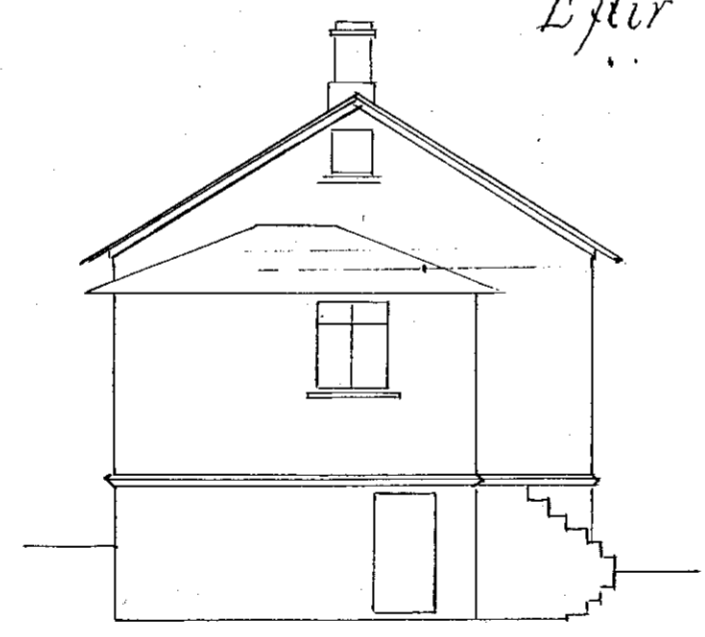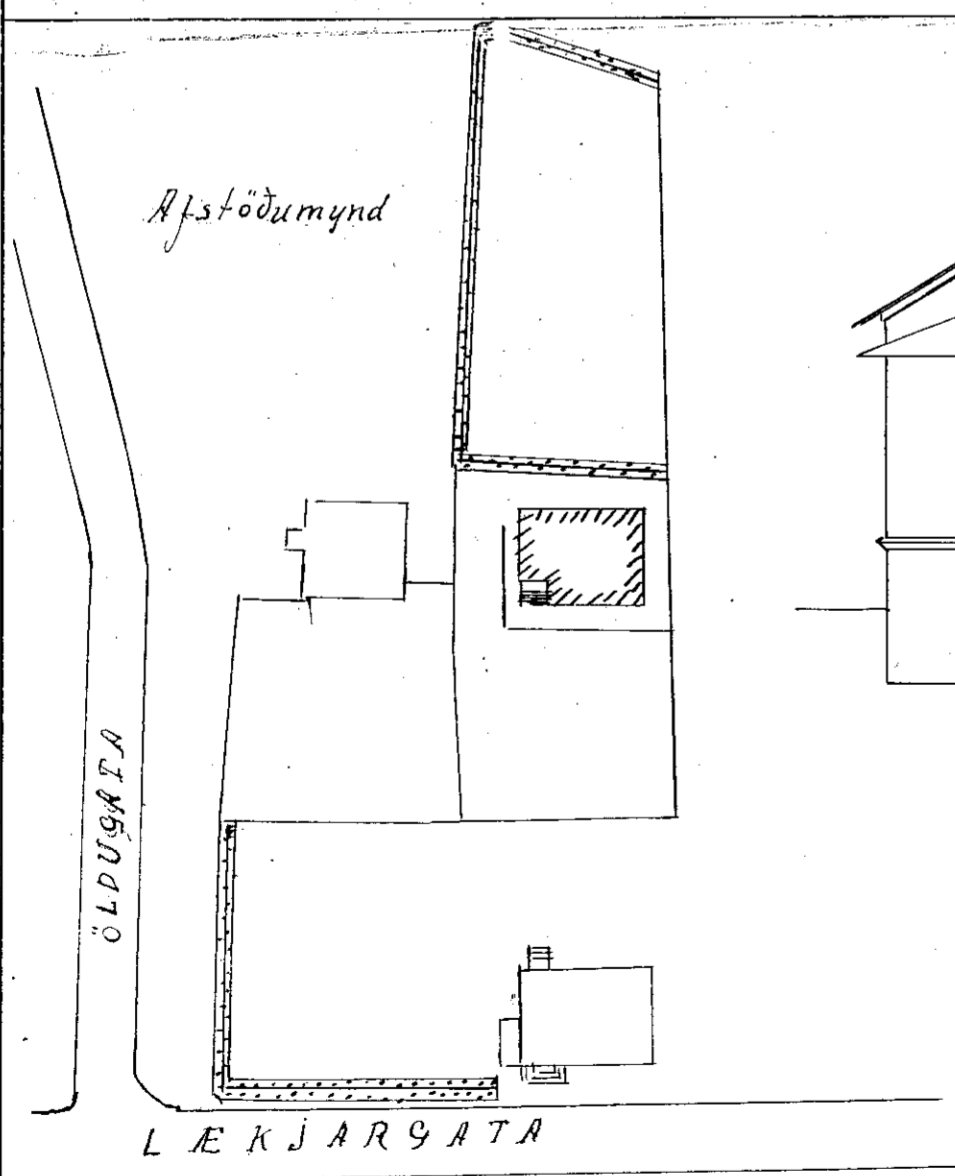

Austur

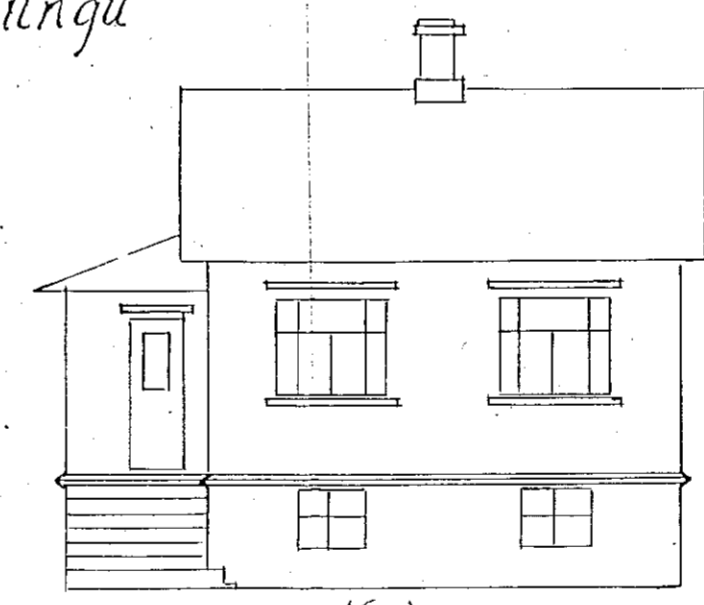

Norður

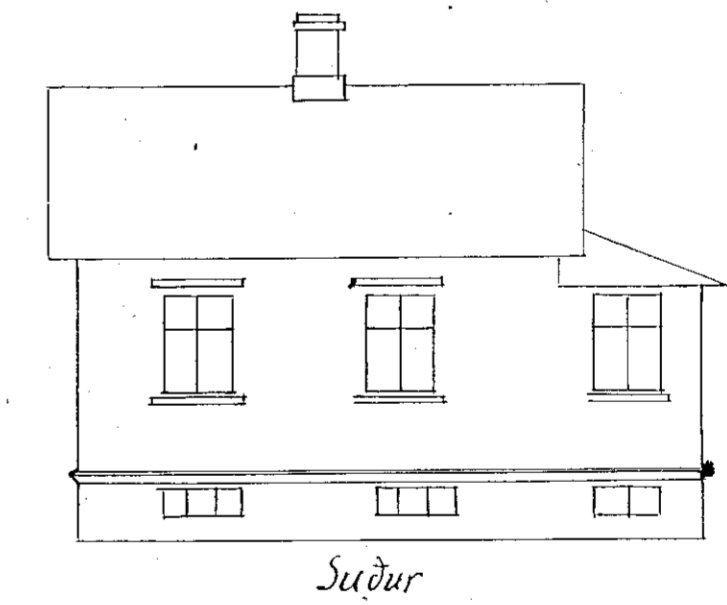

Suður

SP. 25/9/52

Hafnarferdi í sept 1952
Gestur M. Gamalísson.