

LÆKJARGATA 2, HAFNARFIRÐI, DVERGUR H/F

Frumteikning Guðmundur Óskarsson og Rúnar Guðmundsson 20.04.1965

Útlit teiknuð upp 10.05.1984 og færð í rétt horf. Si.

breytt 01.06.1992, tvennar dyr á norðurhlíð + einar í N-V hornskoti h.

Breytt 12.03.1993, gluggar á jarðhæð vesturgafls, skilti. h.

Sigurþór Aðalsteinsson, arkitekt.


30.07.1992  
*Sigurþór Aðalsteinsson*

Samþykkt á fundi bygginga-  
nefndar þ. 31.3.1993


BYGGINGAFULLTRÚINN  
Í HAFNARFIRÐI

*Sigrún Björnsdóttir*


Stjórn er samþykkt  
Sigrún Björnsdóttir

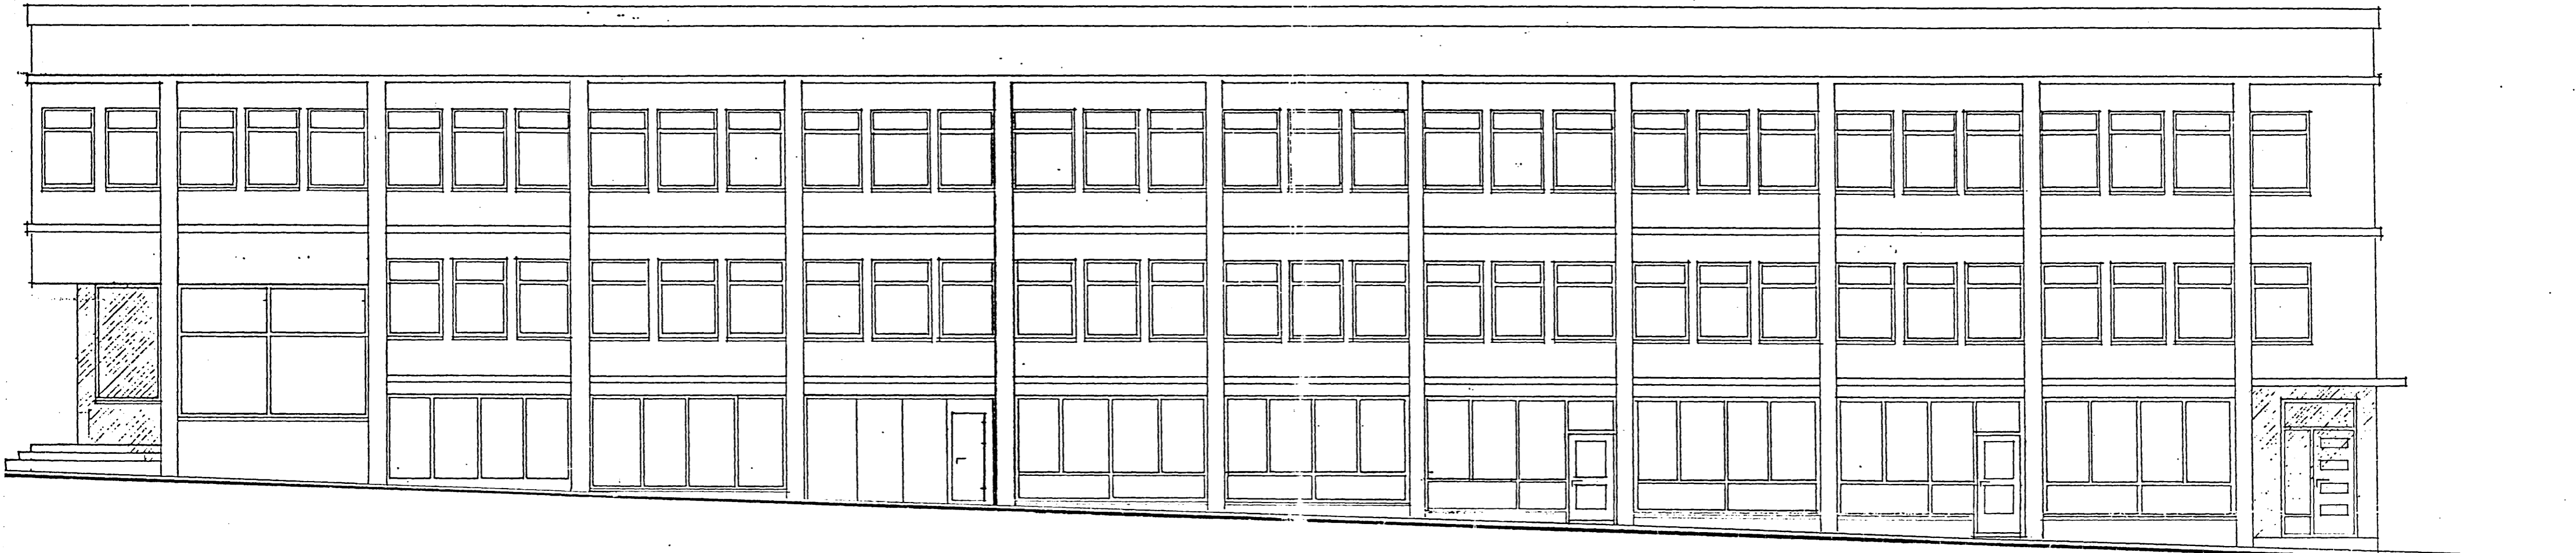

NORDUR  
Að Lækjargötu

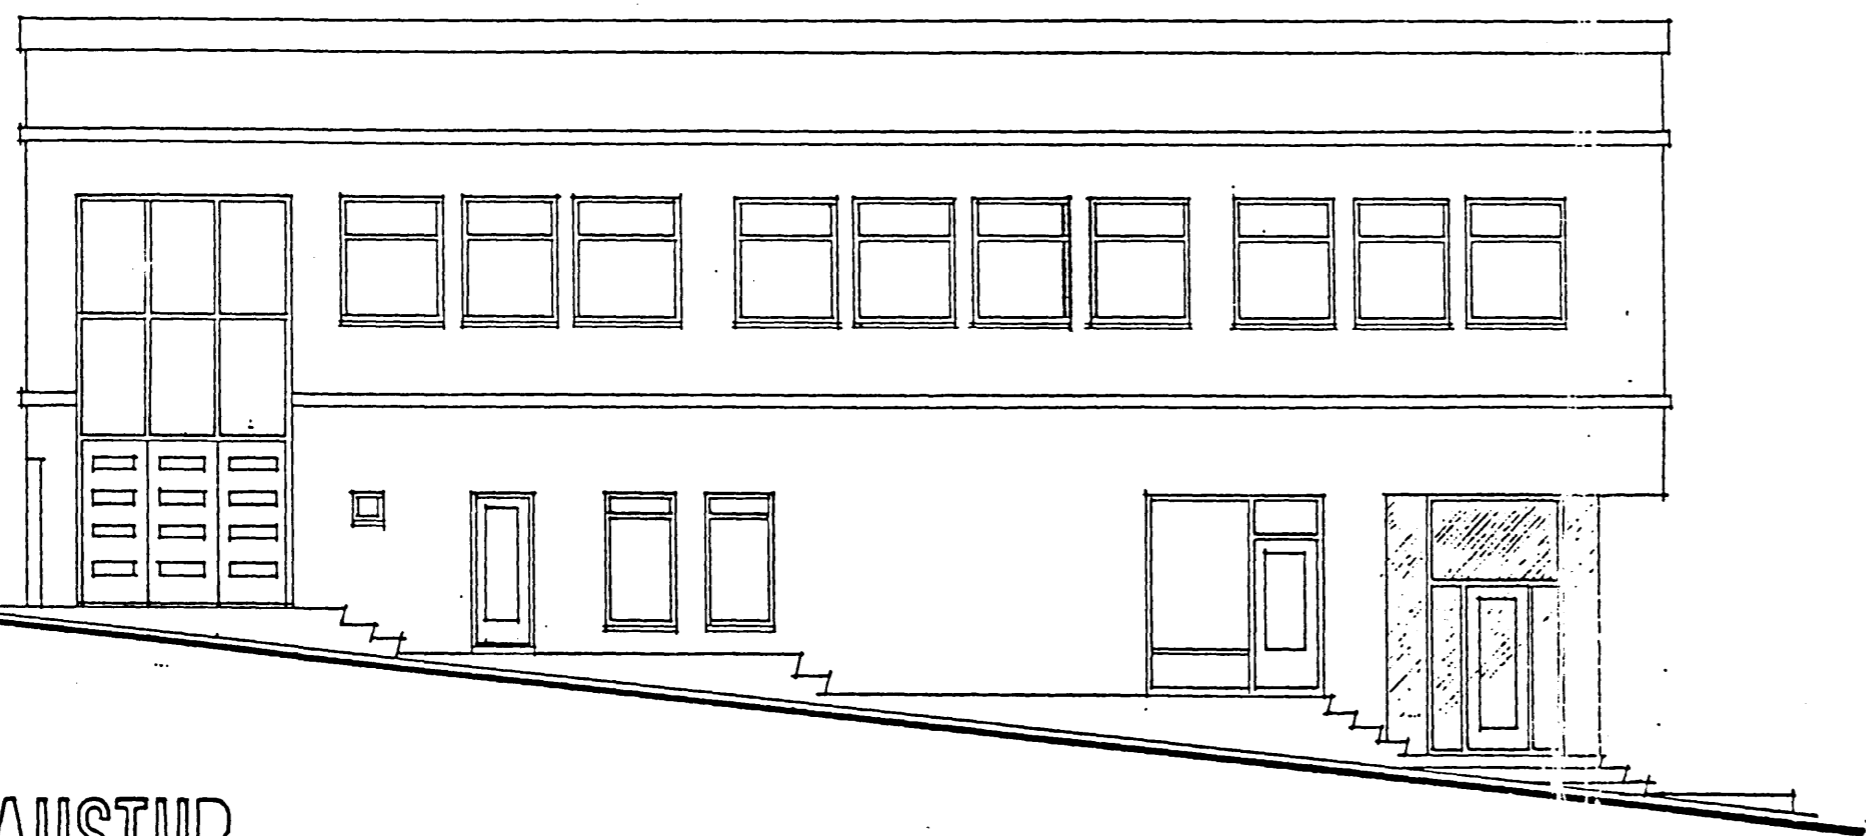

AUSTUR  
Að Brekkugötu

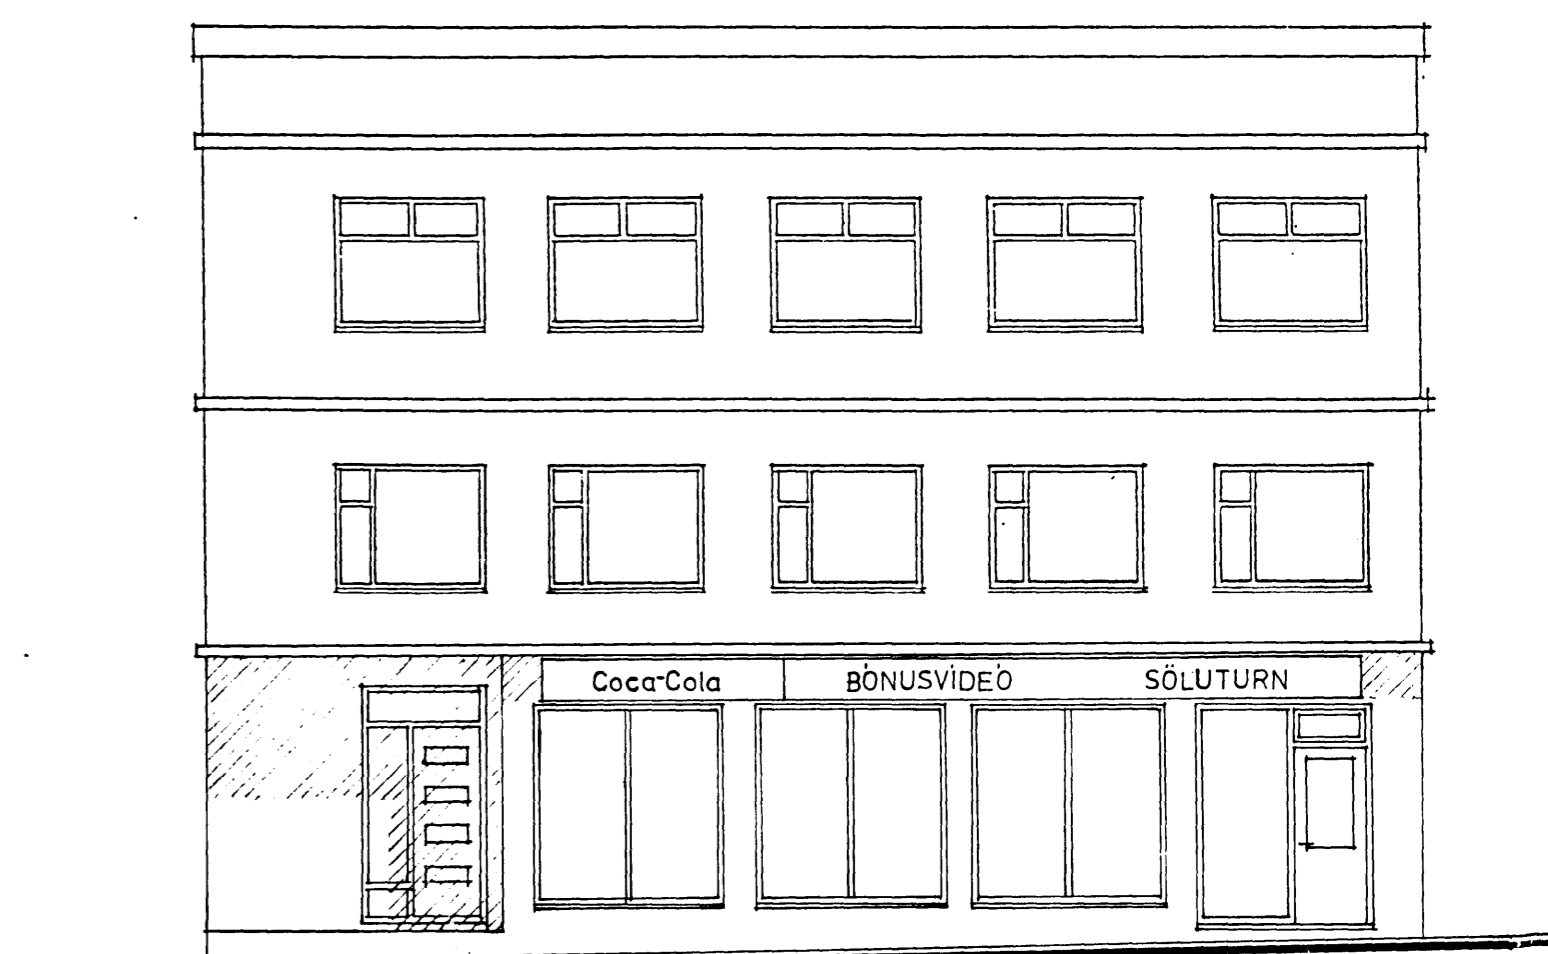

VESTUR