


Samþykkt á fundi bygginga-
nefndar þ. 28. 10. 92

BYGGINGAHLUTRÖNN
[HAFNAFFEDI]

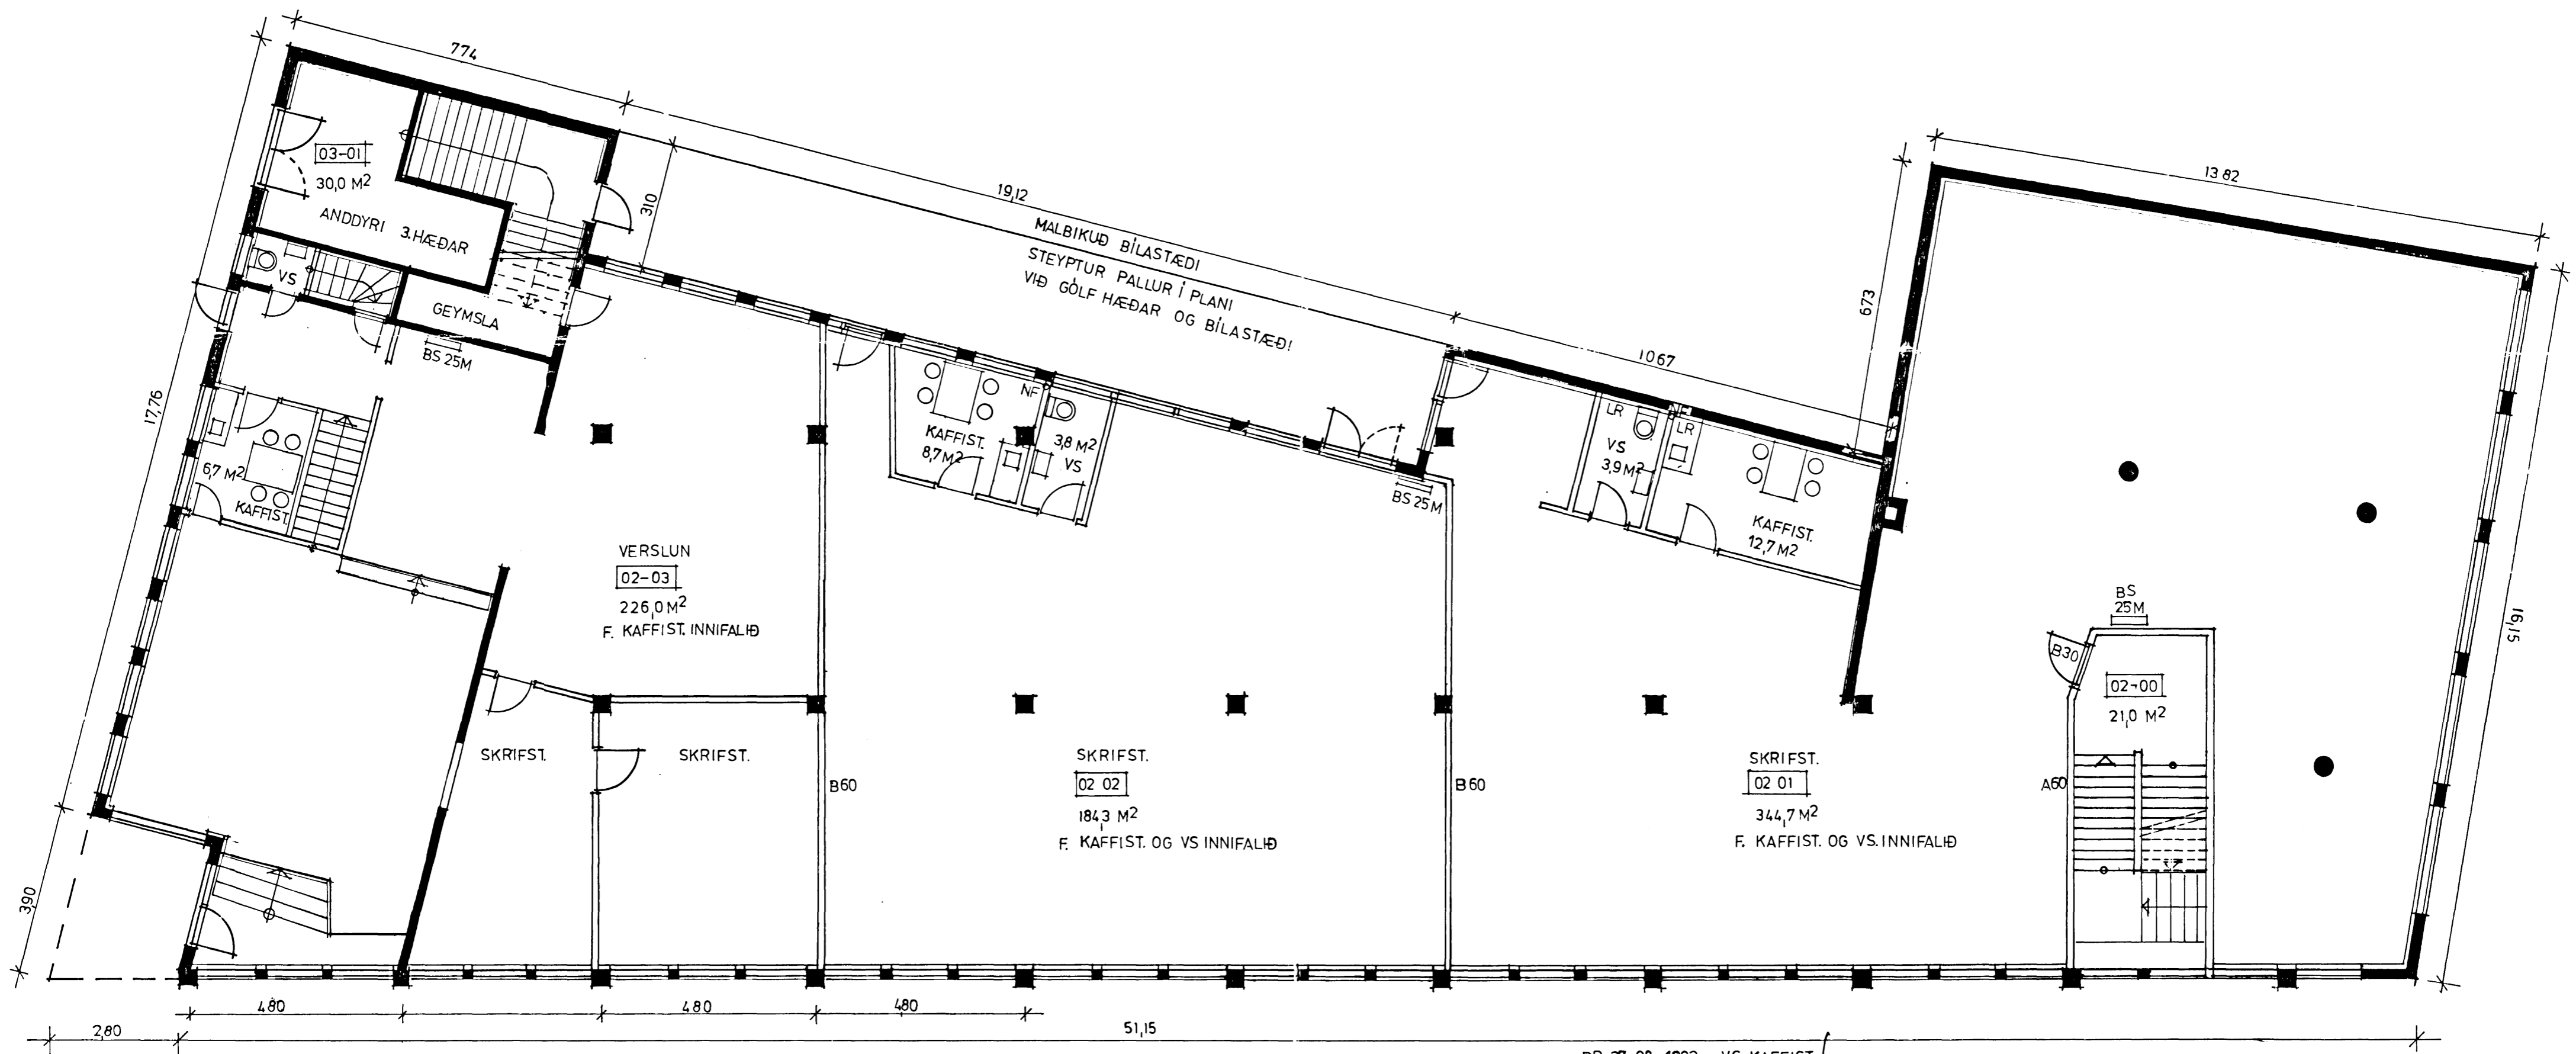

F. 2. HÆÐAR ALLS 806,0 M²

BR. 27. 08. 1992 VS. KAFFIST. h.
30. 07. 1992

hjúfrún Adalsteinsdóttir

ÖVERGUR HF.

GRUNNMYND 2. HÆÐ, M - 1:100
MÆLD 07.05.1992 TL/SA.
SKILRÚM 01.06.1992 f.
SIGURÞÓR AÐALSTEINSSON, ARKITEKT

Brunamálastofnun ríkisins
SAMÞYKKT

28 AUG 1992
Theodor Arnason
Theodor Arnason