


Samþykkt á fundi bygginga-
nefndar þ. 31/3 1993

BYGGINGAFULLTRÚINN
Í HAFNARFIRÐI

Sigurbjörn Baldur.


BONUSVÍÐEO	
3.7	
75.2	GEYMSLUKJALLARI
130.1	ÞARÐHÆÐ
SAMTALS	
209.0 m ²	NETTO
231.2 m ²	BRUTTO

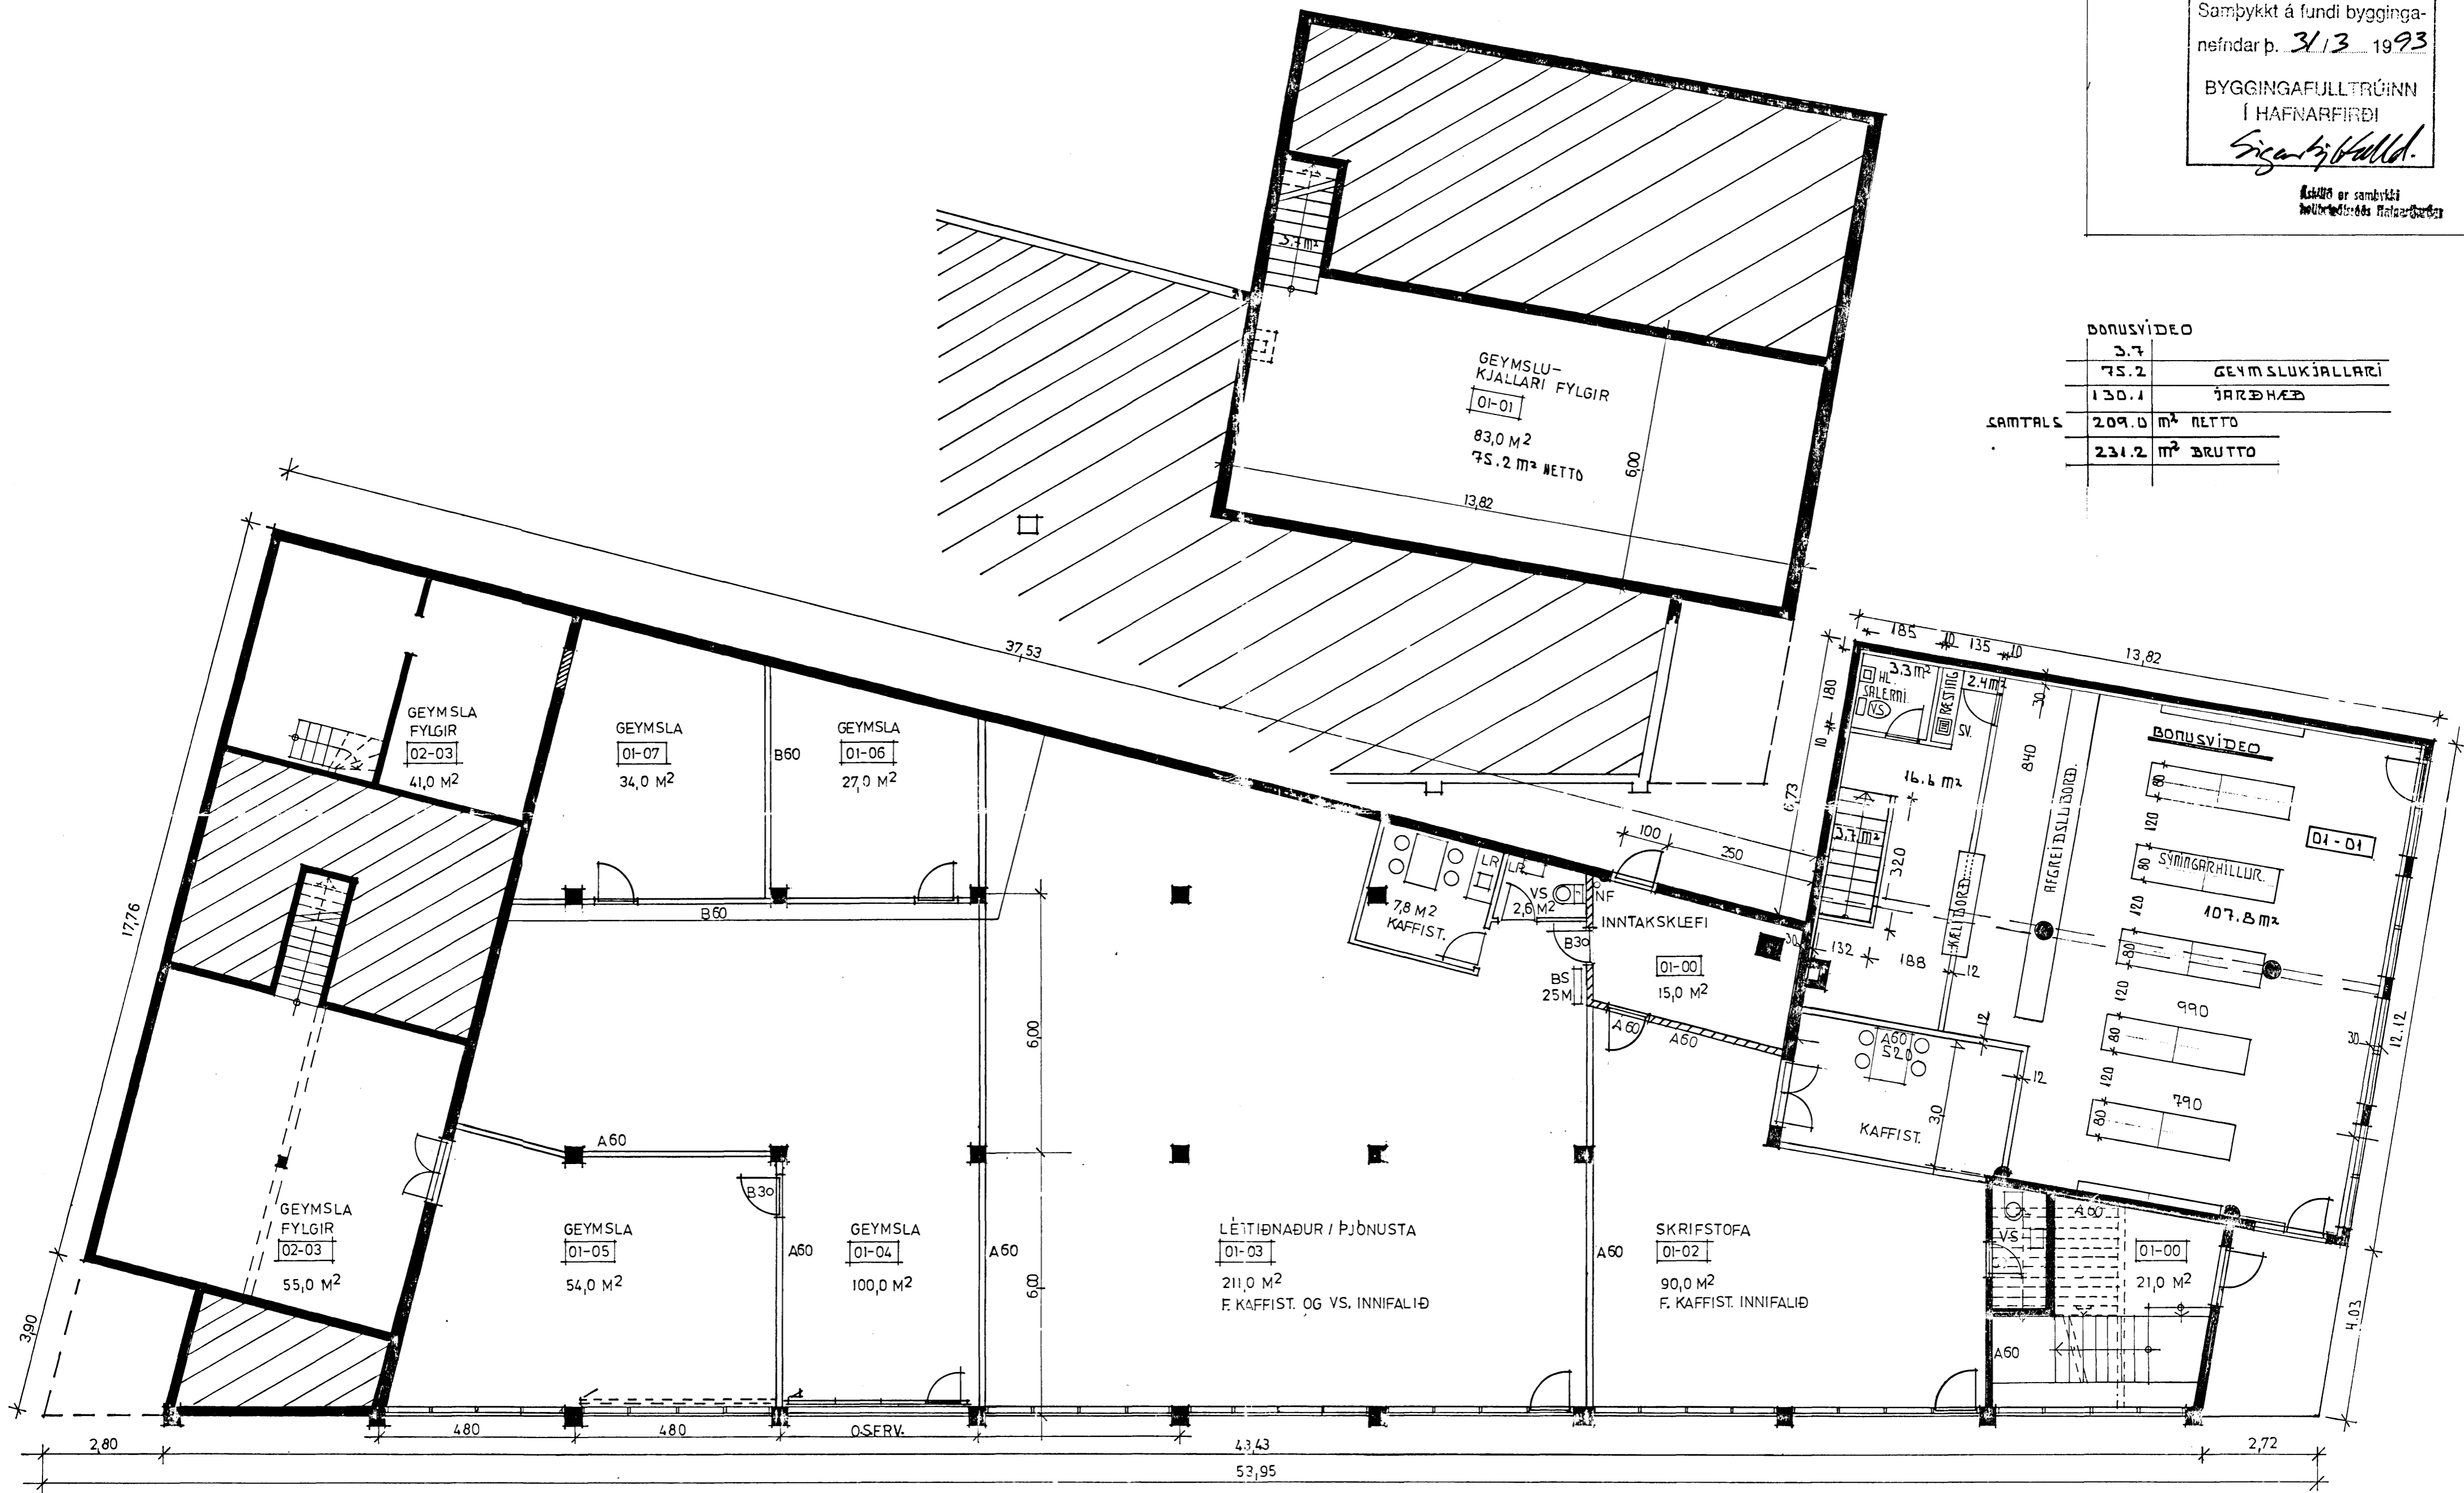

BR. 15.03.1993. BONUSVÍÐEO *li.*

FLATARMÁL I.HÆÐAR ALLS 802,0 M²

BR. 27.08.1992 VS.KAFFIST. *li.*
30.07.1992

Sigurbjörn Baldur.

DVERGUR HF.

GRUNNMYND I.HÆÐ M-1:100
MÆLD 07.05.1992 TL/SA
SKILRÚM 01.06.1992 *li.*
SIGURÞÓR AÐALSTEINSSON, ARKITEKT