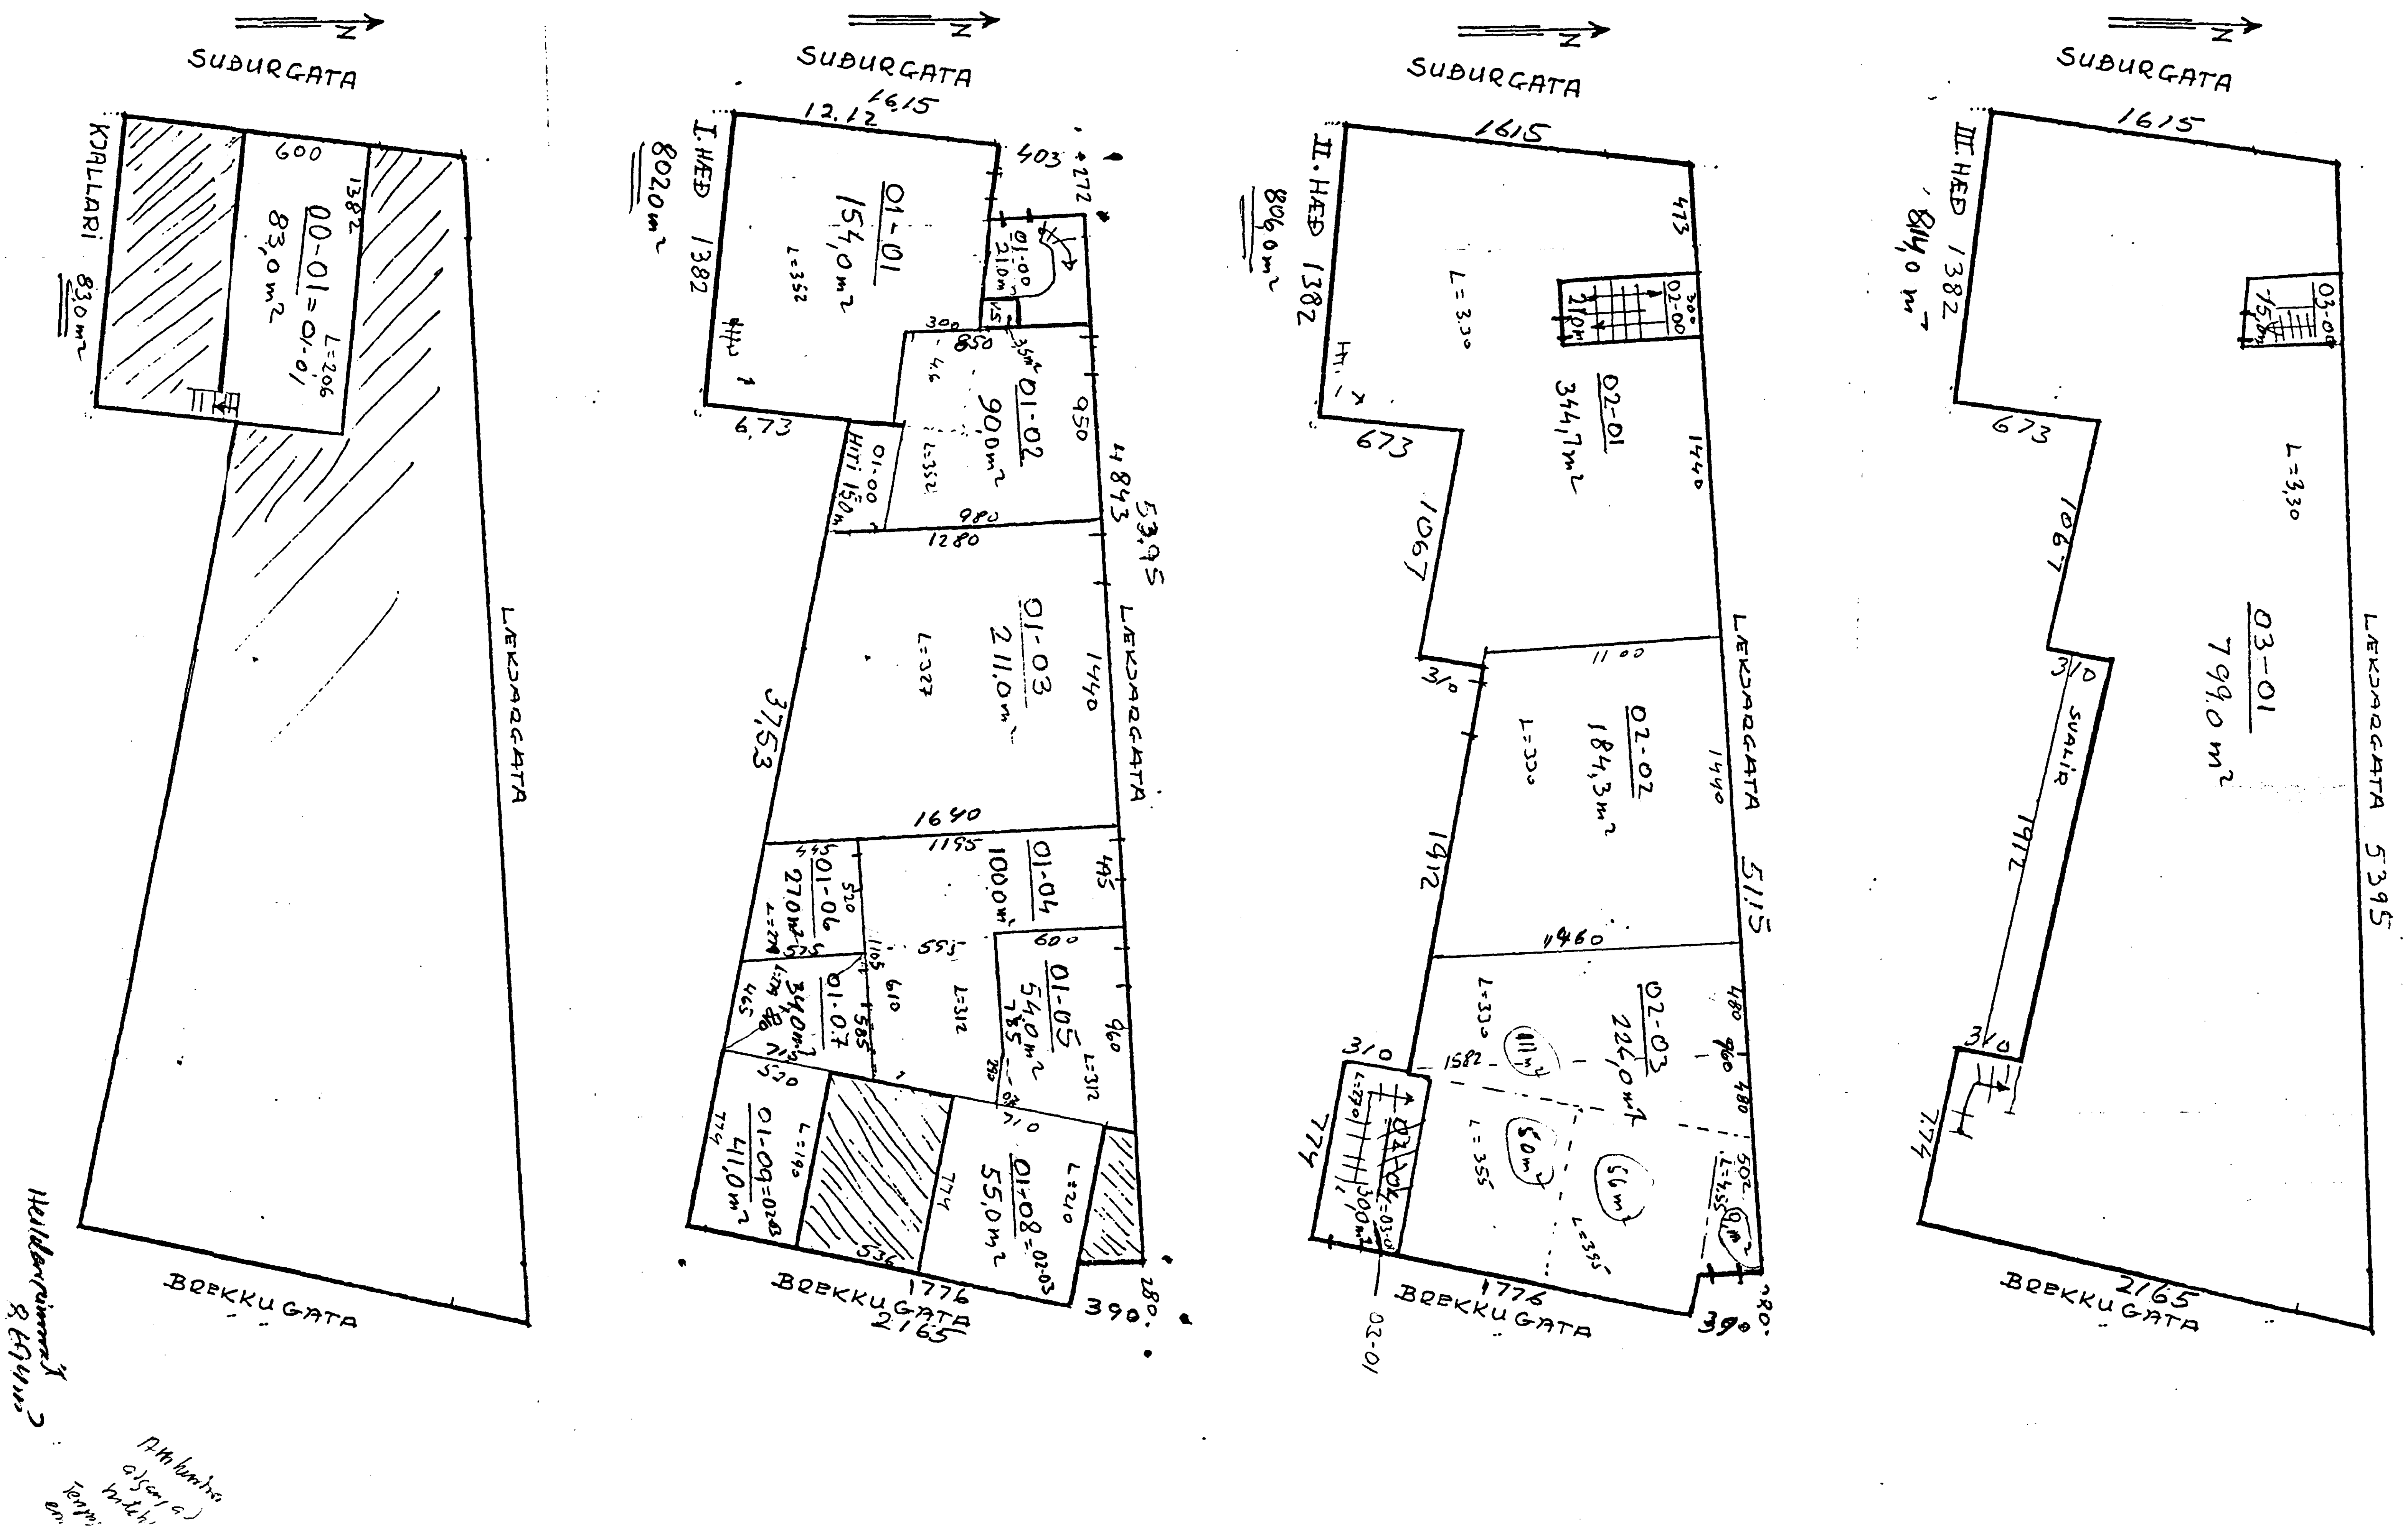
SUÐURGATA
KJALLARI 83,0 m²
00-01=01-01 83,0 m²
LÆKJARGATA
BREKKUGATA
I. HÆÐ 802,0 m²
01-01 154,0 m²
01-02 90,0 m²
01-03 211,0 m²
01-04 100,0 m²
01-05 54,0 m²
01-06 27,0 m²
01-07 34,0 m²
01-08 55,0 m²
01-09 41,0 m²
II. HÆÐ 806,0 m²
02-01 344,7 m²
02-02 184,3 m²
02-03 226,0 m²
III. HÆÐ 814,0 m²
03-01 799,0 m²
SVALIR
1615
1382
673
1067
1412
1776
2165
5395
5115
390