GRUNNMYND 1:50

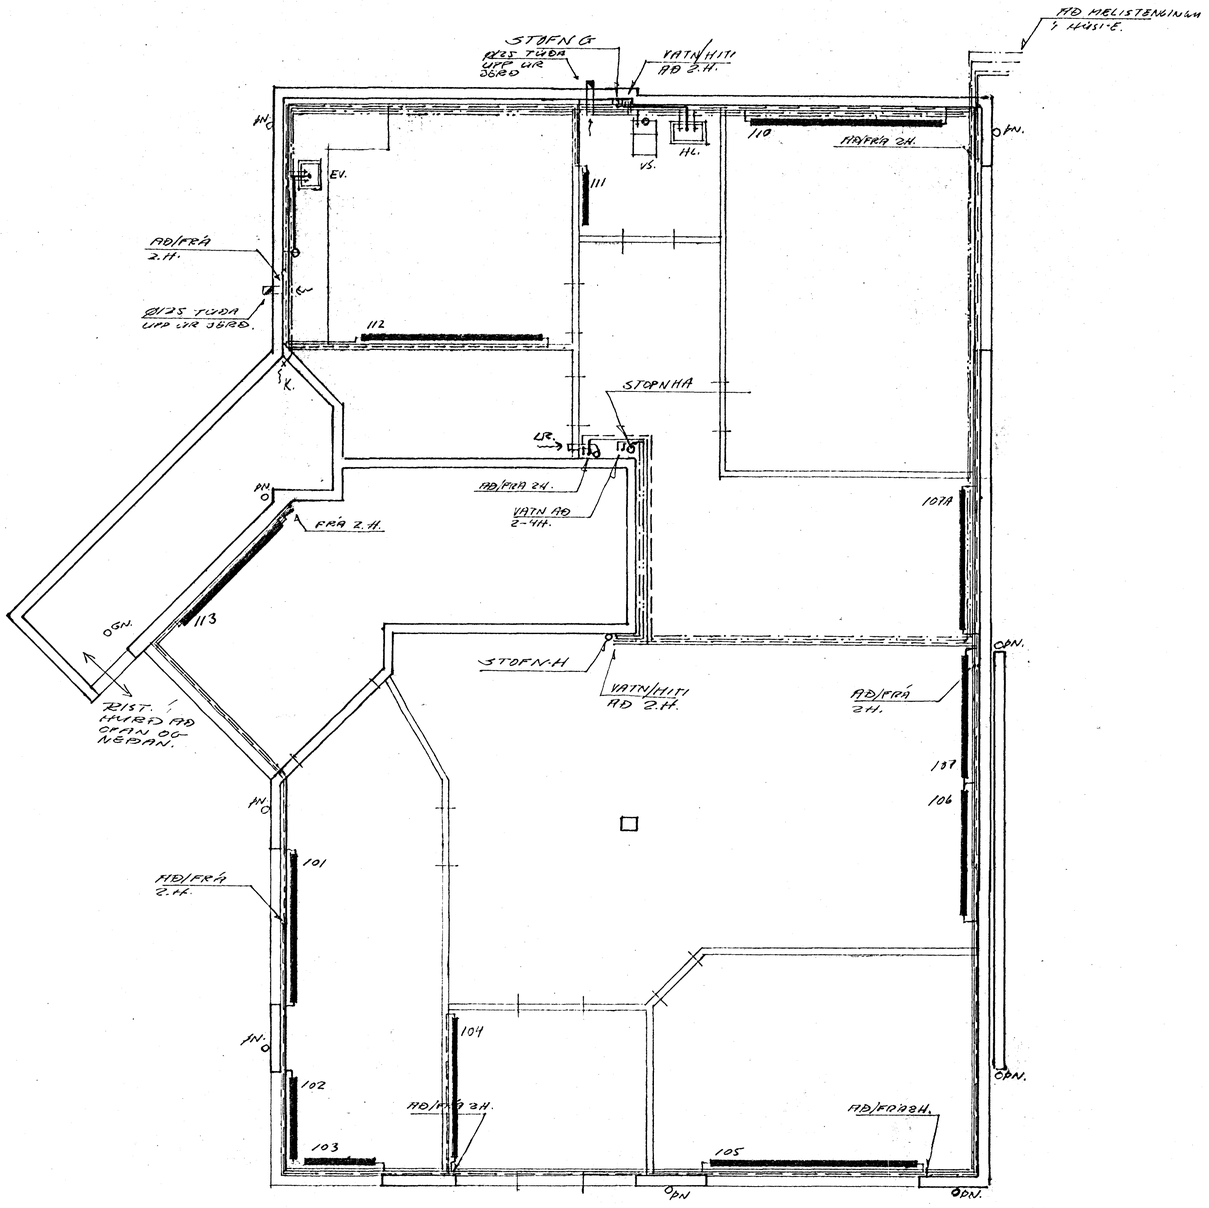

BREYTINGAR Á OFNUM.

104	ELDRI OFN FELLUR ÚT.			
104	NÝR.	Q=1200	H=300 L=2200	a-d
107H	NÝR.	Q=1000	H=580 L=2200	a-d
110	FERÐUR			
111	ELDRI OFN FELLUR ÚT.			
111	NÝR.	Q=500	H=600 L=1000	c-d
112	FERÐUR.			
108 OG 109	FALLA ÚT			

HAFNARFJARÐARBÆR
08 MAR 1991
BYGGINGARFULLTRÚINN

TEIKNISTOFAN RÖÐULL
ÁRMÚLA 38 - 108 REYKJAVÍK - SÍMI 33950 & 33577

LÆKJARGATA 34. HAFNARF.
HÚS-D
GRUNNMYND LAGNA
1-HÆÐ

TEIKN.		DAGS	OKT '90
REIKN.		VERK	
YFIRF.		BLAÐ	302D
MKV.	1:50		