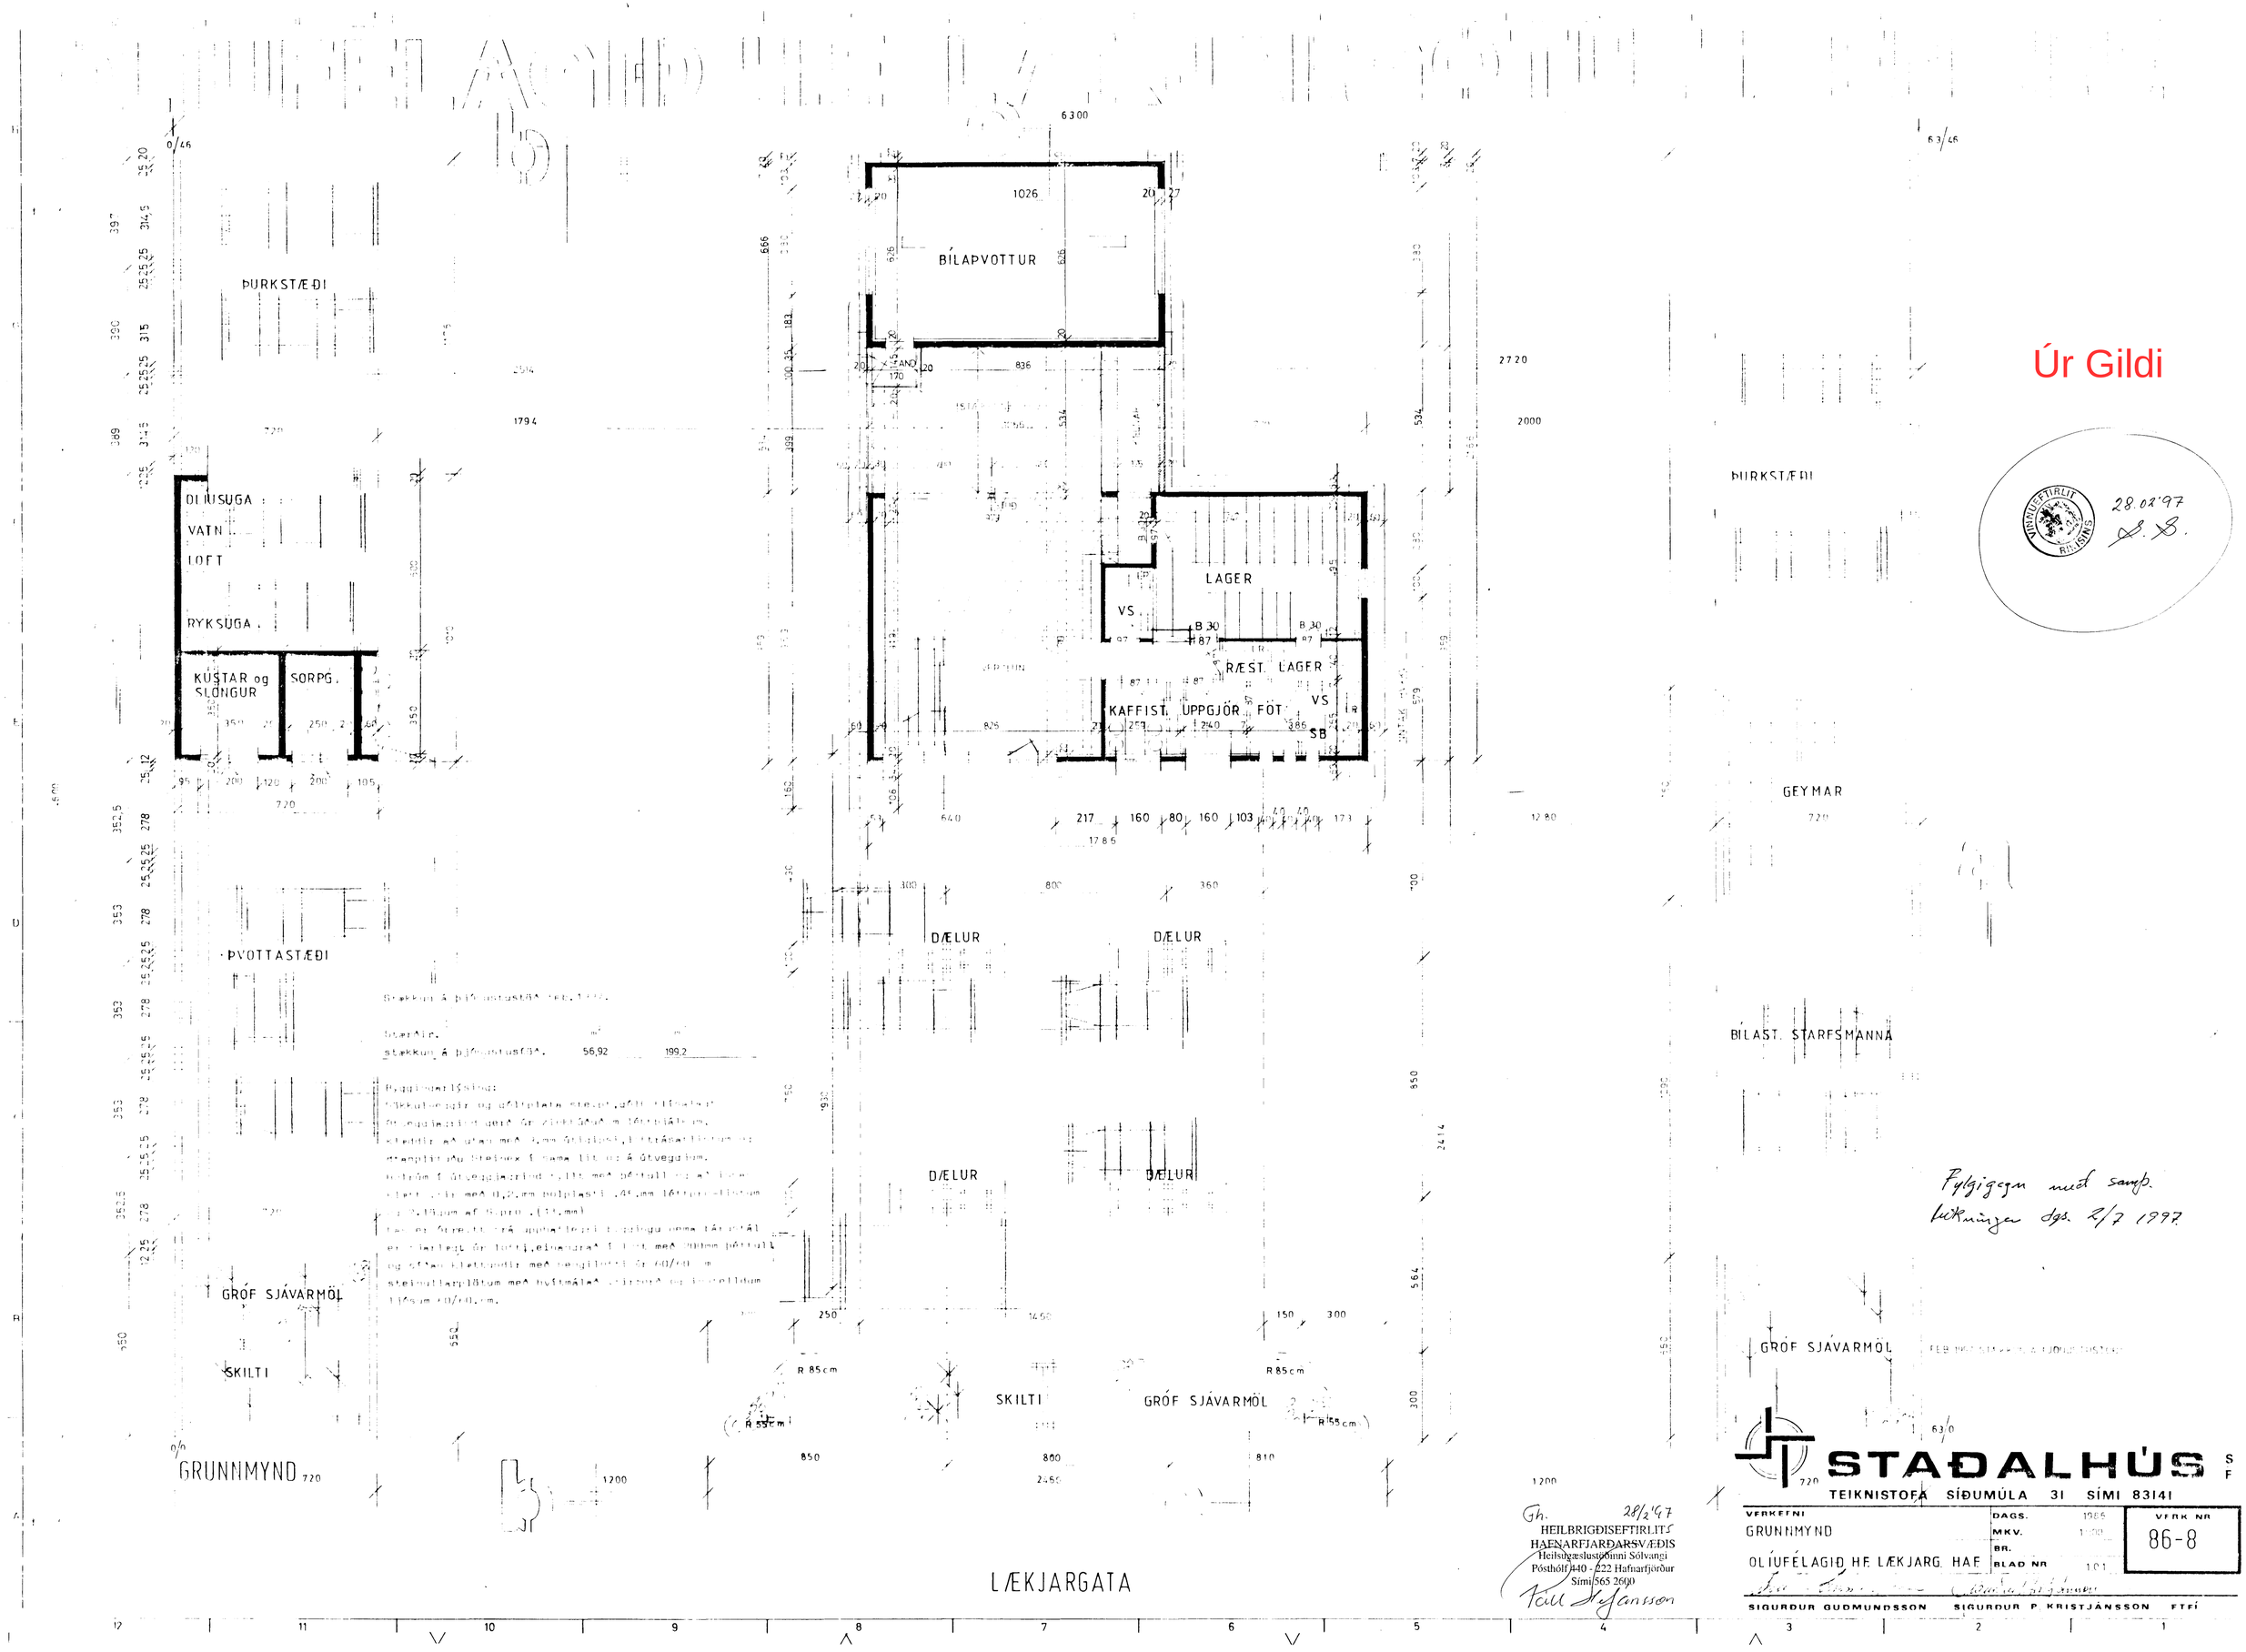

Úr Gildi

VINNUEFTIRLIT RÍKISINS 28.02.'97

Fylgigagn med samp. Leiknings dgs. 2/7 1997

Gh. 28/2'97
HEILBRIGÐISEFTIRLITS
HAFNARFJARÐARSVÆÐIS
Heilsugæslustöðinni Sólvangi
Pósthólf 440 - 222 Hafnarfjörður
Sími 565 2600
Kall Stefansson

STAÐALHÚS S F
TEIKNISTOFA SÍÐUMÚLA 31 SÍMI 83141

VERKEFNI GRUNNMYND	DAGS. 1986		VERK NR 86-8
	MKV. 1:100		
OLÍUFÉLAGIÐ HF LÆKJARG. HAF	BR.		
	BLAÐ NR 101		

SIGURÐUR GUÐMUNDSSON SIGURÐUR P. KRISTJÁNSSON FTFÍ