


ÓLIUFÉLAGIÐ HLF LÆKJARGÖTU HAFNARÉ

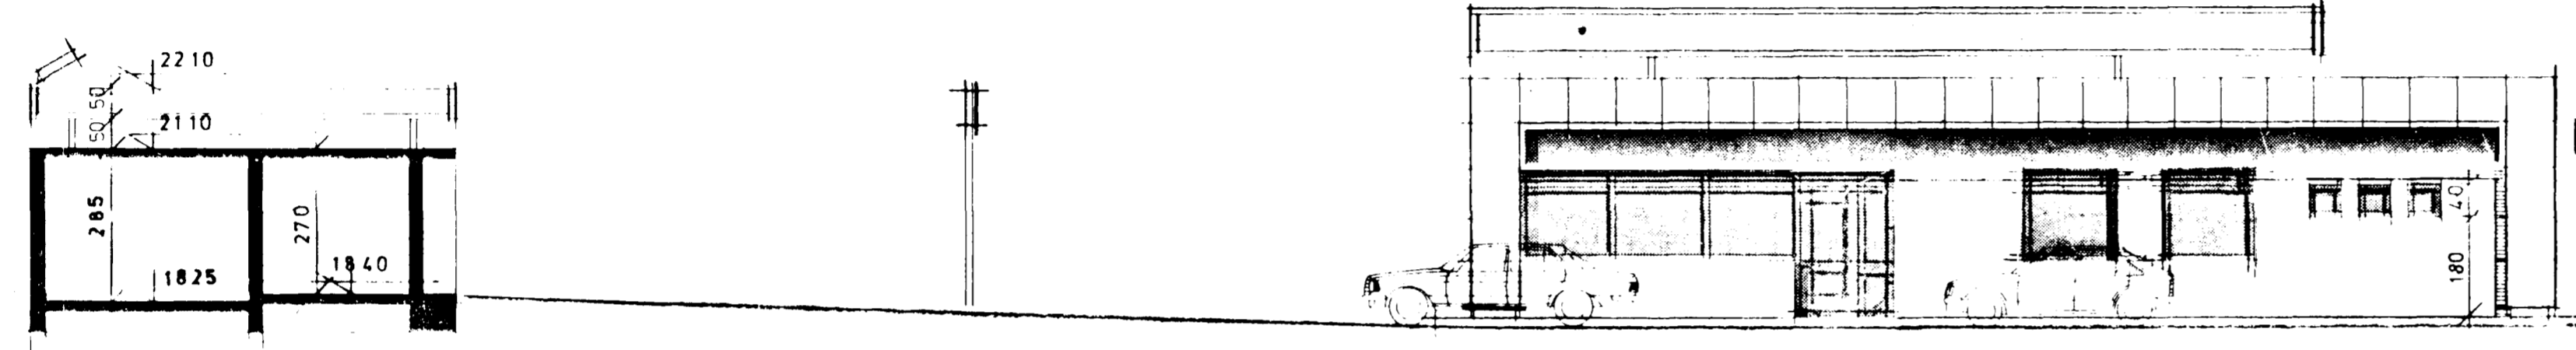


NORÐUR


Úr Gildi



SNIÐ

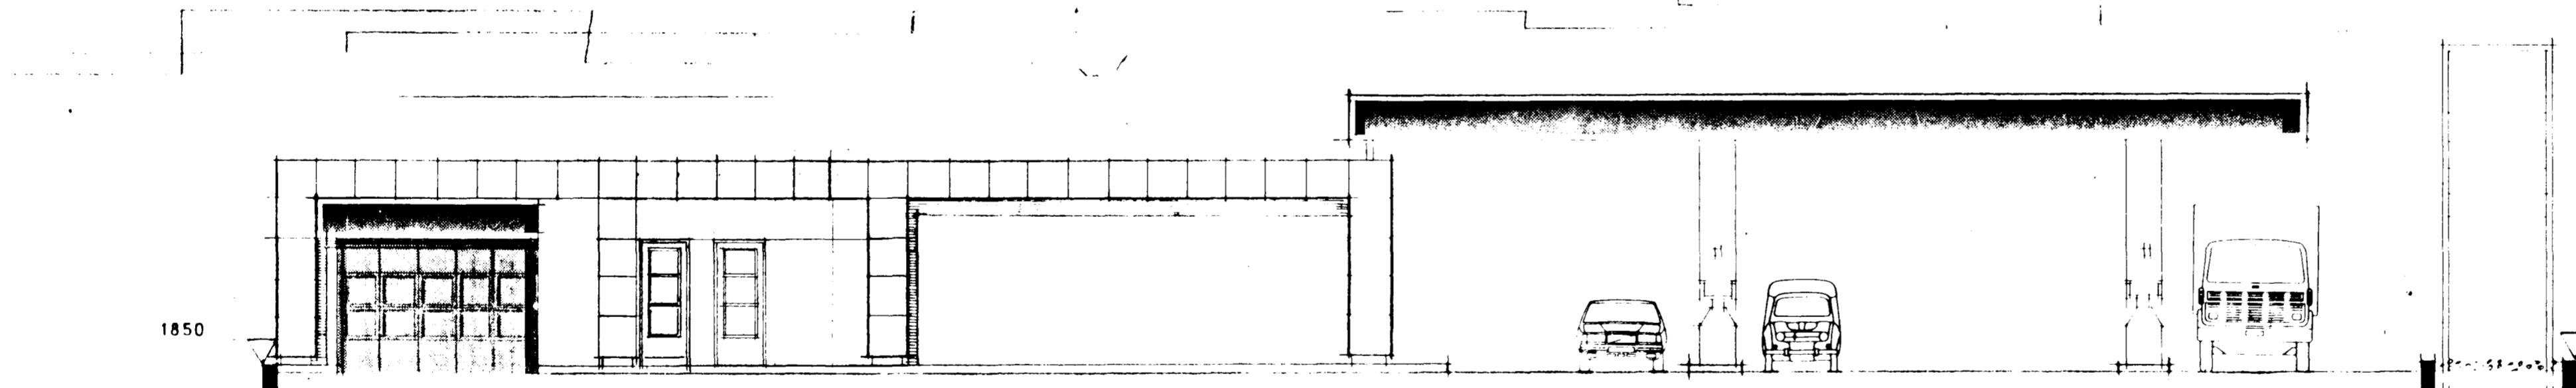

AUSTUR

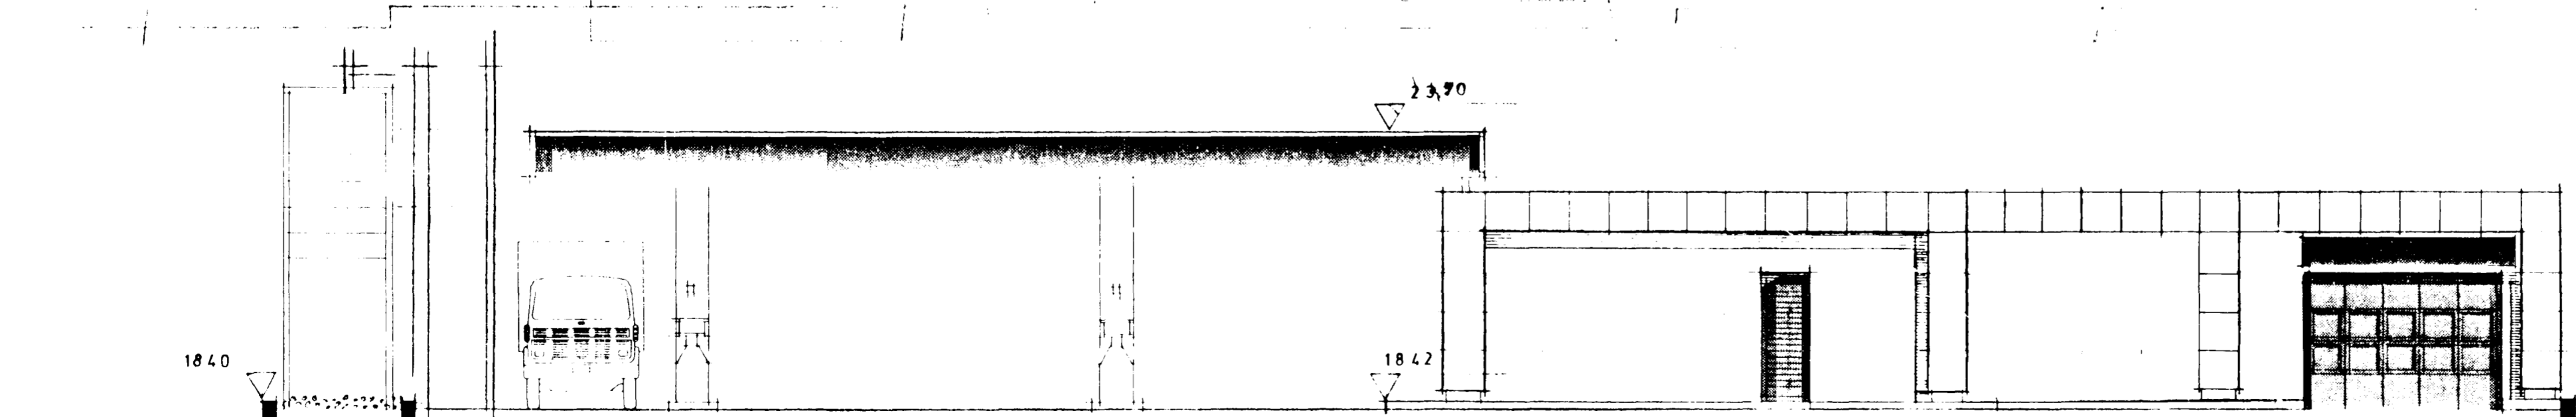

VESTUR

*Fylgigögn með
samþ. listu dags 2/2 '97*

Brunamálastofnun ríkisins
SAMÞYKKT
- 3 MARS 1997
Gunnar H. Kristjánsson
Gunnar H. Kristjánsson

FEB 1997 STEKKUN Á ÞJÓÐUSTUÐI

STADALHÚS S F
TEKNISTOFA SÍÐUMÚLA 31 SÍMI 83141

VERKEFNI	DAGS.	1986	VERK NR
ÚTLITSMYNDIR OG SNEIÐING	MKV.	1:100	86-8
ÓLIUFÉLAGIÐ HLF LÆKJARG HAF	BR.		
	BLAD NR	1,02	
<i>Sigurdur Guðmundsson</i> <i>Sigurdur P. Kristjánsson</i> SIGURDUR GUÐMUNDSSON SIGURDUR P. KRISTJÁNSSON FTFÍ			