




VESTURHLIÐ.

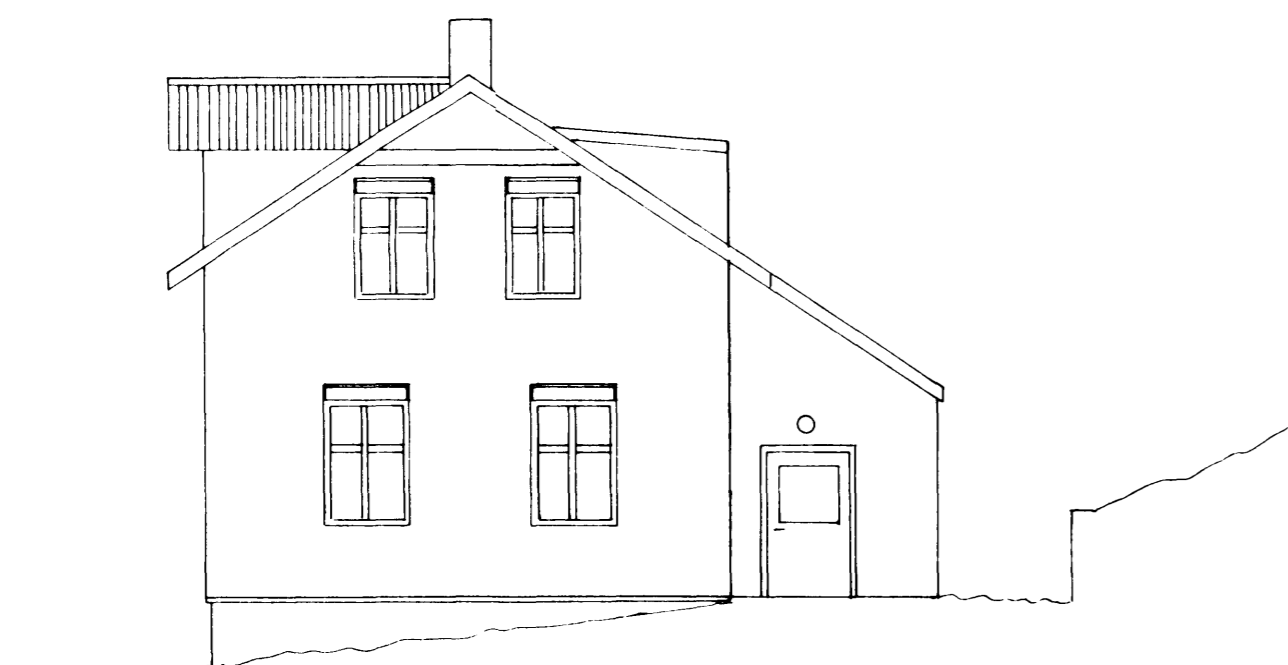


SUÐURHLIÐ FYRIR BREYTINGU.

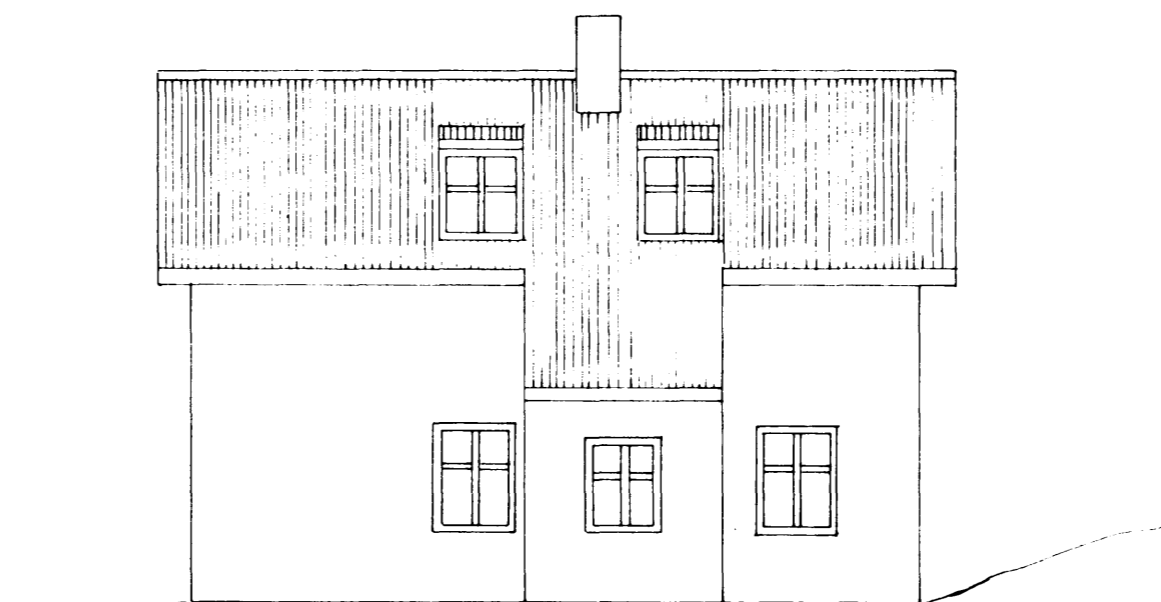


SKURÐUR A-A.

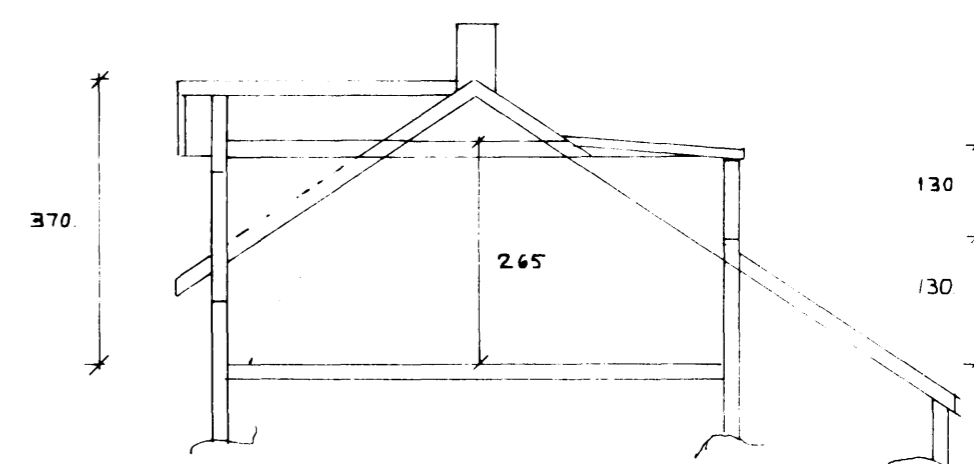


AUSTURHLIÐ.

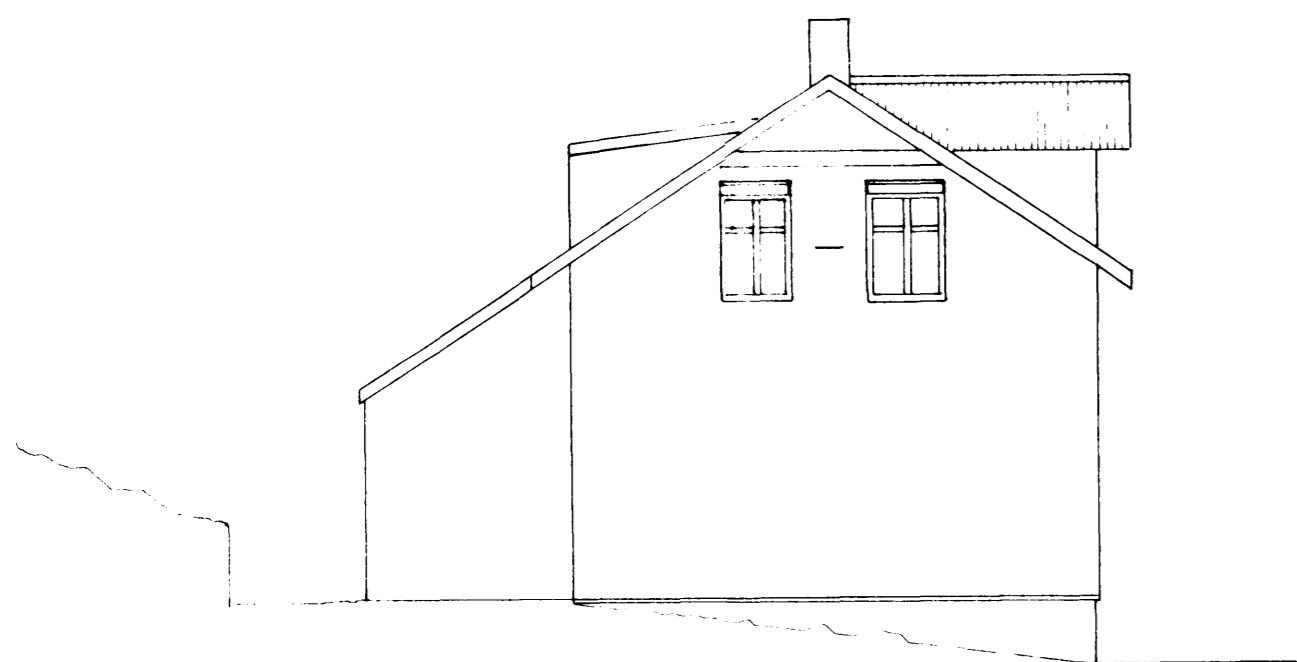


SUÐURHLIÐ EFTIR BREYTINGU.

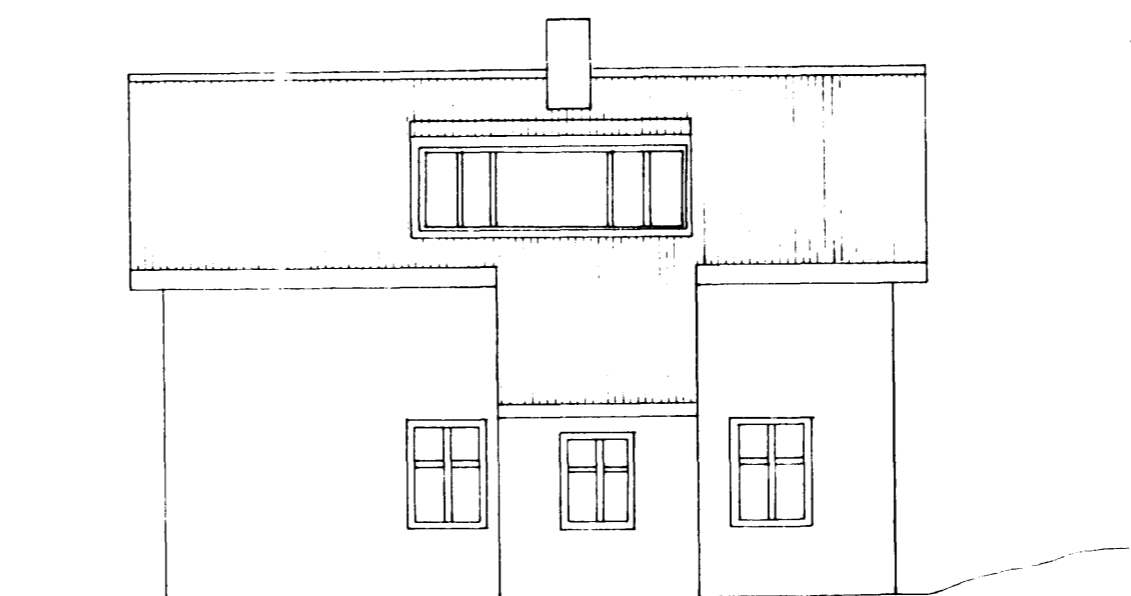

AFSTÖÐUMYND M. 1:500.

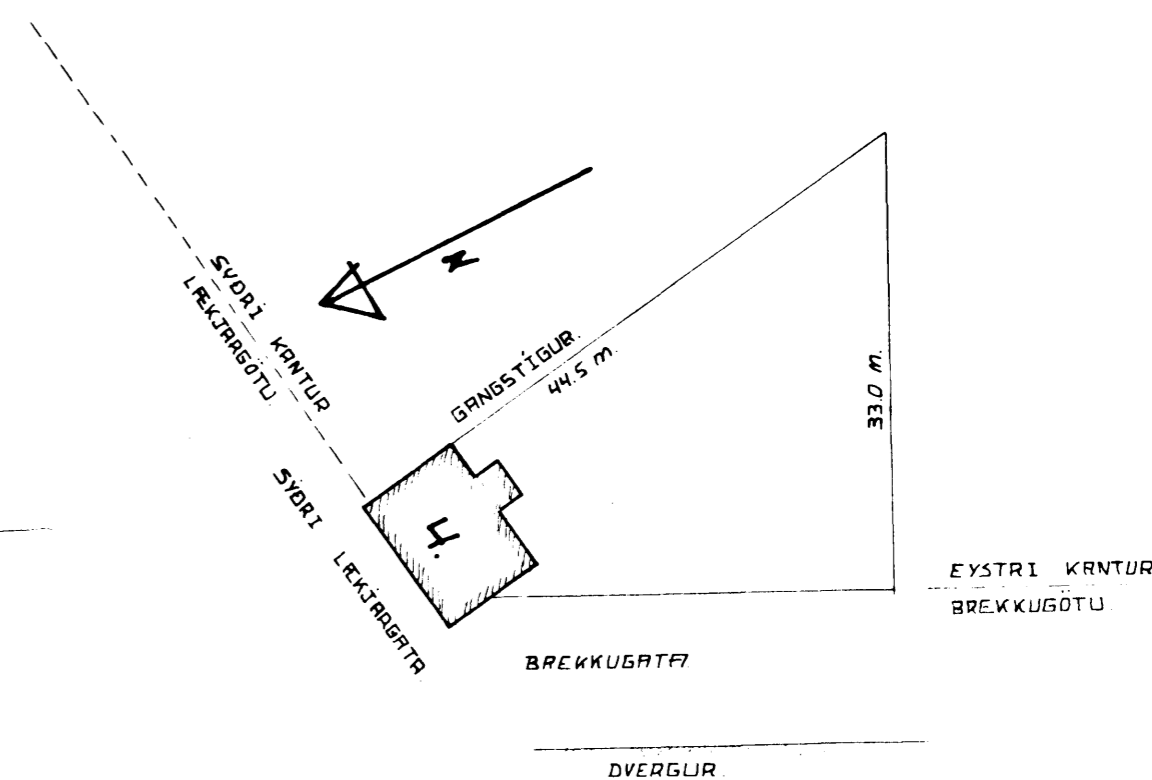

GRUNNMYND RISHÆÐAR.

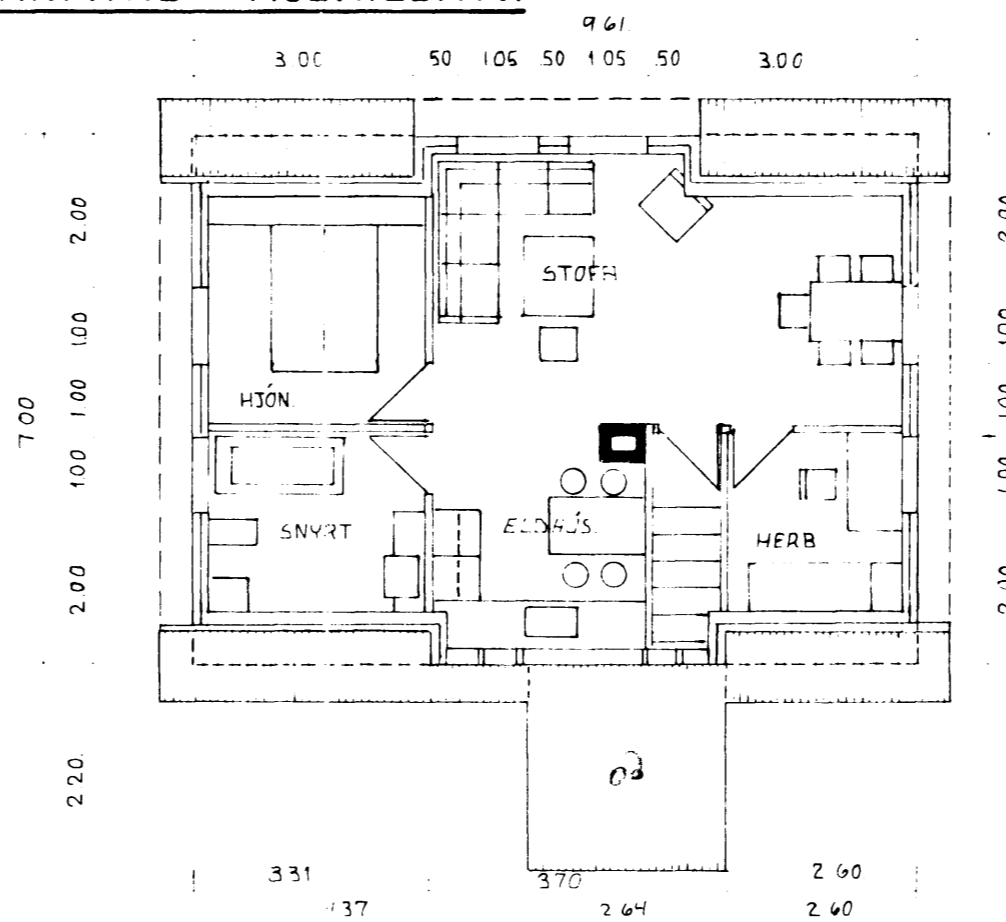

FLATARMÁL	1. HÆÐAR	73.1 M ² .
"	RISHÆÐAR	67.3 M ² .
RÚMMÁL	VAR	495 M ³ .
"	VERÐUR	500 M ³ .
KVARD 1:100.		

		LÆKJARGATA 4.	
		HAFNARFIRÐI	
DAGS.	BR.	BREYTING VARDAR:	SIGN.
<u>BREYTING Á INNRETTINGU RIS- HÆÐAR OG STÆKKUN KVISTS.</u>		TEIKN. <i>Th. Einar Sigurðsson</i> YFIR. <i>Th. Einar Sigurðsson</i> SAMP.	
		SÆVAR GEIRSSON BYGGINGATEKNIFR.	REIKN. DAGS. ág. 1977 DAGS.
		MTFI - SÍMI 44546.	