


Samhelt á fundi byggingar-
nefndar 31.7.1985
BYGGINGARLÖGFRÖNN
Í HAFNARFIRDI
Þorbjörg Þorvaldsson

Fyrir breytingu

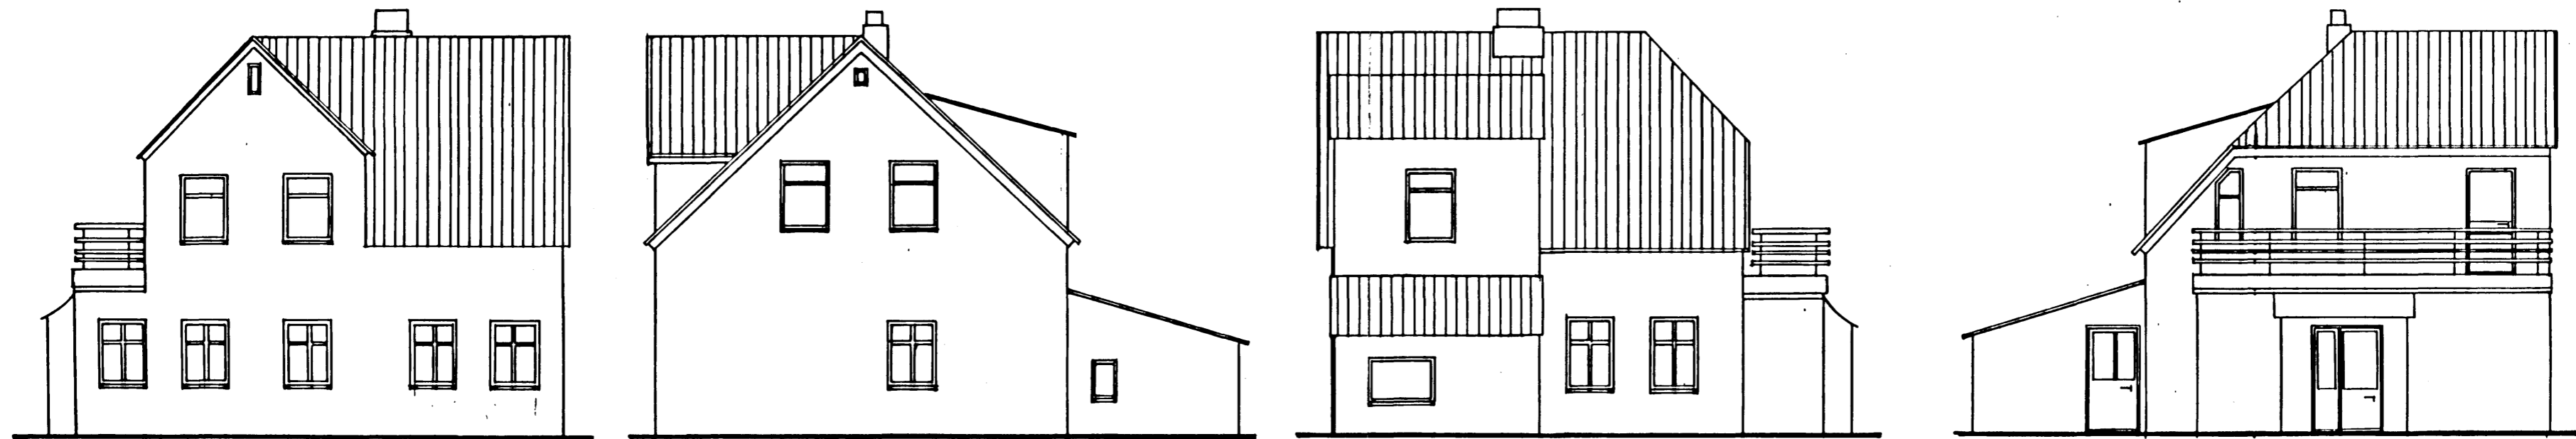


Útlit til suð-vesturs

Útlit til suð-austurs

Útlit til norð-austurs

Útlit til norð-vesturs

Eftir breytingu

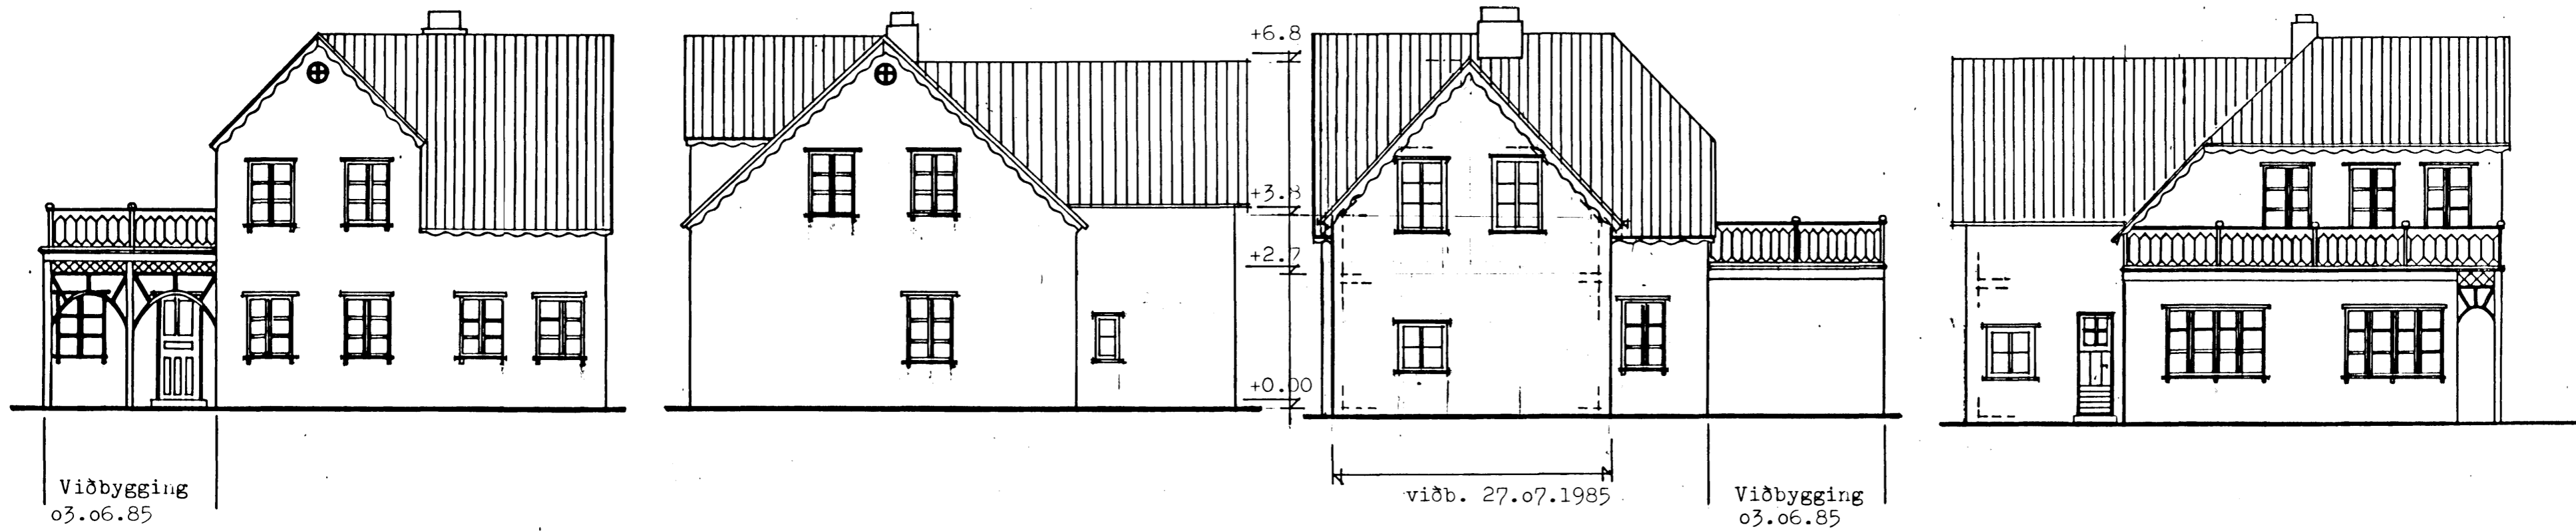

Viðbygging
03.06.85

viðb. 27.07.1985

Viðbygging
03.06.85

Viðbygging til norð-austurs
stækkuð og breytt 27.07.1985/h.

0 2 4 6 8metrar m-1:100

LÆKJARGATA 5

verkhloti: útlit

mkv. 1:100 dags: 3.6.1985

tekn. Kristinn Arnbjörnsson tæknifræð.
yfirf. Sigurbór Adalsteinsson arkitekt/h.

Kristinn Arnbjörnsson