


Samþykkt þann
07 SEPT. 2005
Byggingatvörunn í Hafnarfirði
Fh. Kristján Þórarinnsson
**ÁSKILIÐ,
SJA BOKUN**


Ég Haukelög M Árnadóttir og
Vala B Jóhannsdóttir
samþykki þor framkvæmd
áhrif sem þarf með,
því stíllirði að ég
þeri engum kostnaði.

Haukelög M Árnadóttir
260165-5779.
Vala B Jóhannsdóttir
161071-4129

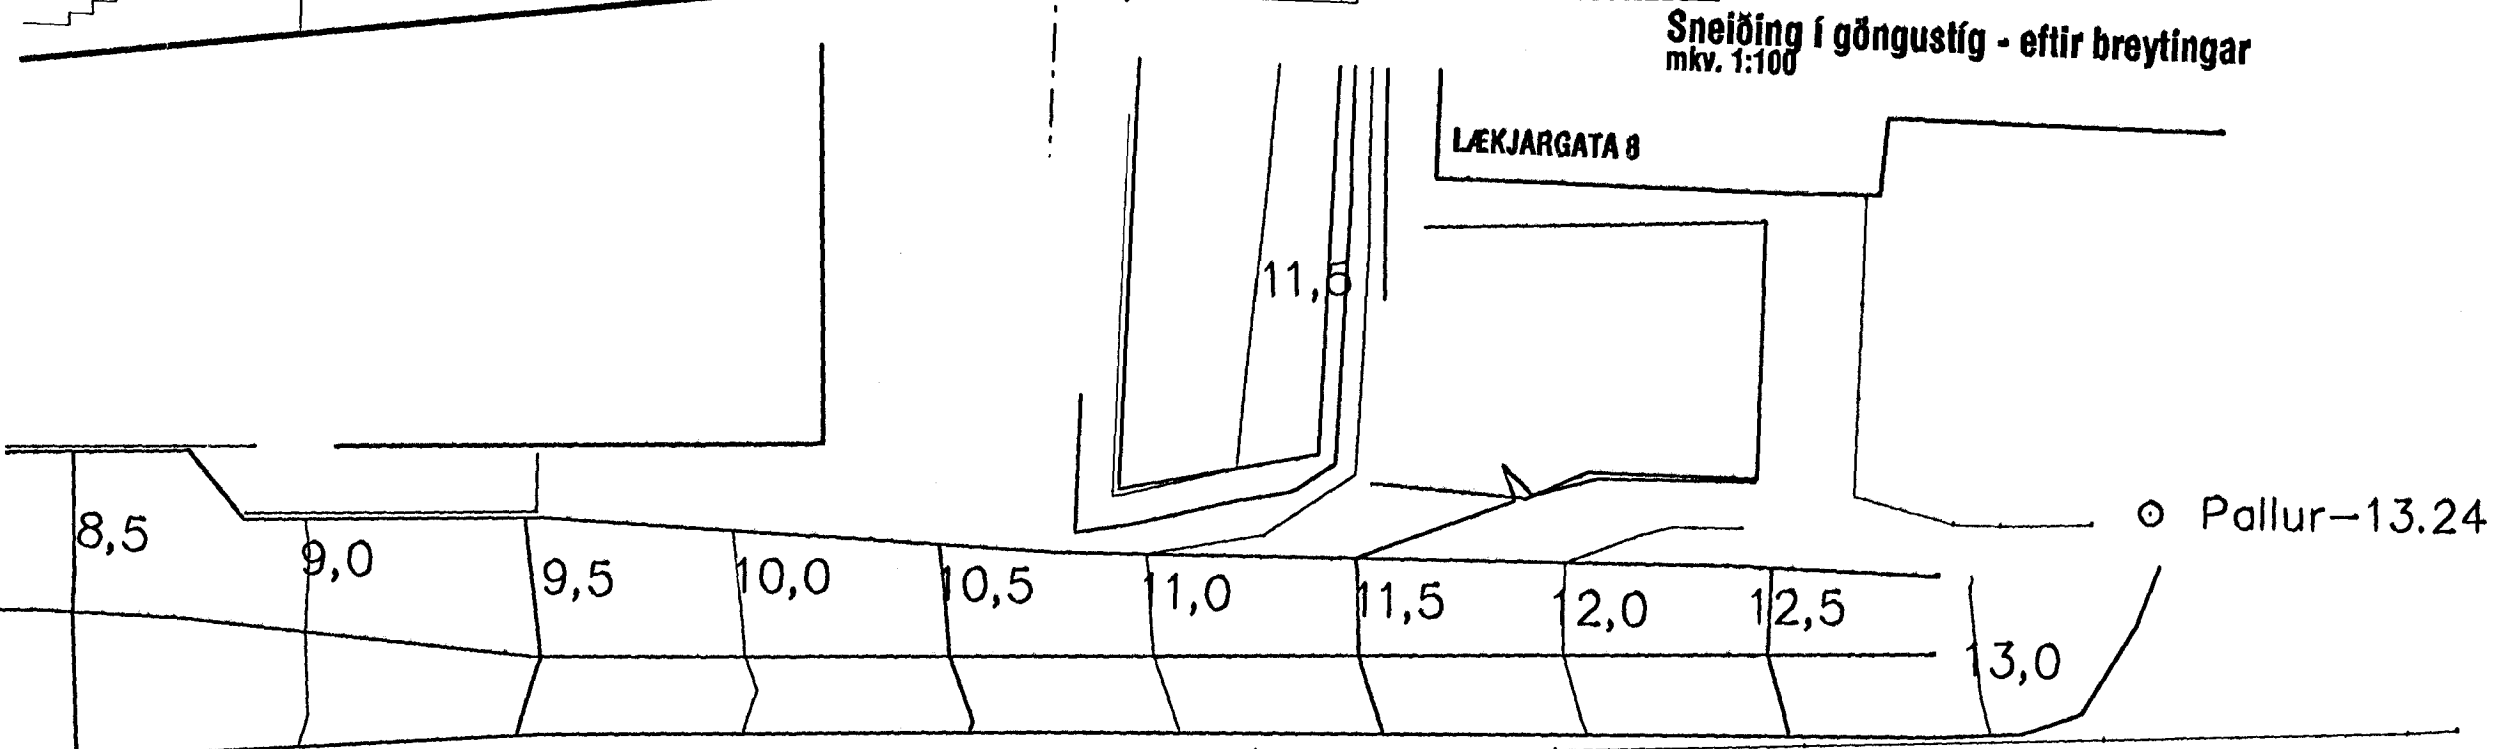

Sneiðing í göngustíg - eftir breytingar
mkv. 1:100

AFSTÖÐUMYND
mkv. 1:500

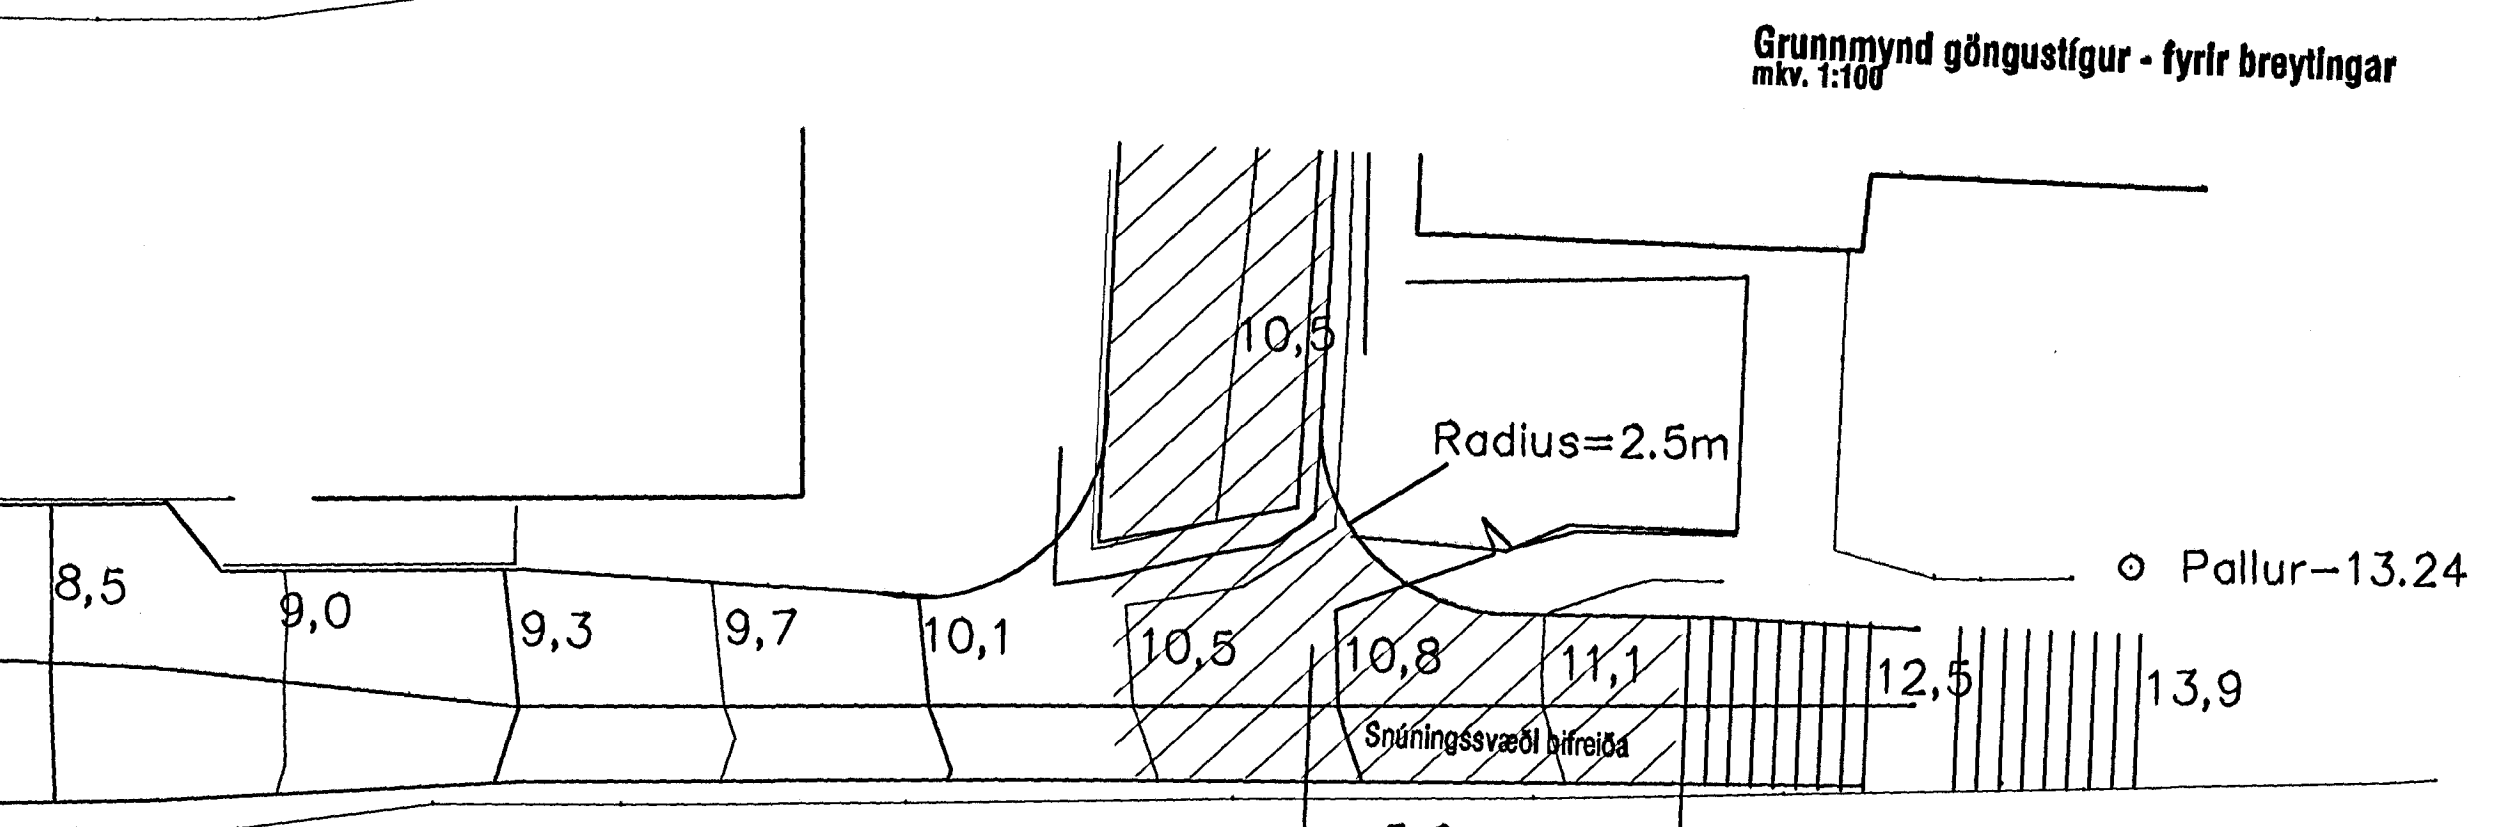

Grunnmynd göngustígur - fyrir breytingar
mkv. 1:100

Grunnmynd göngustígur - eftir breytingar
mkv. 1:100

LÝSING ERINDIS

Fyrirhugaðar breytingar felast í að hæð á lóð fyrir
framan húsið, og göngustígur við húsið lækka um
u.þ.b. 1m til að auðvelda bílaumferð að húsinu, og
gera bílastæði á lóð mögulegt. Í framhaldi af
lækkun lóðarinnar er fyrirhuguð bygging u.þ.b 20m²
bílskýlls (sjá staðsetningu á afstöðumynd og útlit á
sneiðmynd eftir breytingar). Breytingu á göngustíg
er hægt að framkvæma með lítillsháttar breytingu á
tröppum (sjá sneiðmynd og grunnmynd eftir
breytingar). Tröppurnar byrja ofar í brekkunni til að
hægt sé að bakka bíl af stæði við Lækjargötu 8 upp
brekku og aka síðan áfram niður brekkuna. Þetta
atriði eitt og sér eikur umferðaröryggi við
Lækjargötu (hingað til hafa íbúar þurft að leggja í
brekkunni og bakka síðan út á Lækjargötu).

kárjæríksson
arkitektar

KÁRI EIRÍKSSON - kt: 070365-4068
VERKSTÆÐI ARKITEKTA ehf. - kt: 570800-2210 - Gunnarsund 3 - 220 Hf.
Sími: 565 9779 - GSM: 699 0999 - Email: kar@oak.is - www.oak.is

verkefni
Lækjargata 8 - Hafnarfirður
Lækkun hæðarkóta á bílastæði við hús
teikning
Grunnmyndir, afstöðumynd
teikning nr.
**0518
101**
byggingarlýsing
FYRIRSPURN
hannað KE teiknað KE dags. 10.júní2005
mkv. 1:100/500 tölvuskýrá 0518-201.dwg
blásetning
A2 ath! Öll mál eru í millimetrum.
Málið ekkí af teikningum, öll mál áttugstí á staðnum.
Ósamræmi í teikningum skal áttugstí á staðnum.