


Samþykkt á fundi bygginga-
nefndar þ. 5/8. 1979
BYGGINGAFLUTPÖNN
Í HAFNARFIRÐI
Sigurðsson

Ganga skal frá opnu
eldstæði í samráði við
slökkviliðsstjóra

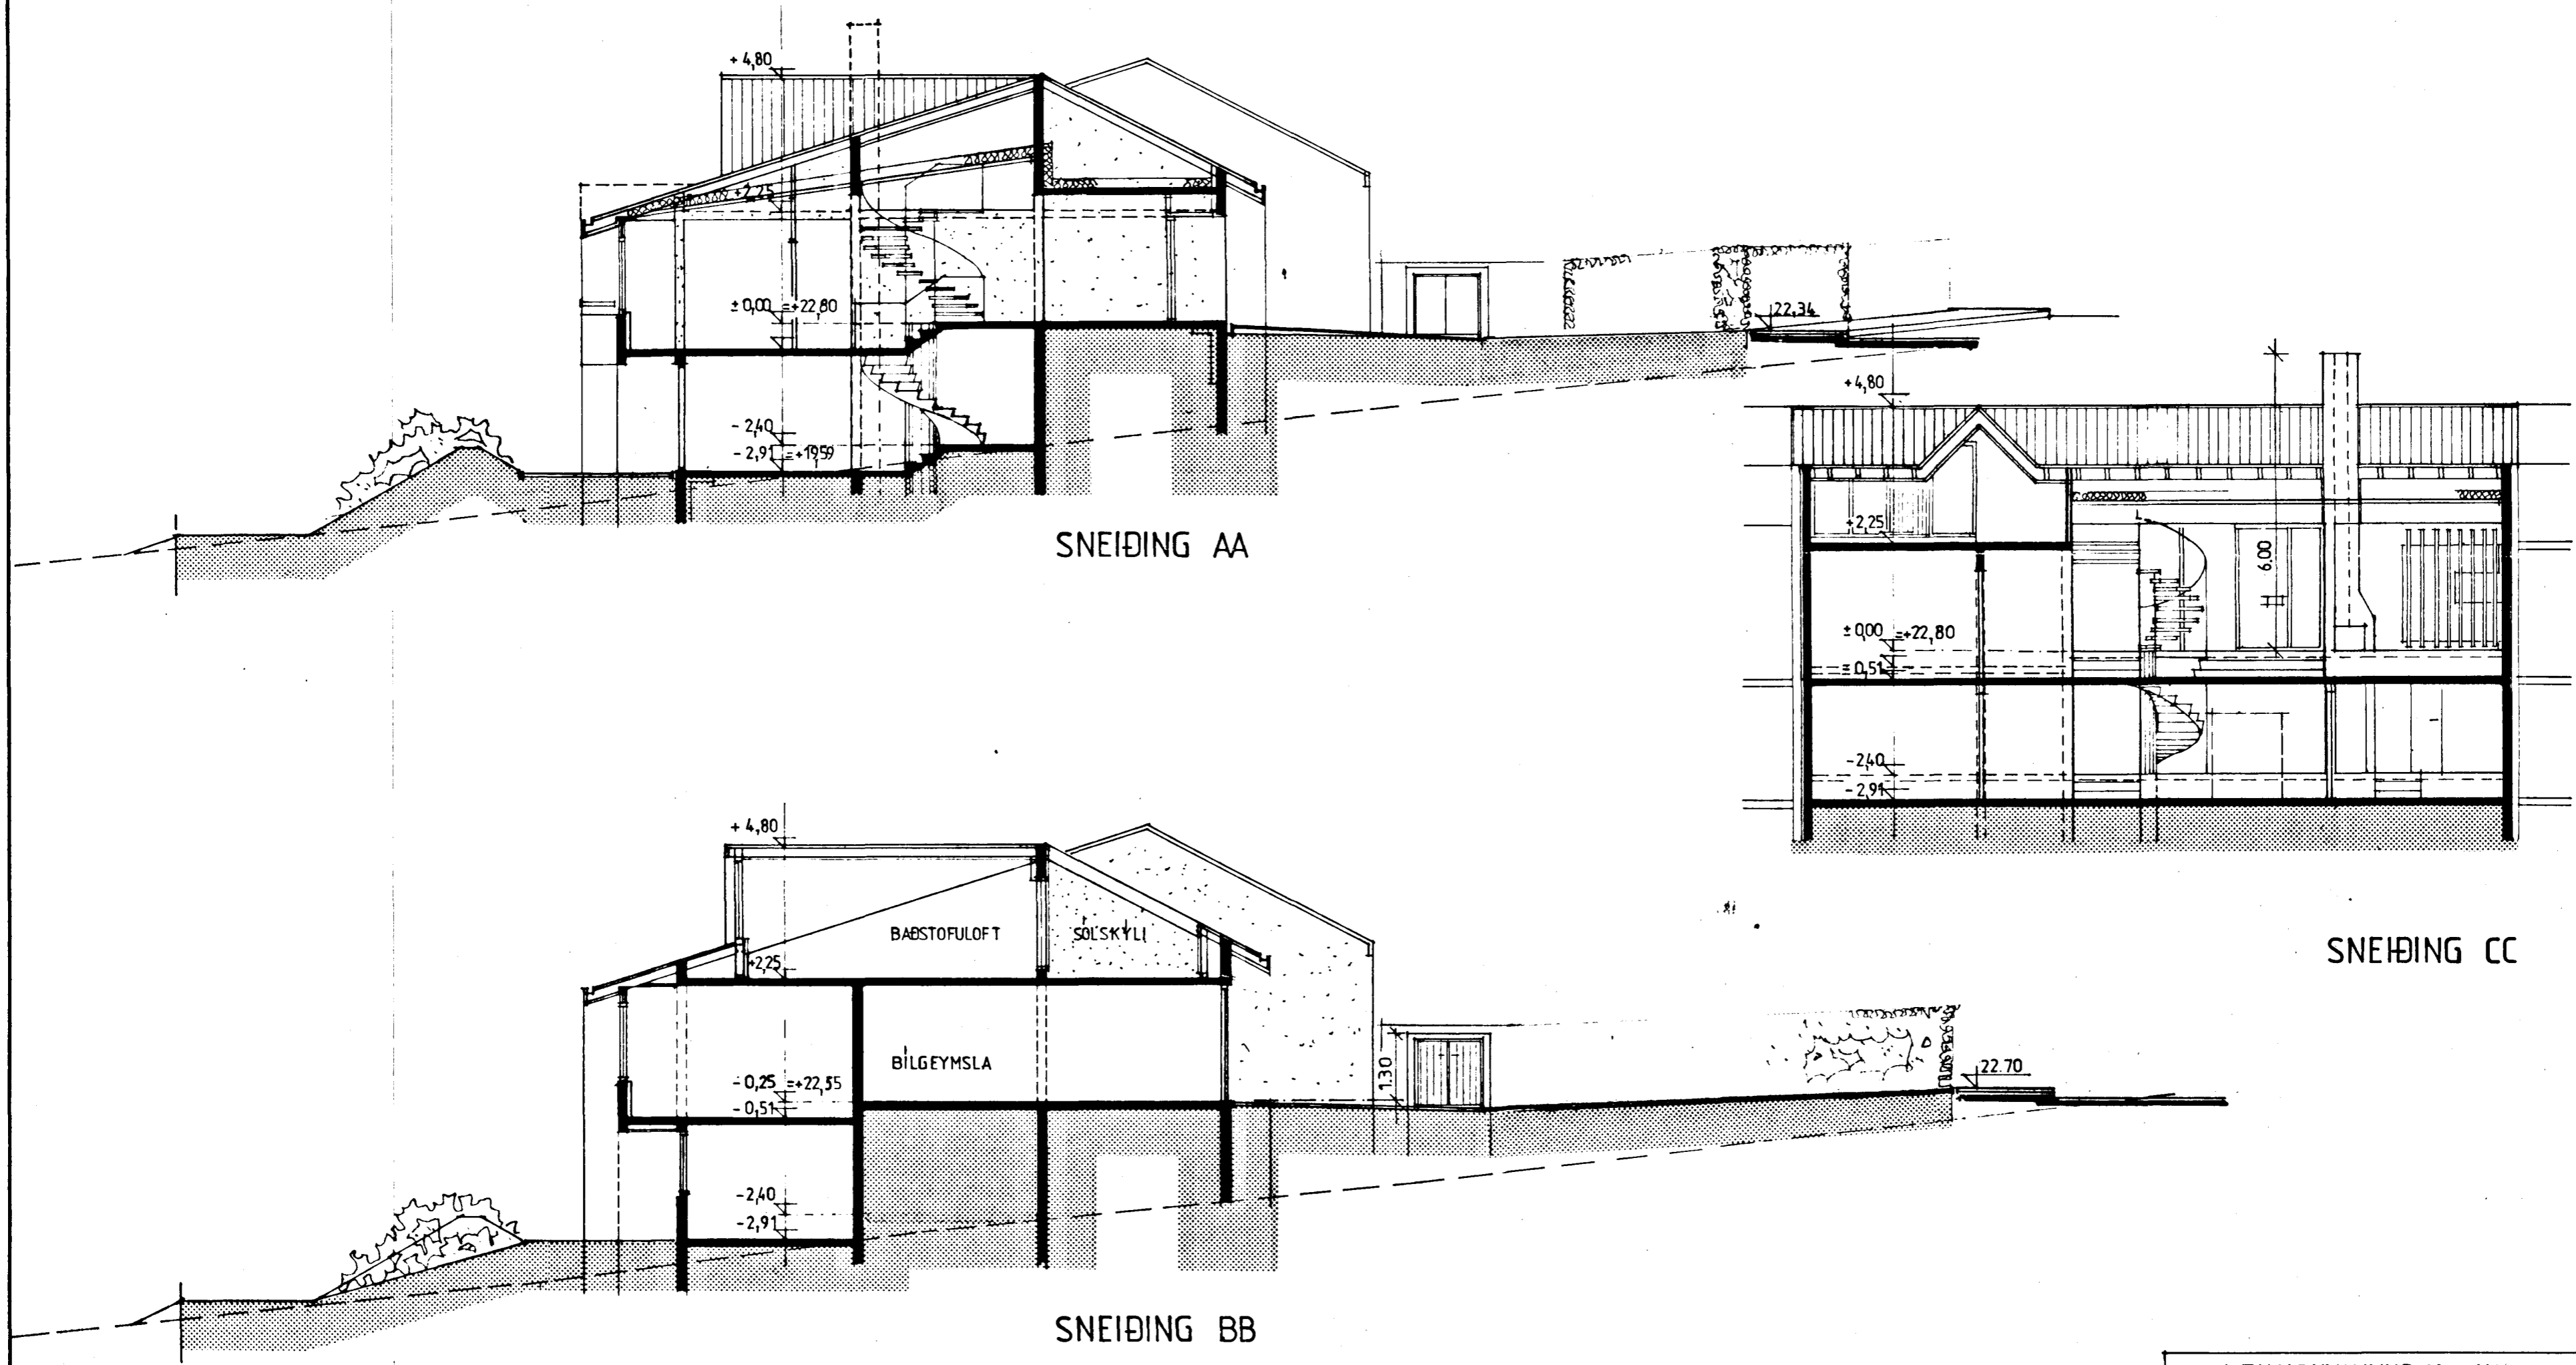

SNEIÐING AA

SNEIÐING CC

SNEIÐING BB

02-09-1979

Sigurður Aðalsteinnsson

LÆKJARHVAMMUR 11 HAFNARFIRÐI	
SNEIÐINGAR	M-1:100
	BLAÐ 2
SIGURÐOR AÐALSTEINSSON ARKITEKT FAI	