



JARÞVATNSLÖGN ER GERÐ ÚR 'OPÖKKUÐUM OG HALFPÖKKUÐUM STEINPIPUM. FYLLA SKAL AÐ JARÞVATNSLÖGN MED GRÖFUM SANDI EÐA MÖL.

SKOLPLÖGN SKAL GERÐ ÚR 100 MM PVC PLASTRÖRUM.

MERKINGAR OG TÁKN

- SKOLPLÖGN
- - - JARÞVATNSLÖGN 'OPÖKKUÐ
- - - " " HALFPÖKKUÐ
- - - " " PÖKKUÐ
- BI SKOLSKÁL (BIDET)
- BK BÆÐKER
- EV ELDHÚSVASKUR
- GN GÖLFNIÐURFALL
- HL HANDLAUG
- HP HÁPUNKTUR JARÞVATNSLAGAVAR
- HRB HREINSIBRUNNUR
- SV SKOLVASKUR
- ÞV ÞVOTTAVÆL
- VS VATNSSALERMI
- ÞN ÞAKNIÐURFALL
- SN SVANANIÐURFALL
- FP FALLPIPA
- HV HITAVEITUVATN FRÆRENNSLI
- SB STURTUBOTN

FRÆRENNSLISLAGNIR SKULLU VERA 'I SAMRÆMI VIÐ STAÐAL IST 65 OG EÐNI OG FRÁGANÐUR HADUR SAMÞYKKI BYGGINGARYFIRVALDA

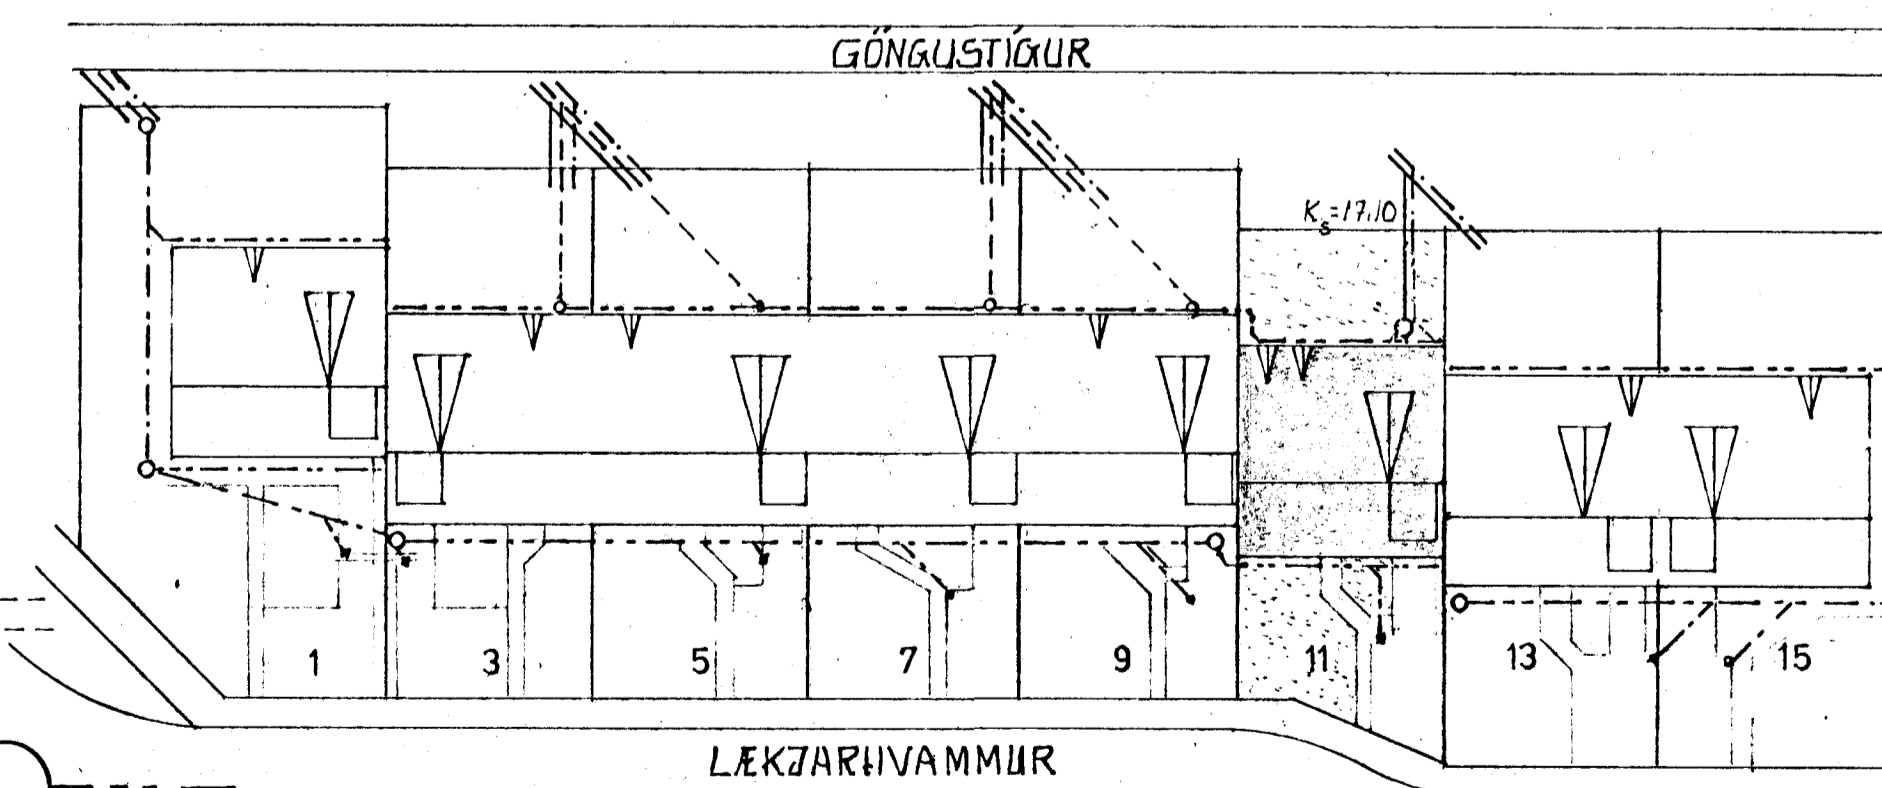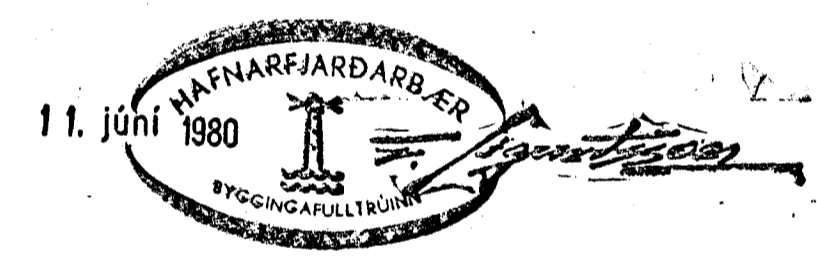

AFSTÖÐUMYND M 1:500  
*Gunnar Ingi Ragnarsson*  
 BREYTT 1 MAI 1980

LEKJARHVAMMUR 11	HAFNARFIRÐI	VERKUR. 1.
FRÆRENNSLISLAGNIR 'I GRUNNI		M 1:50
		M 1:500
GUNNAR INGI RAGNARSSON	FVFI	LO
LAUFASVEGI 54 REYKJAVÍK	S.1690B	OKT 1977