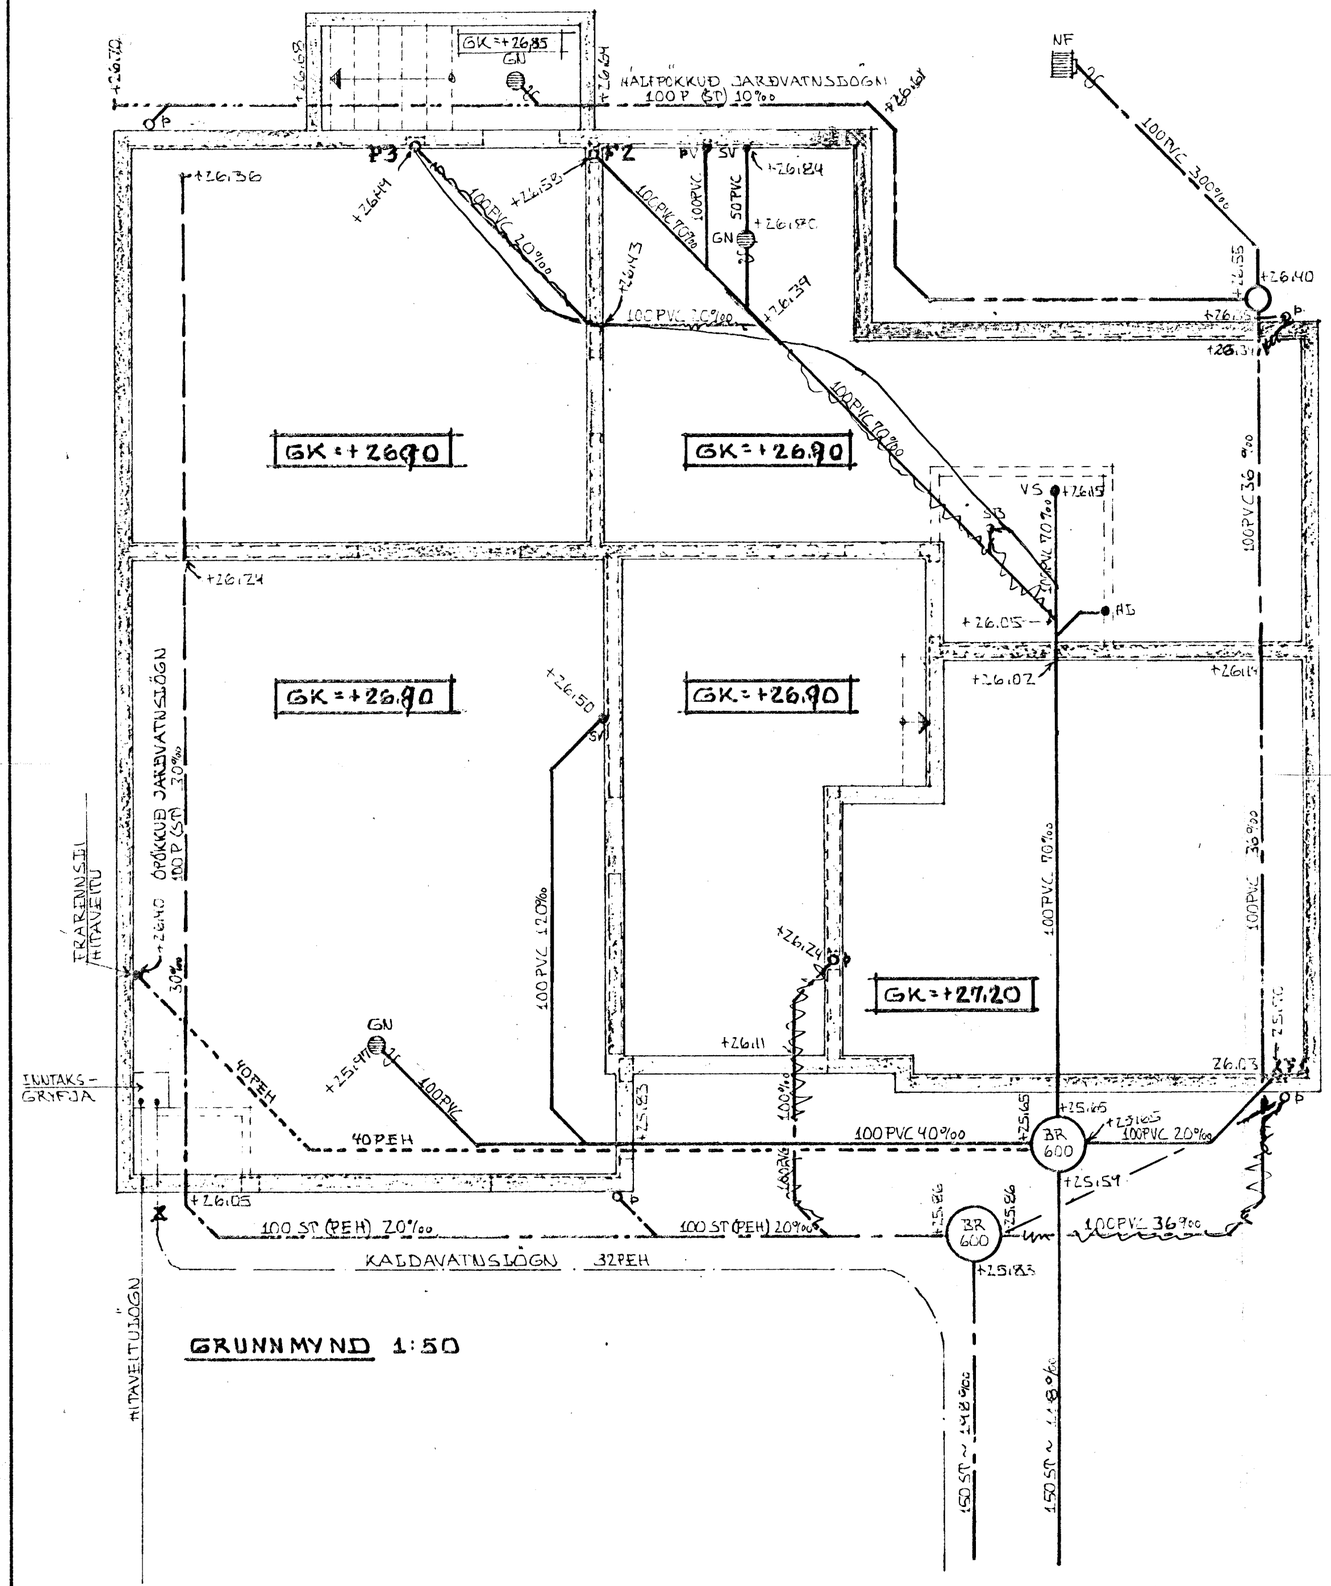

GRUNNMYND 1:50

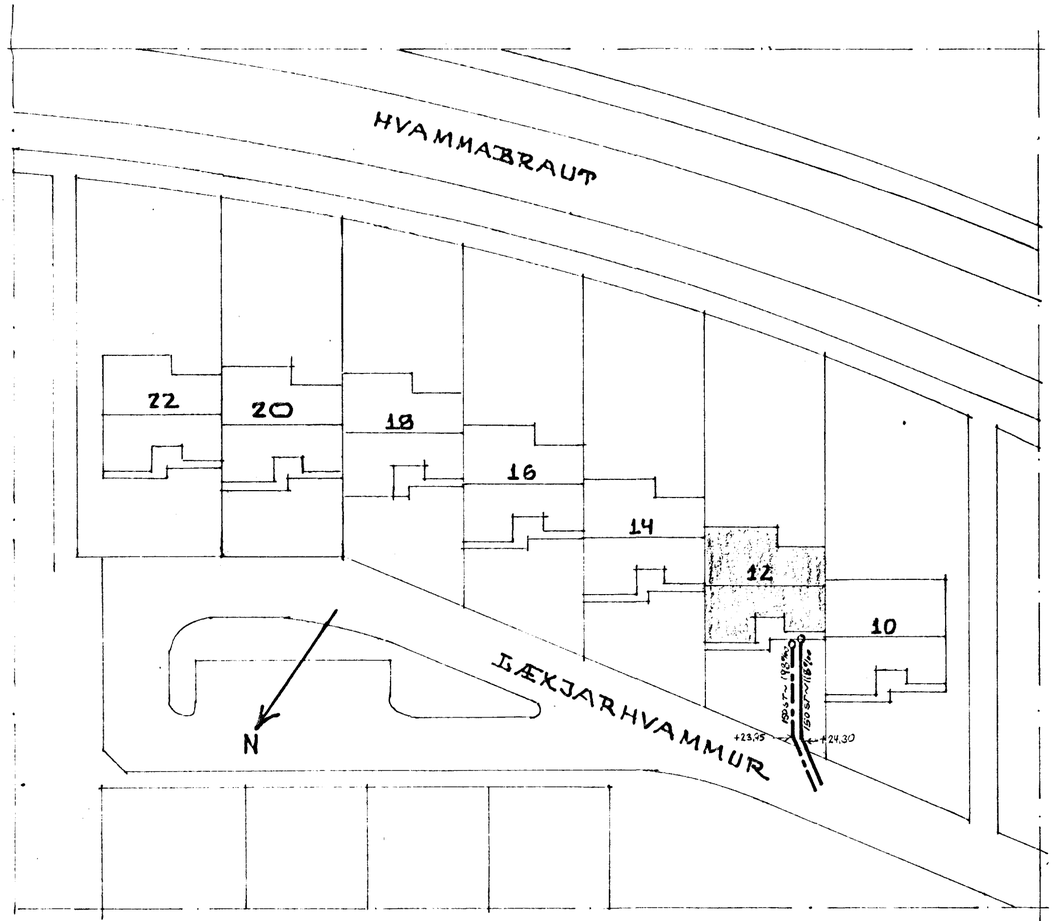

AFSTÖÐUMYND 1:500

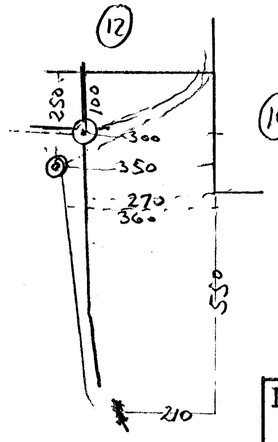

3. des. HAFNARFJARÐARKAUPSTAÐUR BYGGINGAFULLTRÚINN

SKÝRINGAR:

SKÝRINGAR TÁKNA Á GRUNNMYND SJÁ ÍST 64.
EFNI OG FRÁGANGUR LAGNA SÉ SKV. ÍST 65 OG GILDANDI REGLUGERÐUM.

HÆÐATÖLUR ERU GEFNAR UPP FYRIR BOTN PÍPU VIÐ GREININGAR, BRÚN UNDIRSTÖÐU OG Í BEYGJU UNDIR STÚTUM UPP ÚR PLÖTU.
HÆÐATÖLUR ERU Í M, LAGNASTÆRÐIR Í MM.

LÆKJARHVAMMUR 12, HAFNARFIRÐI.	DAGS. 14-11-79
	HANNAÐ KS
FRÁRENNSLISLAGNIR Í GRUNNI	TEIKNAÐ KS
	VERK NR. 7905 - 02
MÆLIKVARÐI: 1:500, 1:50	TEIKN NR. -01
KRISTJÁN STEPÁNSSON TÆKNIFRÆÐINGUR F.T.F.Í. MIÐVANGI 12, HAFNARFIRÐI SÍMI 52708	