



Samþykkt á fundi bygginga-  
nefndar þ. 5/9 1979  
BYGGINGAFULLTRÚINN  
Í HAFNARFIRÐI  
*F. Gunnarsson*


Ganga skal frá öðru  
eldstæði í samráði við  
slökkviliðssliðara

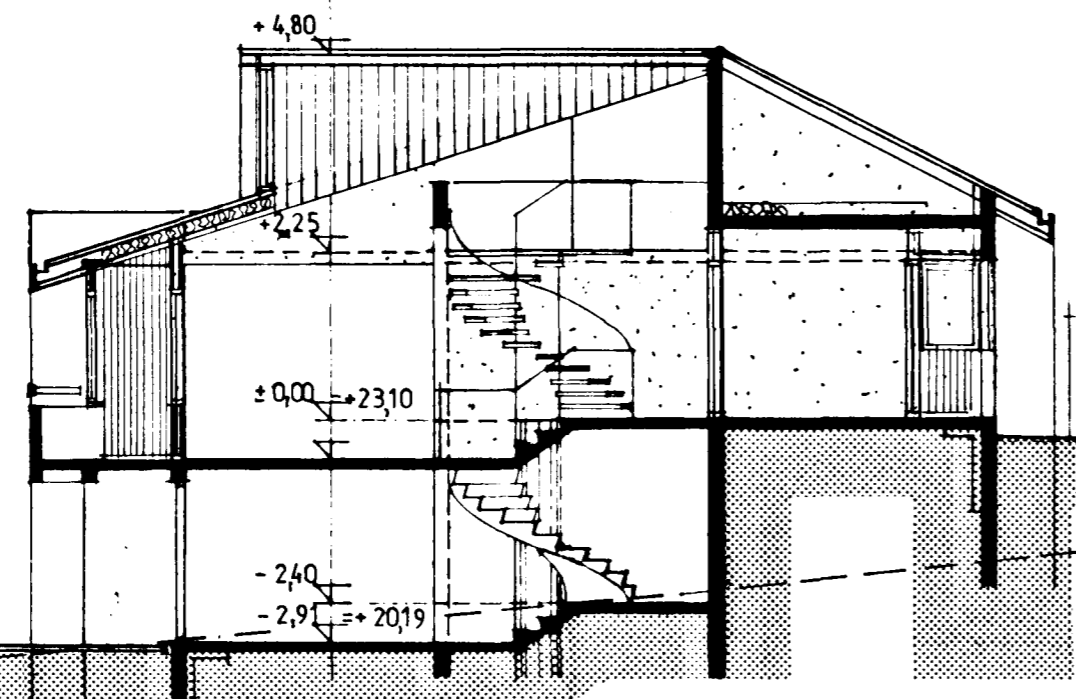

SNEIÐING AA

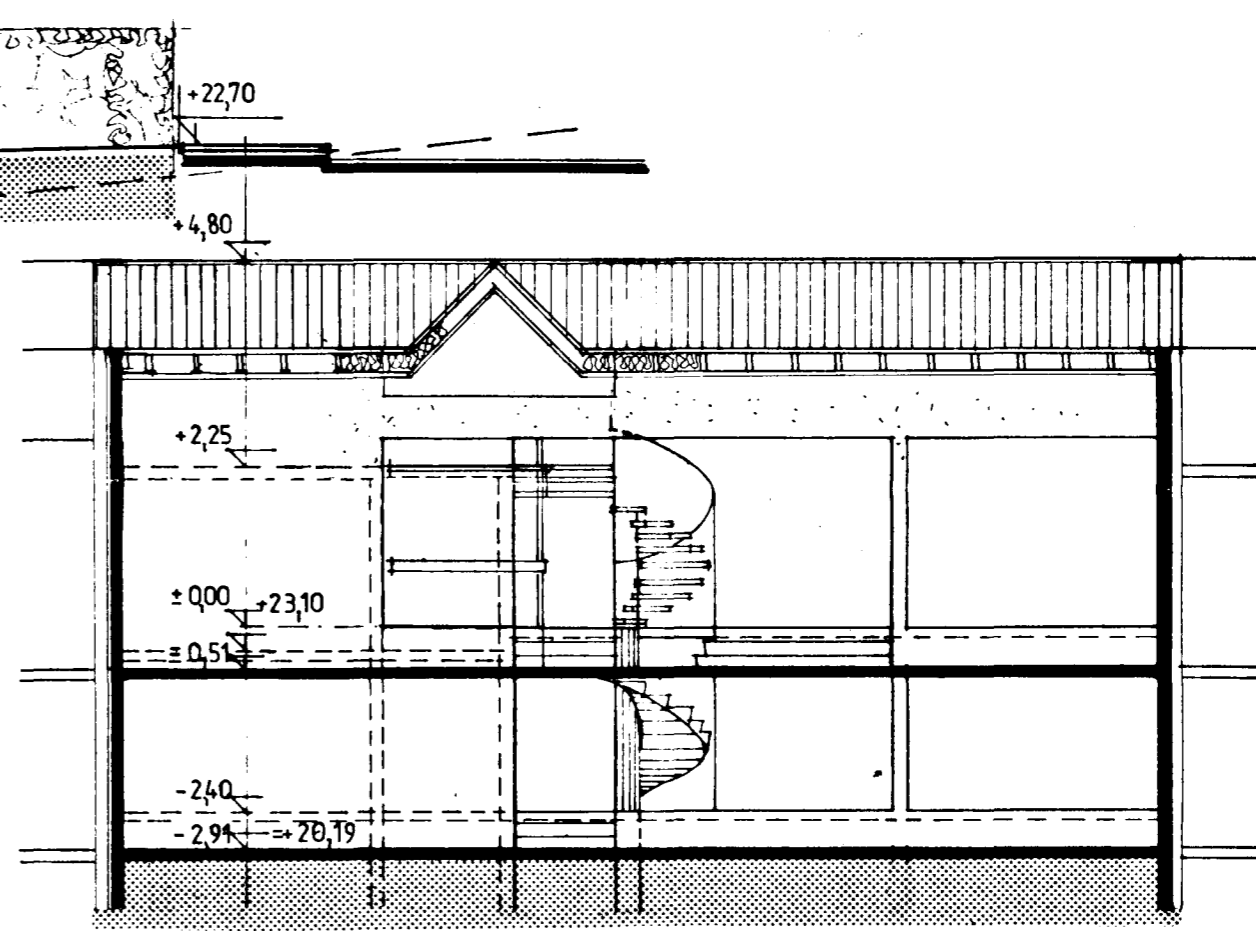

SNEIÐING CC

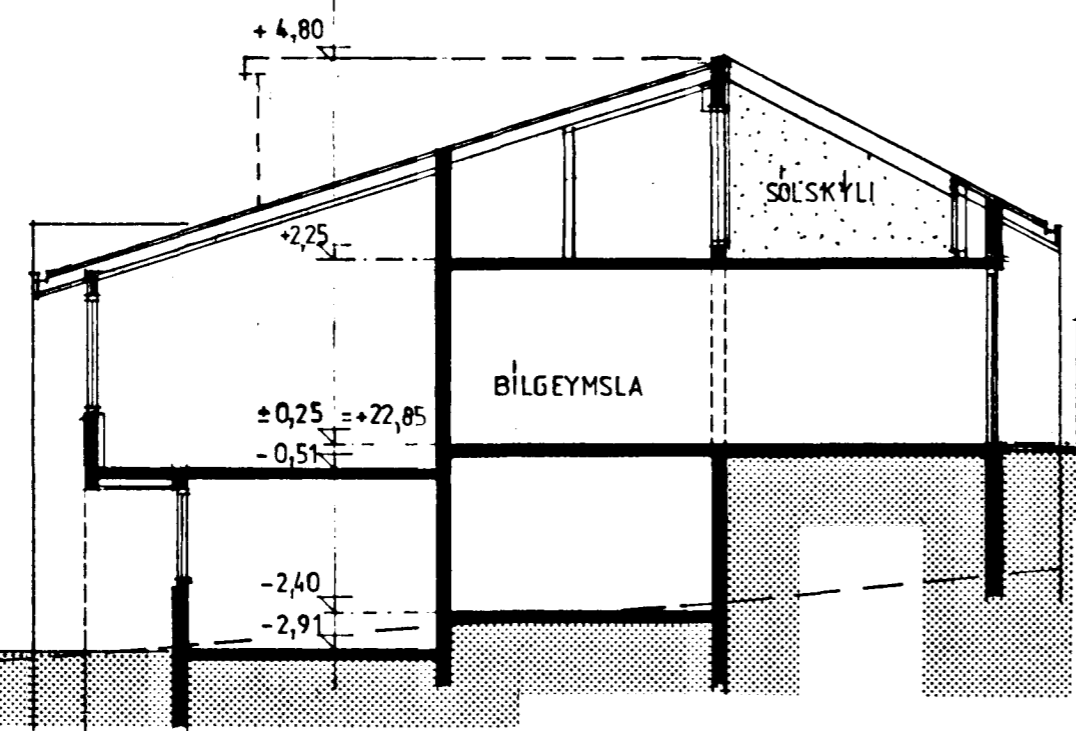

SNEIÐING BB

02.09.1979

*Sigurður Aðalsteinsson*

LÆKJARHVAMMUR 13 HAFNARFIRÐI	
SNEIÐINGAR	M-1:100
	BLAÐ 2
SIGURÐUR AÐALSTEINSSON ARKITEKT FAI	