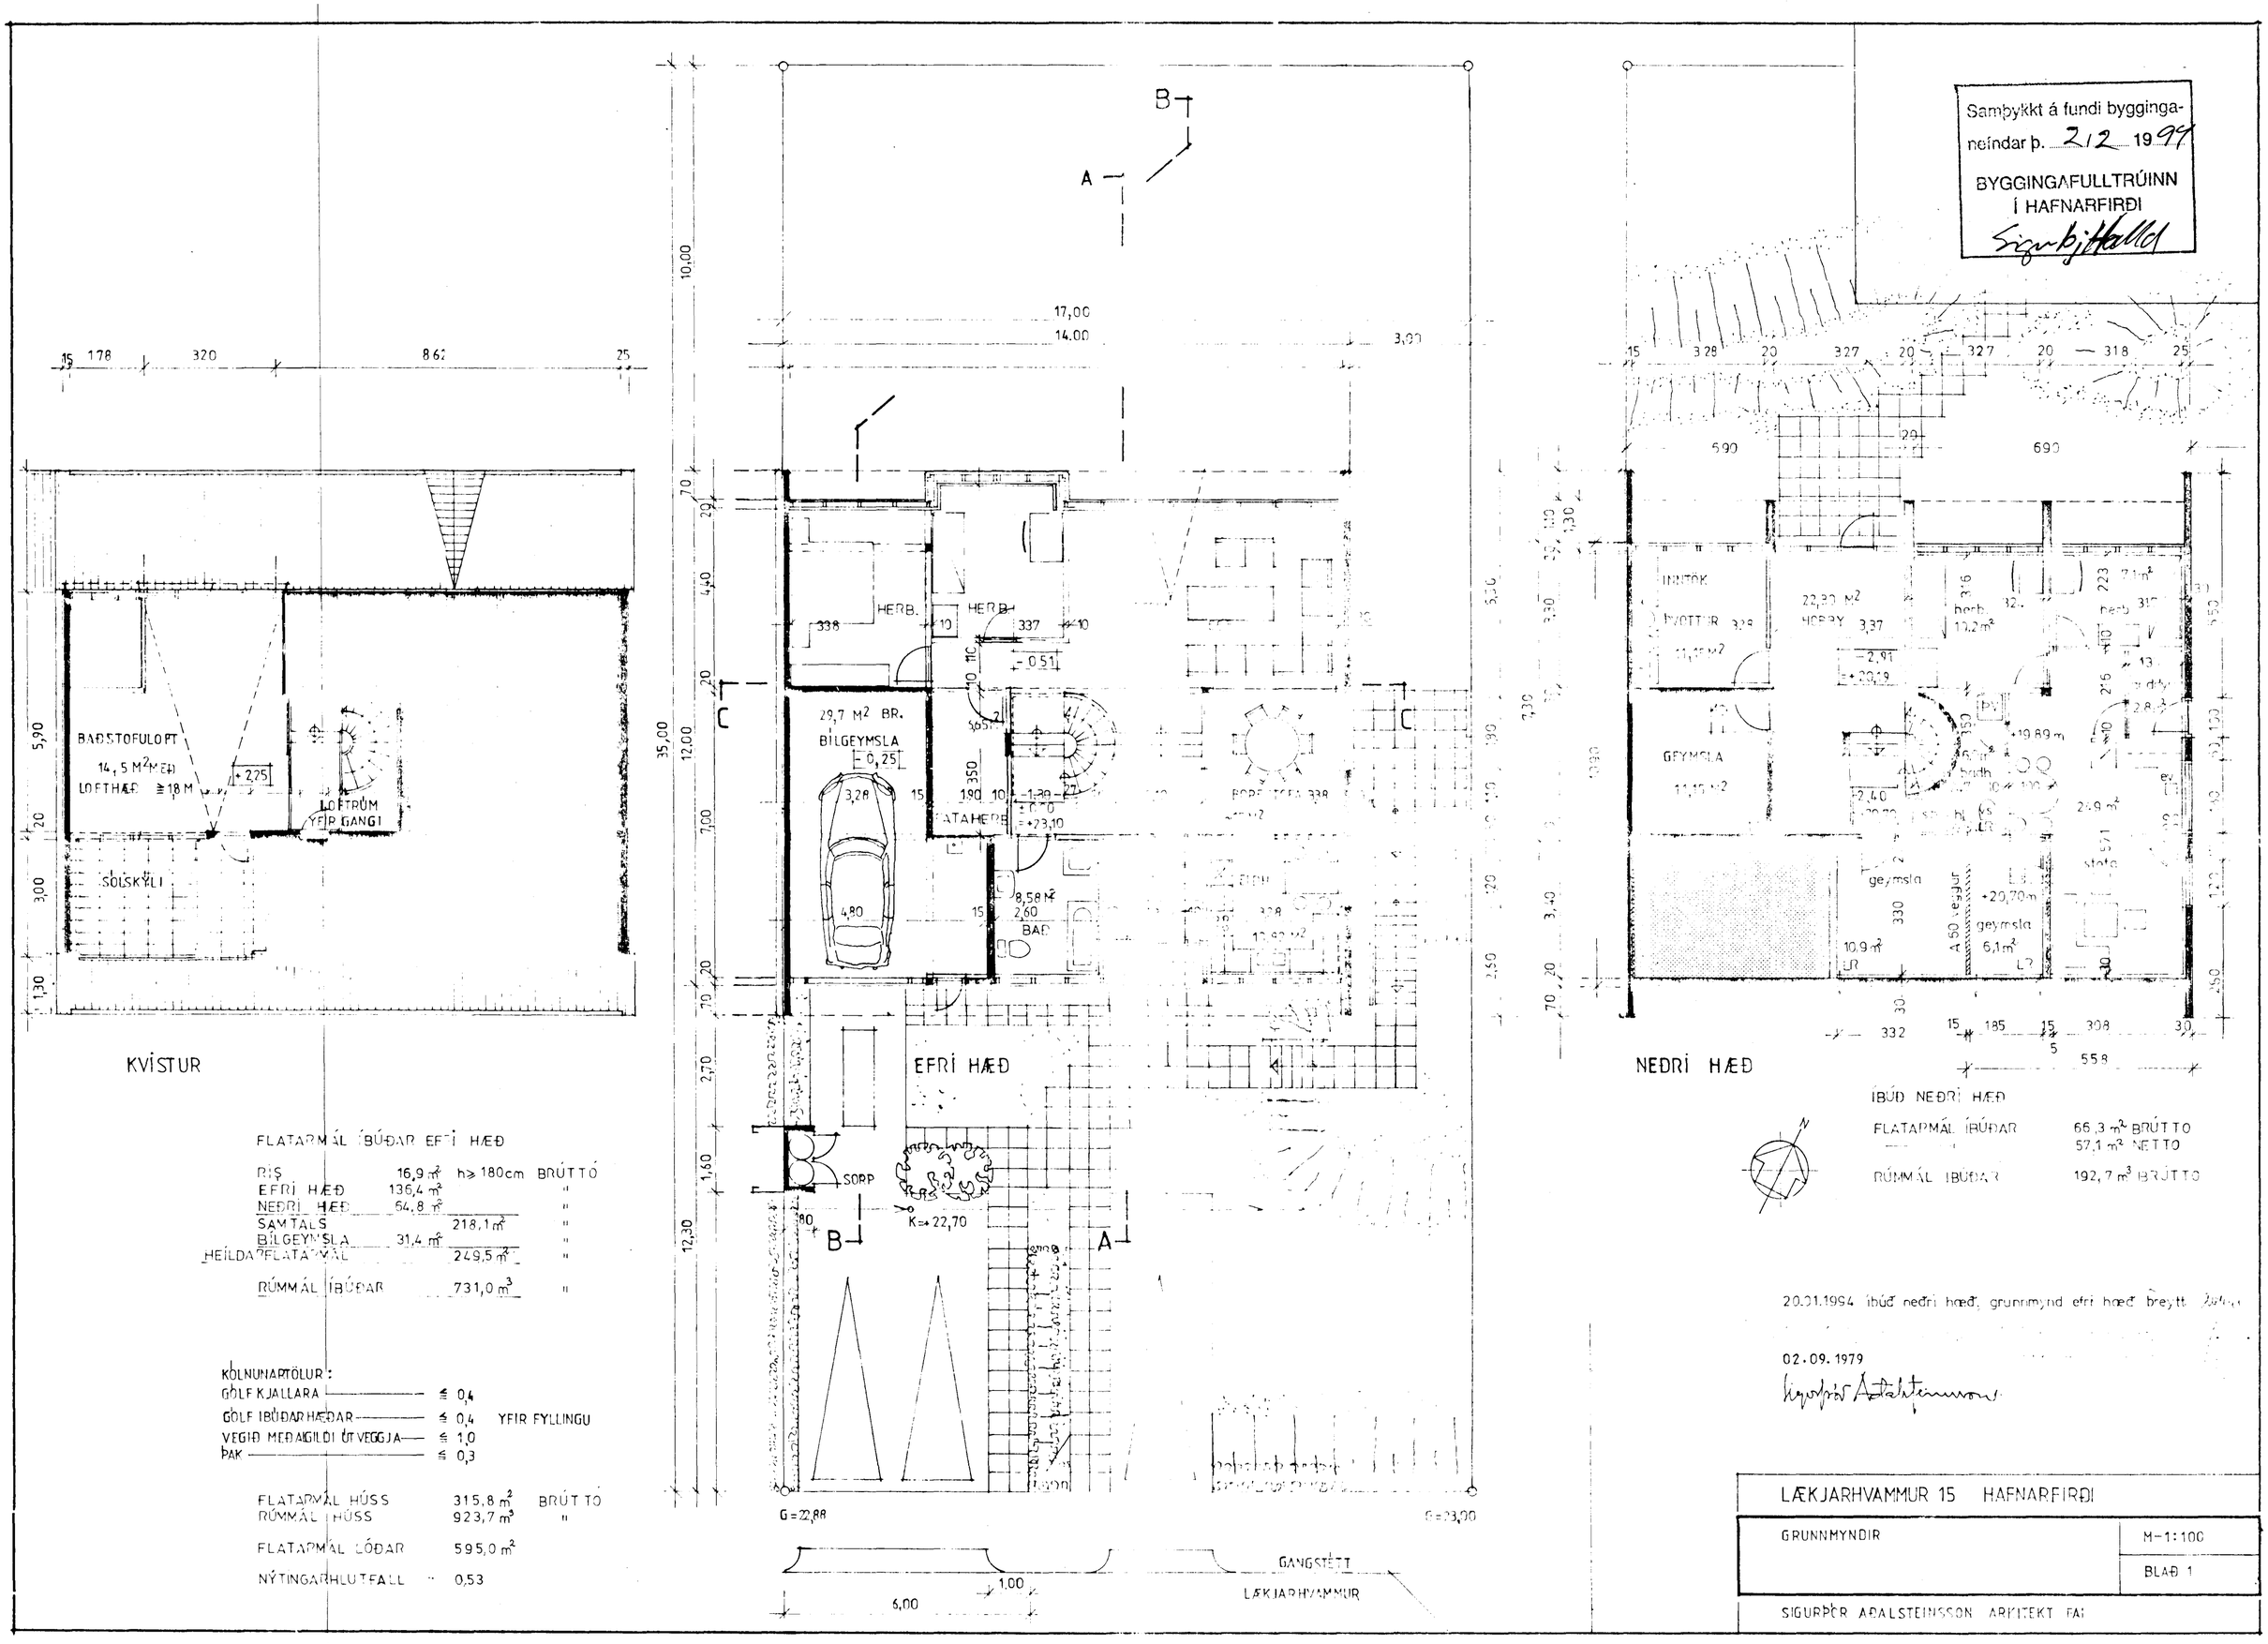

FLATARMÁL ÍBÚÐAR EFRI HÆÐ

RÍS	16,9 m²	h≥ 180cm	BRÚTTÓ
EFRI HÆÐ	136,4 m²		"
NEÐRI HÆÐ	64,8 m²		"
SAMTALS		218,1 m²	"
BÍLGEYMSLA	31,4 m²		"
HEÍLDARFLATARMÁL		249,5 m²	"
RÚMMÁL ÍBÚÐAR		731,0 m³	"

KÓLNUNARTÖLUR:

GÓLF KJALLARA	≤ 0,4	
GÓLF ÍBÚÐAR HÆÐAR	≤ 0,4	YFIR FYLLINGU
VEGIÐ MEÐALGILDI ÚTVEGGJA	≤ 1,0	
ÞAK	≤ 0,3	

FLATARMÁL HÚSS	315,8 m²	BRÚTTÓ
RÚMMÁL HÚSS	923,7 m³	"
FLATARMÁL LÓÐAR	595,0 m²	
NÝTINGARHLUTFALL	0,53	