


JARÞVATNSLÖGN ER GERÐ ÚR 'OPÖKKUÐUM OG HALFPÖKKUÐUM STEINPIÐUM. FYLLA SKAL AÐ JARÞVATNSLÖGN MED GRÖFUM SANDI EÐA MÖL.

SKOLPLÖGN SKAL GERÐ ÚR 100 MM PVC PLASTRÖRUM.


MERKINGAR OG TÄKN

- SKOLPLÖGN
- - - - JARÞVATNSLÖGN 'OPÖKKUÐ
- - - - " " HALFPÖKKUÐ
- - - - " " PÖKKUÐ
- BI SKOLSKÄL (BIDET)
- BK BÄÐKER
- EV ELDHÚSVASKUR
- GN GÖLFNIDURFALL
- HL HANDLAUG
- HP HÄPUNKTUR JARÞVATNSLAGNAR
- HRB HREINSIBRUNNUR
- SV SKOLVASKUR
- PV ÞVOTTAVÆL
- VS VATNSSALERNI
- PN ÞAKNIDURFALL
- SN SVALANIDURFALL
- FP FALLPIPA
- HV HITAVEITUVATN FRÄRENNSLI
- SB STURTUBOTN

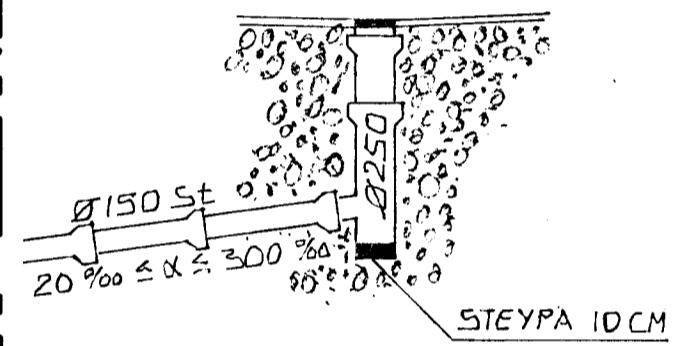

MIDURFALL 'I
HEIMREIÐ M 1:50

FRÄRENNSLISLAGNIR SKULU VERA 'I SAMRÆMI VIÐ STAÐAL IST 65 OG EFNÍ OG FRÁGANGUR HÄÐUR SAMÞYKKI BYGGINGARYFIRVALDA

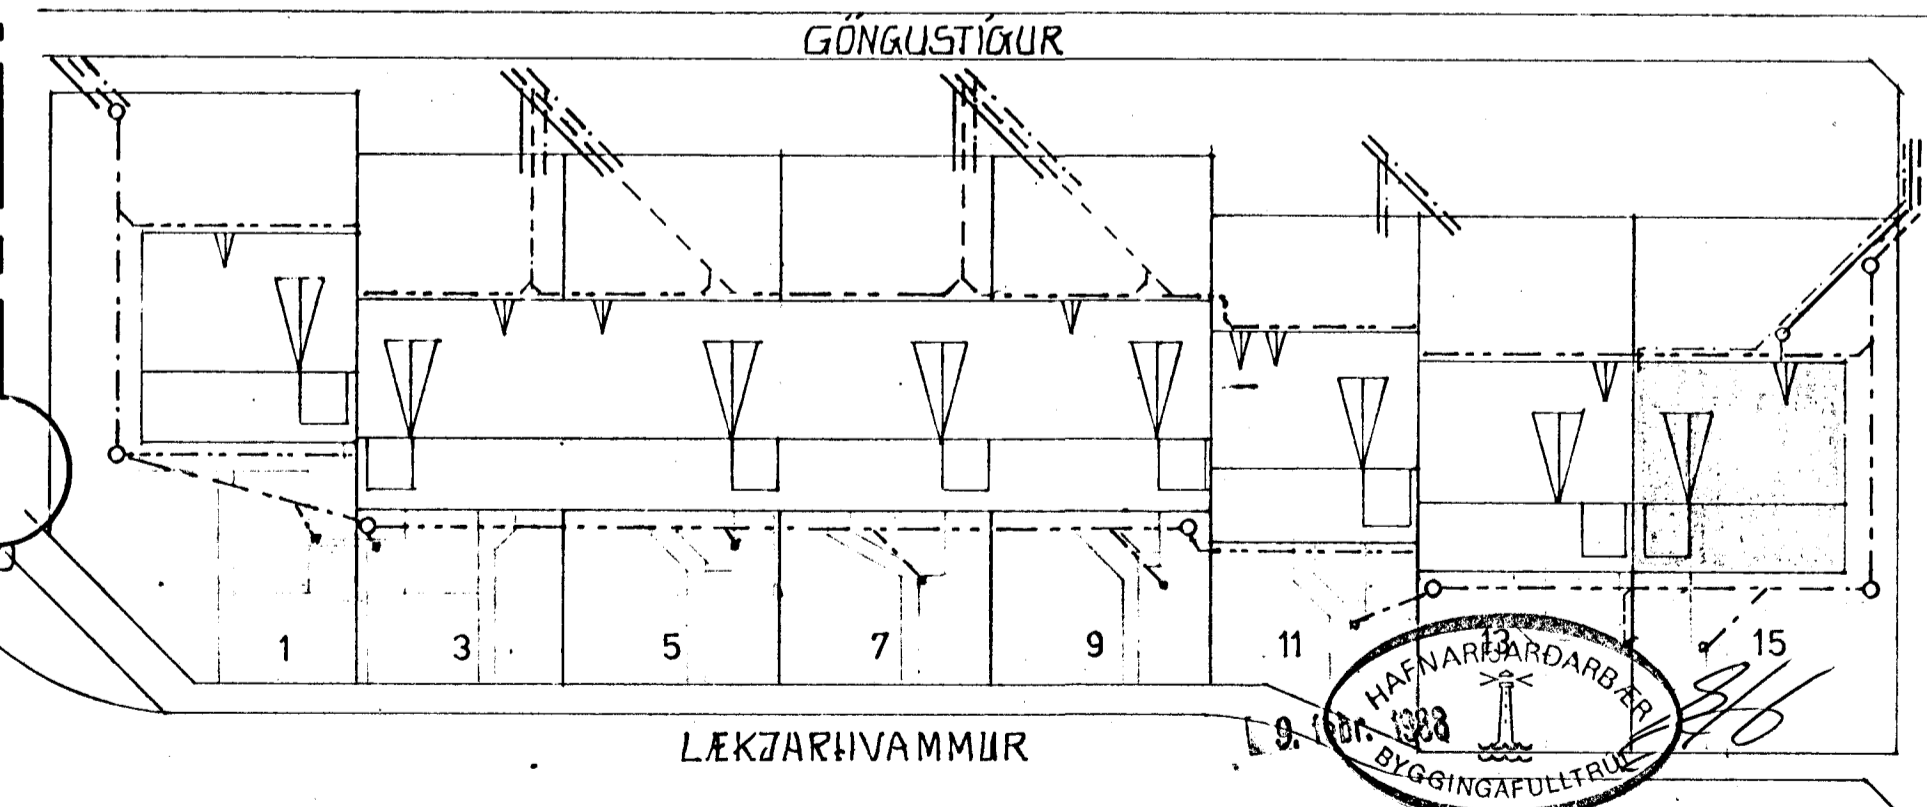

AFSTÖÐUMYND M 1:500
BADHERB. BREYTT JAN. 1988.

Gunnar Ingi Ragnarsson

LEKJARHVAMMUR 15	HAFNARFIRÐI	VERKNR. 1.17
FRÄRENNSLISLAGNIR 'I GRUNNI		M 1:50
		M 1:500
GUNNAR INGI RAGNARSSON	FVF1	L 01
LAUFÁSVEGI 54 REYKJAVÍK S.1690B		APRIL 1980
LAUFÁSVEGI 36, REYKJAVÍK S.14060		