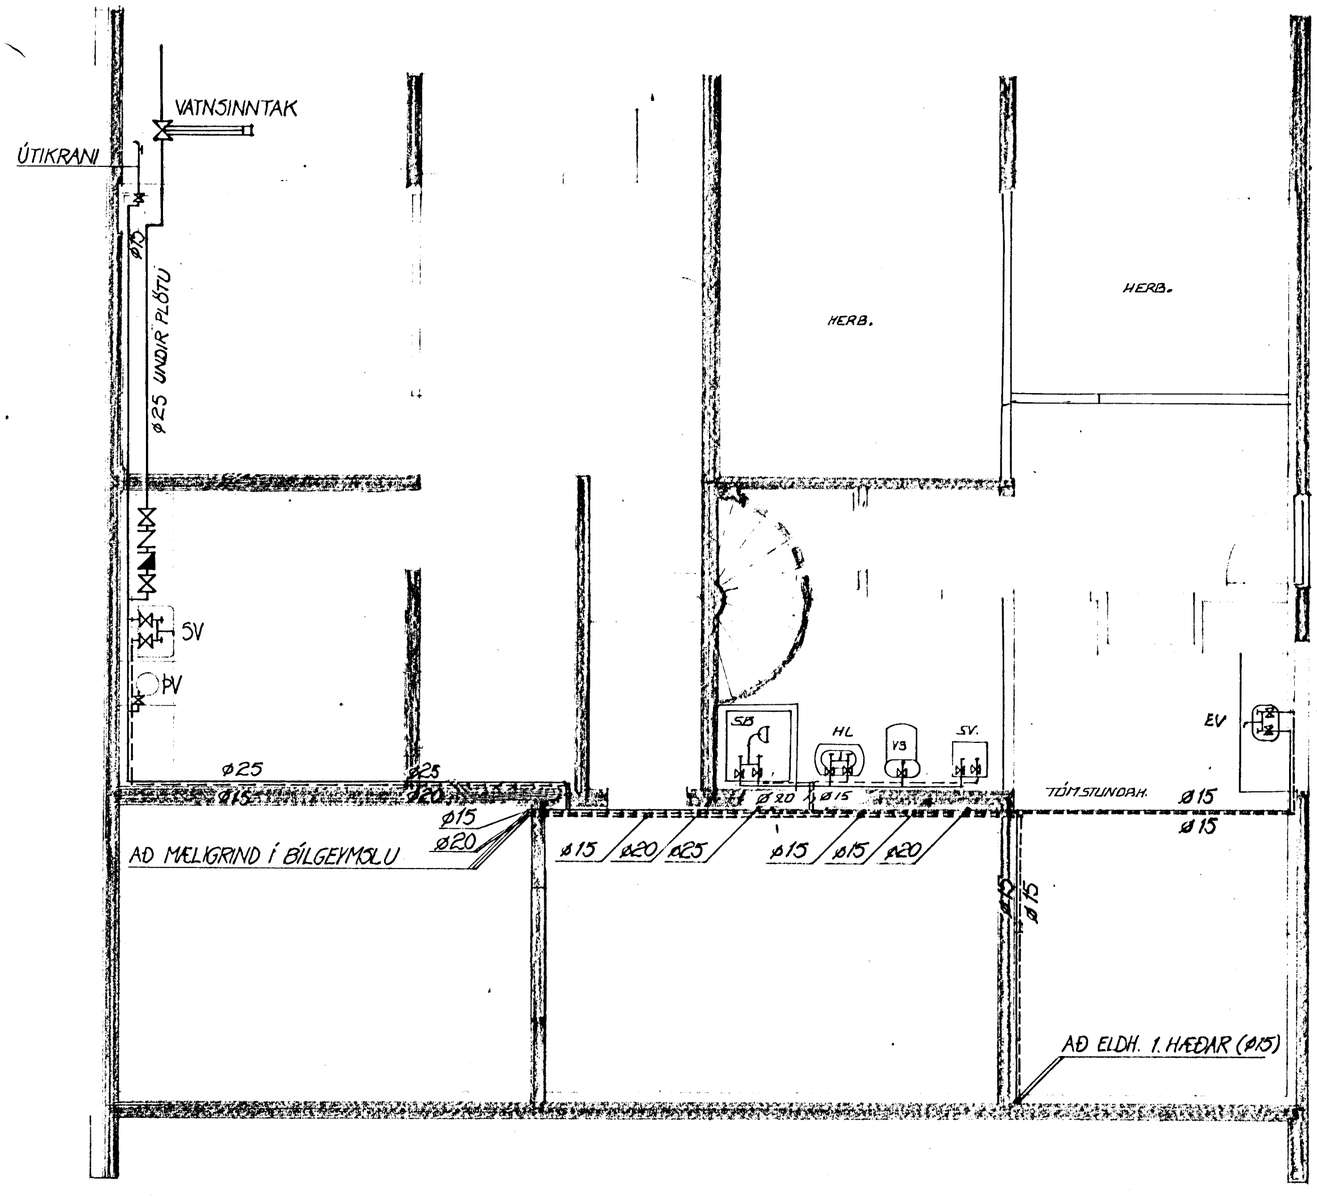

HAFNARFJARÐARBÆR
9. feb. 1989
BYGGINGAFULLTRÚI

LÖGN BREYTT OKT'88
BREYTING Á ÞVOTTAHÚSI, FEB'88

LÆKJARHVAMMUR 15	HAFNARFIRÐI	VERK NR. 1.17
VATNSLÖGN GRUNNMYND KJALLARA		M 1:50
GUNNAR INGI RAGNARSSON • FVF'I ~~SKÓLAVÖRÐUSTÍG 19, REYKJAVÍK • SÍMI 27190~~ LAUFÁSVEGI 36, REYKJAVÍK • SÍMI 14060		L05 ÁGÚST 1988