


LÆKJARHVAMMUR 17-19-21. Hafnarfirði

Lamþykkt á fundi bygginga-
nefndar þ. 18.7.1979
BYGGINGAFULLTRÚN
Í HAFNARFIRÐI

Sigurdur P. Kristjánsson

Ganga skal frá önnu
eldstjórn í samráði við
stjórnunniðstjórn

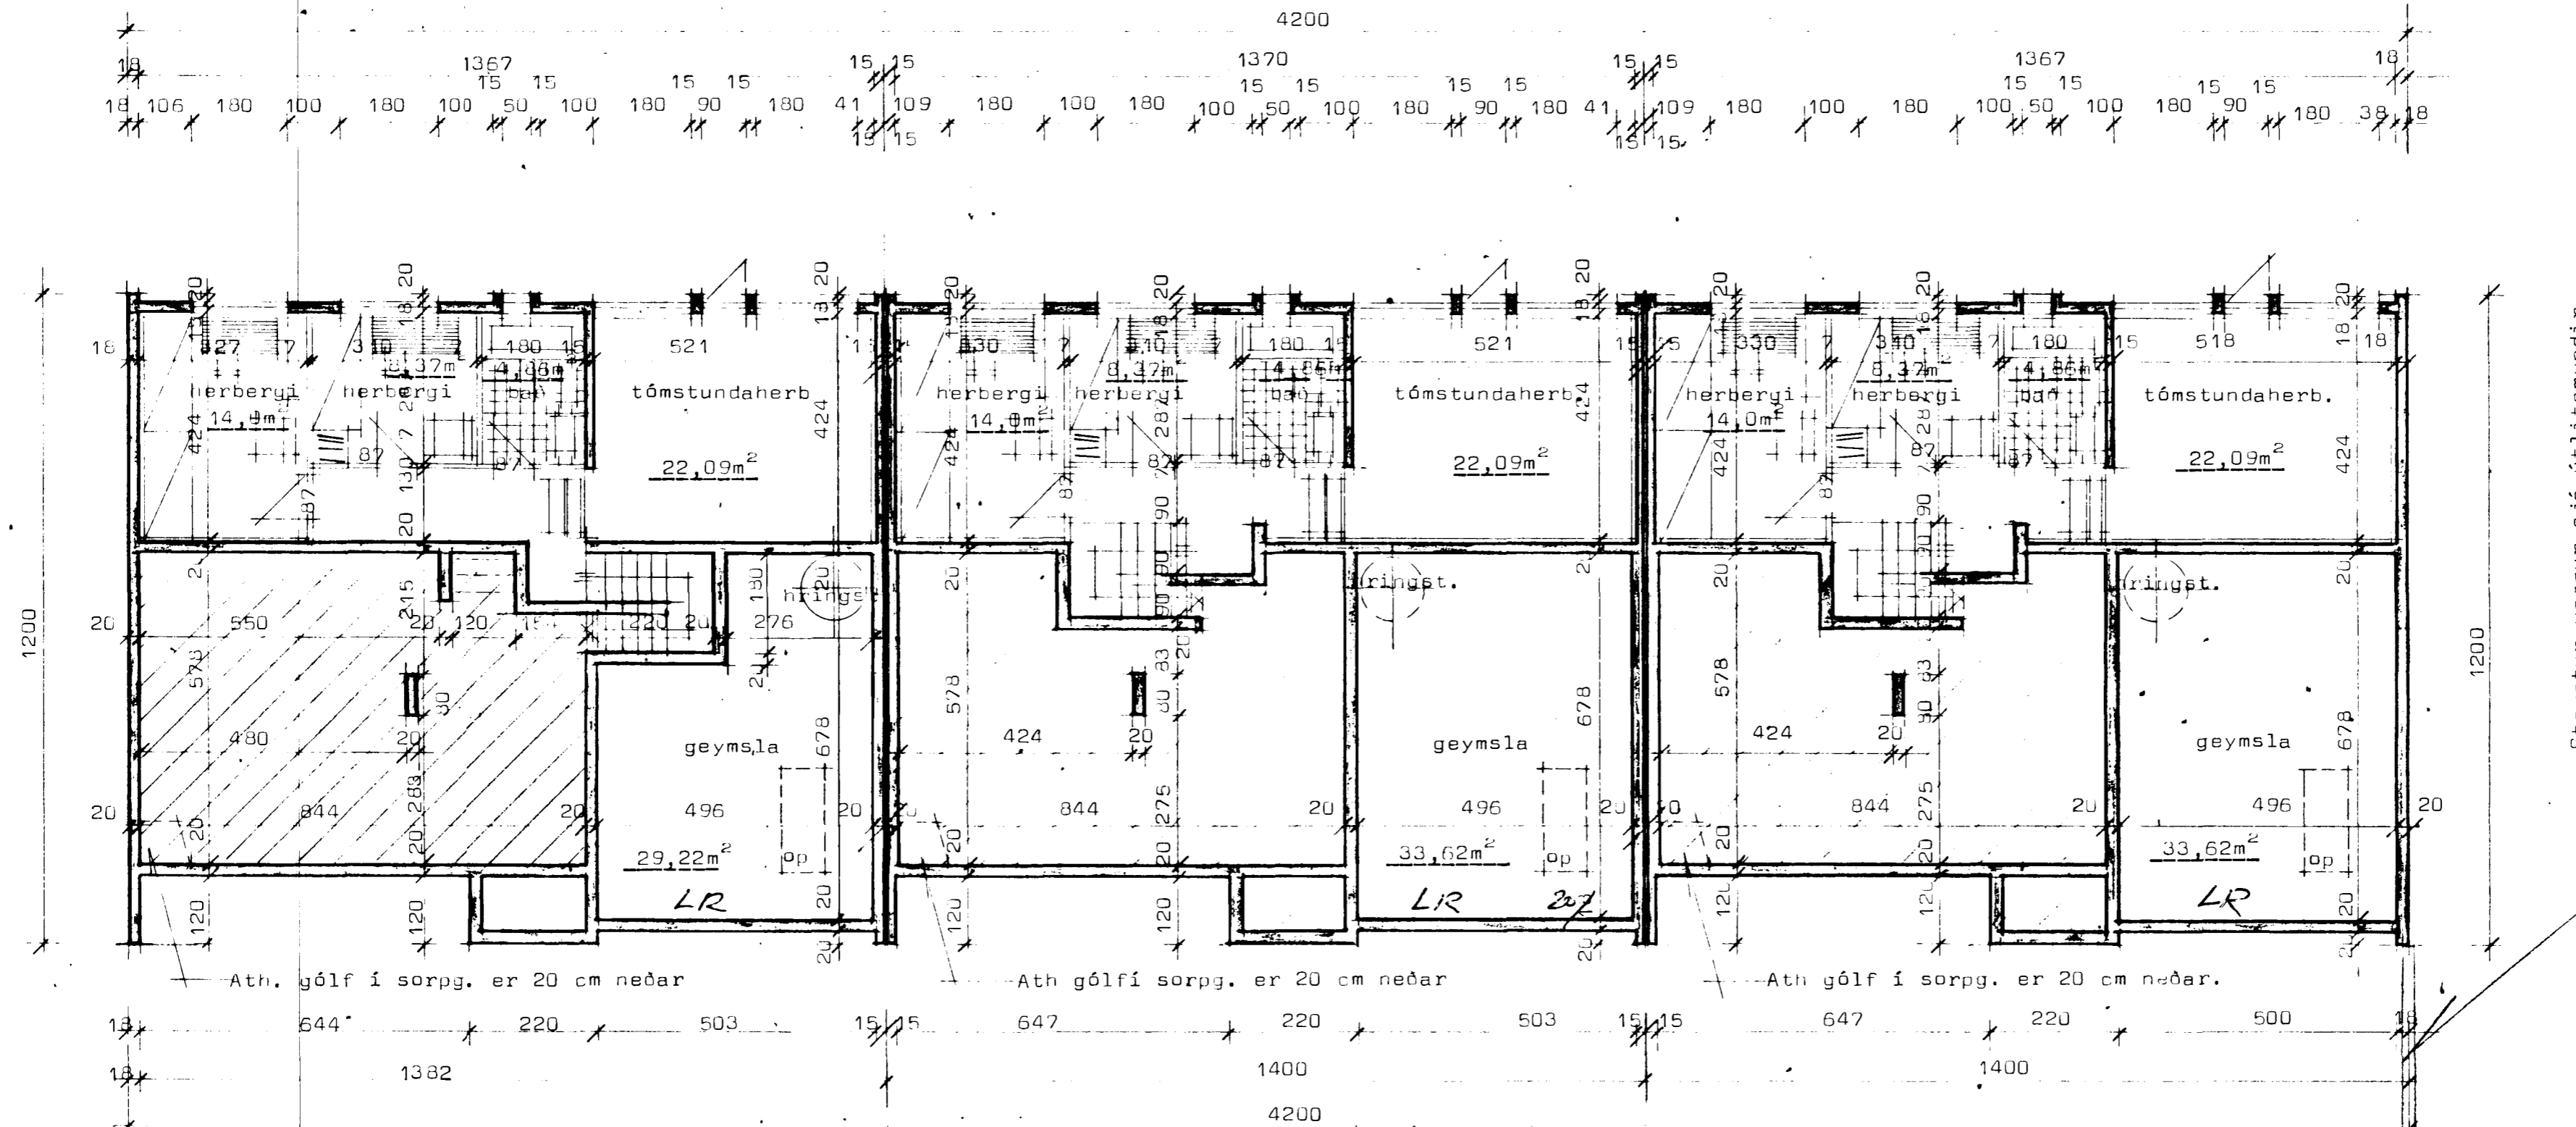


Steyptur veggur sjá útlitsmyndir.

17

19

21

23

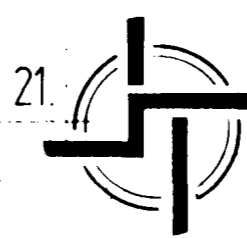

STAÐALHÚS S F

TEIKNISTOFA SÍÐUMULÁ 31 SÍMI 83141

VERKEFNI	DAGS.	1979	VERK NR SU 34
Grunnmynd jarðhæðar	MKV.	1:100	
Lækjarhvamur 17-19-21 Hafnarf.	BR.		
	BLAD NR	1.01	

Sigurdur Gudmundsson *Sigurdur P. Kristjánsson*
SÍGURÐUR GUDMUNDSSON SÍGURÐUR P. KRISTJÁNSSON FTFI