
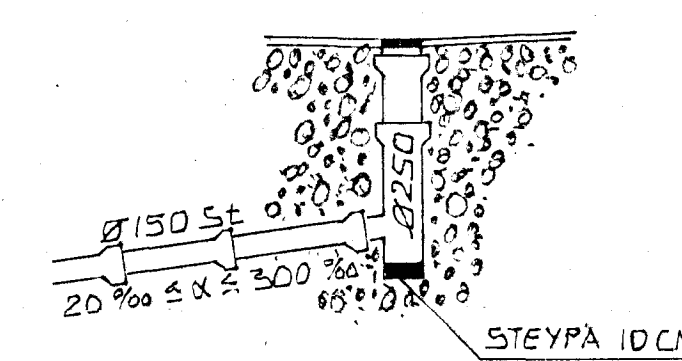


JARÐVATNSLÖGN ER GERÐ ÚR 'OPÖKKUÐUM OG HALFPÖKKUÐUM STEINPIPUM. FYLLA SKAL AÐ JARÐVATNSLÖGN MEÐ GRÖFUM SANDI EÐA MÖL.

SKOLPLÖGN SKAL GERÐ ÚR 100 MM PVC PLASTRÖRUM.

MERKINGAR OG TÁKN

- | | |
|-----------|---------------------------|
| — | SKOLPLÖGN |
| - - - | JARÐVATNSLÖGN 'OPÖKKUÐ |
| - · - · - | HALFPÖKKUÐ |
| — · — · — | PÖKKUÐ |
| BI | SKOLSKÁL (BIDET) |
| BK | BÁÐKER |
| EV | ELDHÚSVASKUR |
| GN | GÖLFNIÐURFALL |
| HL | HANDLAUG |
| HP | HÁPUNKTUR JARÐVATNSLAGNAR |
| HRB | HREINSIBRUNNUR |
| SV | SKOLVASKUR |
| PV | ÞVOTTAVÉL |
| VS | VATNSSALERMI |
| PN | ÞAKNIÐURFALL |
| SN | SVALANIÐURFALL |
| FP | FALLPIPA |
| HV | HITAVEITUVATN FRÆRENNSLI |
| SB | STURTUBOTN |

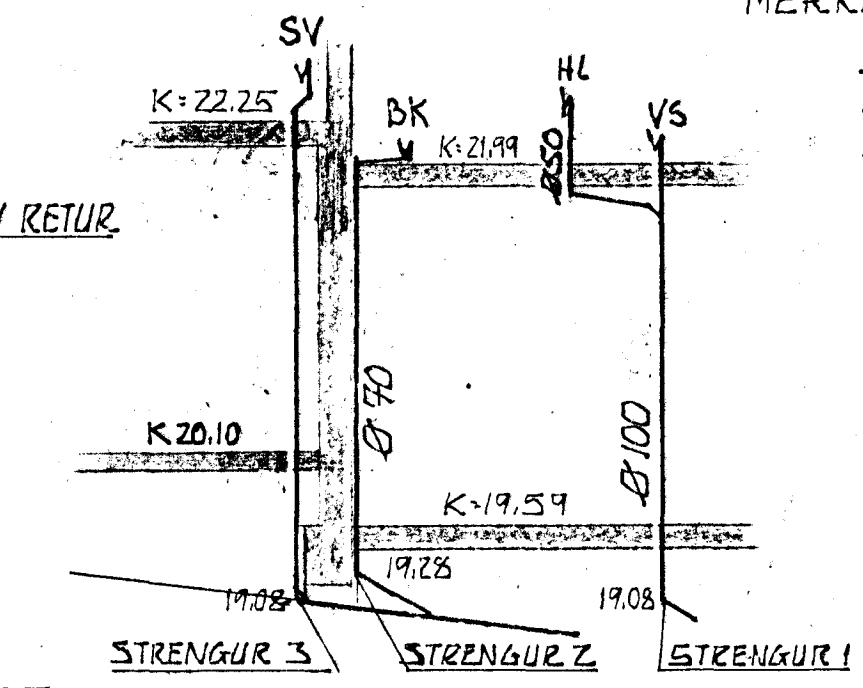


FRÆRENNSLISLAGNIR SKULU VERA Í SAMRÆMI VIÐ STAÐAL IST 65 OG EÐNI OG FRÁGANGUR HÁÐUR SAMPYKKI BYGGINGARYFIRVALDA


Rth. Heindóttir á persónu teikn. em á 1. hæð ekki í grunni. ES.

NIÐURFALL '1
HEIMREIÐ M 1:50

TEIKN. BREYTT 6. NOV 1979
V. ÞESS AÐ HÆTT ER VIÐ AÐ FYLLA EÐRI HLUTA KJALLARA

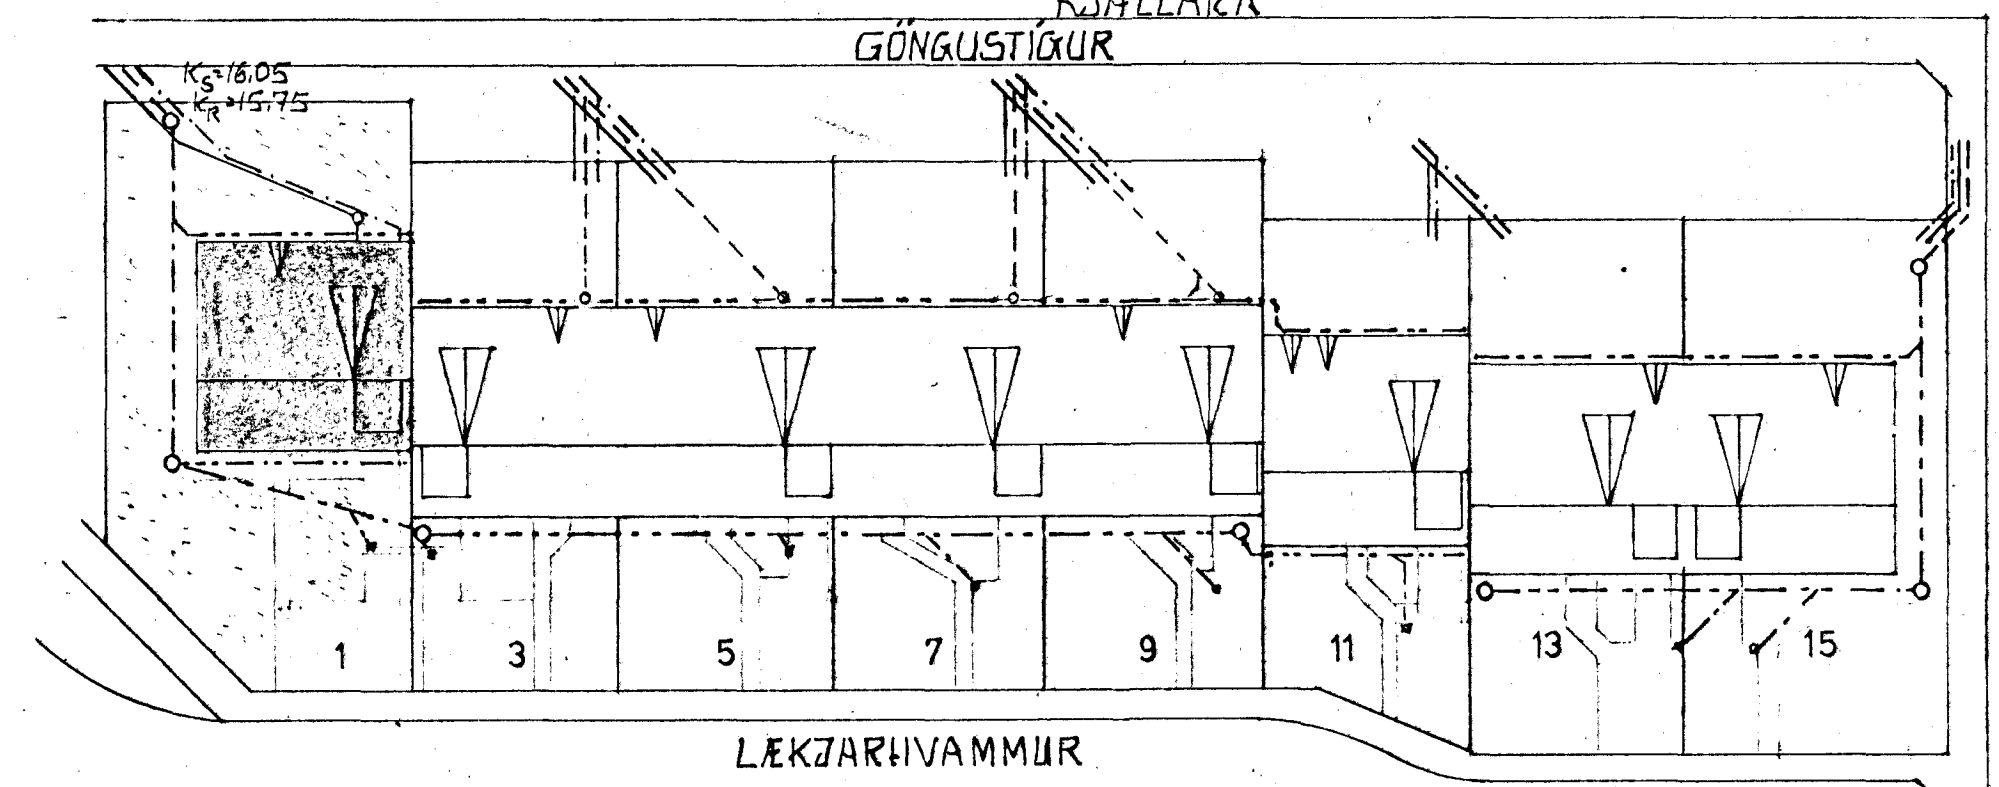

AFSTÖÐUMYND M 1:500

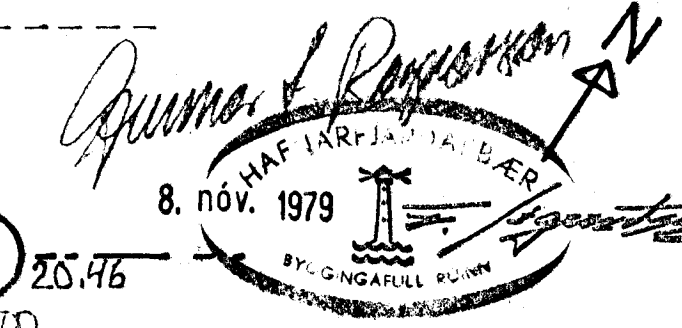

LEKJARHVAMMUR 1	HAFNARFIRÐI	VERUR. 1.17
FRÆRENNSLISLAGNIR '1 GRUNNI		M 1:50 M 1:500
GUNNAR INGI RAGNARSSON FVFI		L 01
LAUFÁSVEGI 54 REYKJAVÍK S.1690B		OKT 1979